
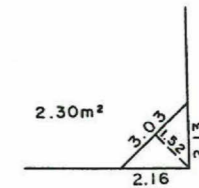
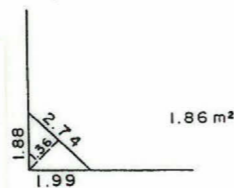
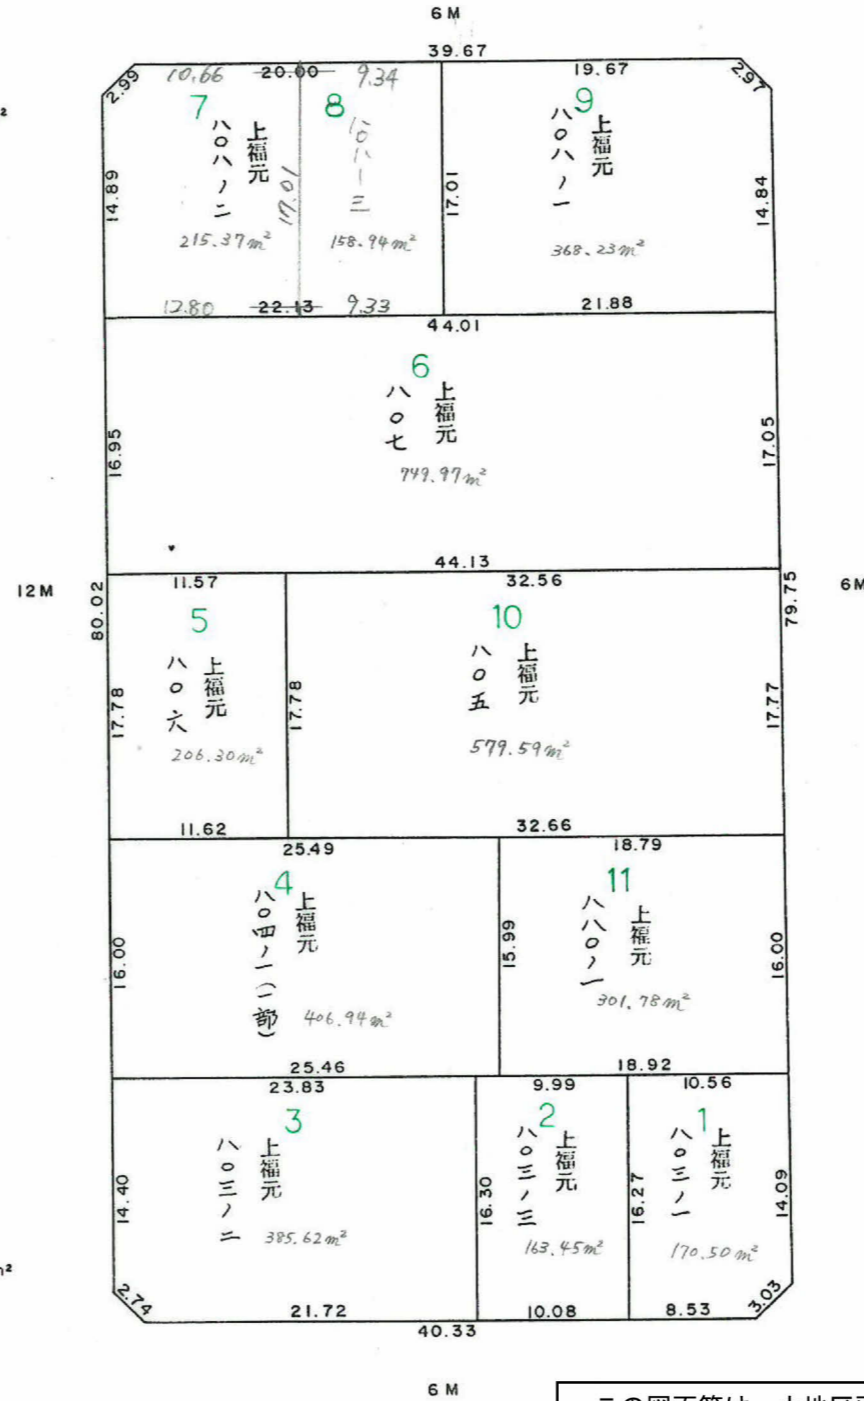
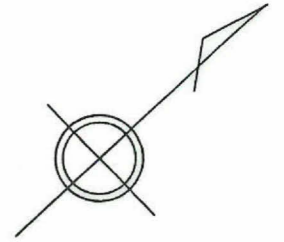
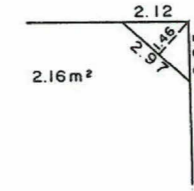
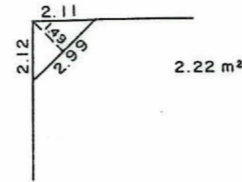


# 確定面積平面図 S=1/500

桜川地区 62 ブロック

新東谷山町 三丁目  
地名

平成3年 11月 17日

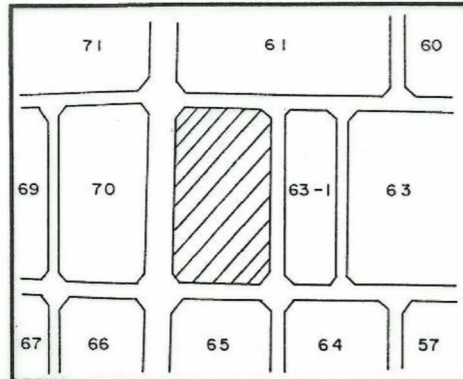

町名	東谷山3丁目
地番	25

この図面等は、土地区画整理事業に関する参考資料として提供しています。  
 ○図面等は換地処分時のものであり、現在の状況とは異なる場合があります。  
 ○図面等によって、境界等が確定されるものではありません。