








確定面積平面図 S=1/500

新東谷山町三丁目
桜川地区 60 ブロック 地名

平成3年11月17日

477

この図面等は、土地区画整理事業に関する参考資料として提供しています。
○図面等は換地処分時のものであり、現在の状況とは異なる場合があります。
○図面等によって、境界等が確定されるものではありません。

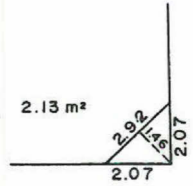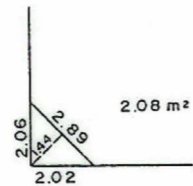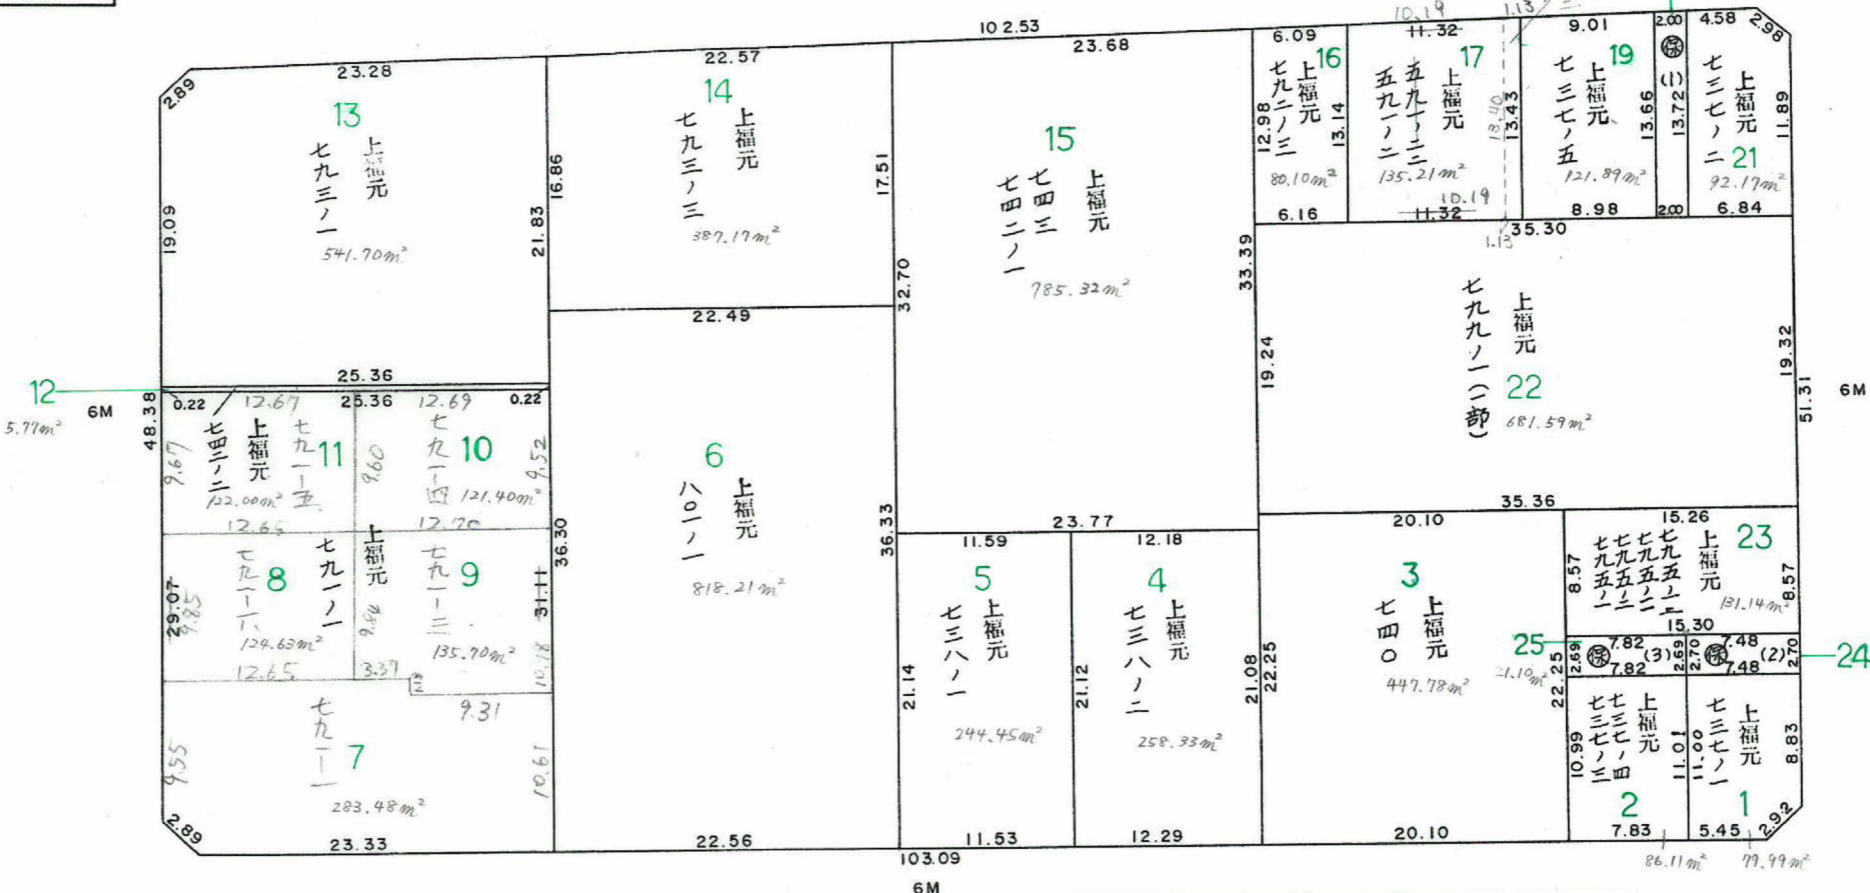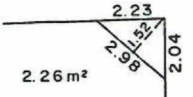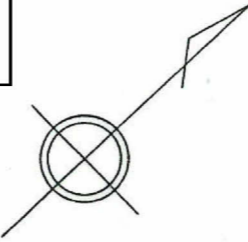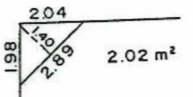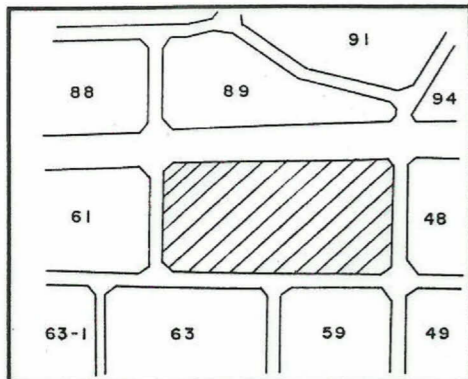

町名	東谷山3丁目
地番	32