
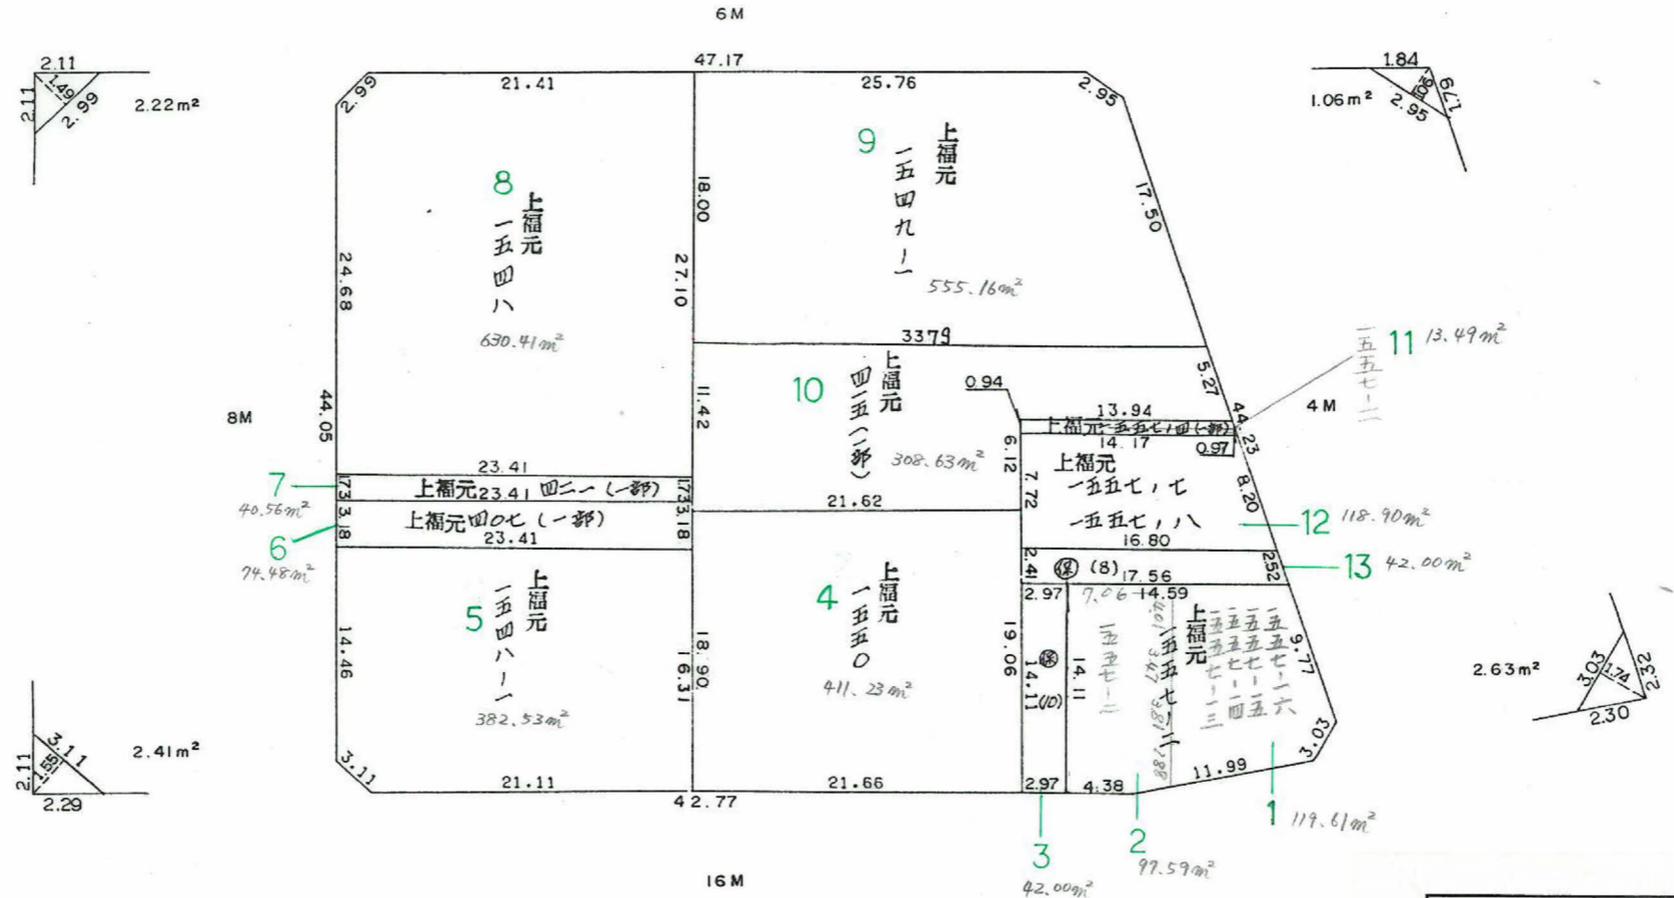
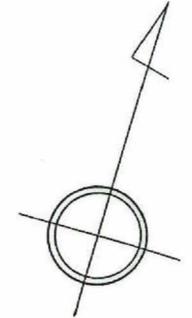


確定面積平面図 S=1/500

新東谷山町 四丁目
 桜川地区 104ブロック

平成 3 年 11 月 7 日

4 7 7

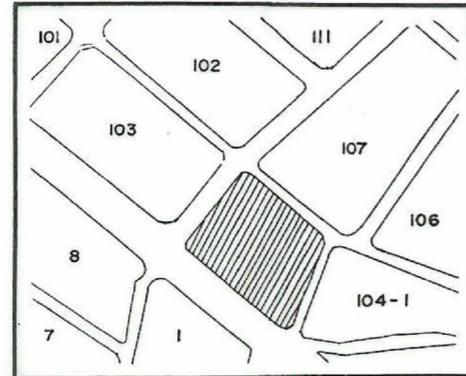

この図面等は、土地区画整理事業に関する参考資料として提供しています。
 ○図面等は換地処分時のものであり、現在の状況とは異なる場合があります。
 ○図面等によって、境界等が確定されるものではありません。

| | |
|----|--------|
| 町名 | 東谷山4丁目 |
| 地番 | 4 |