



確定面積平面図 S=1

桜川 地区 109 ブロック

新東谷山町 四丁目
地名

平成 2 年 11 月 15 日

4 7 7

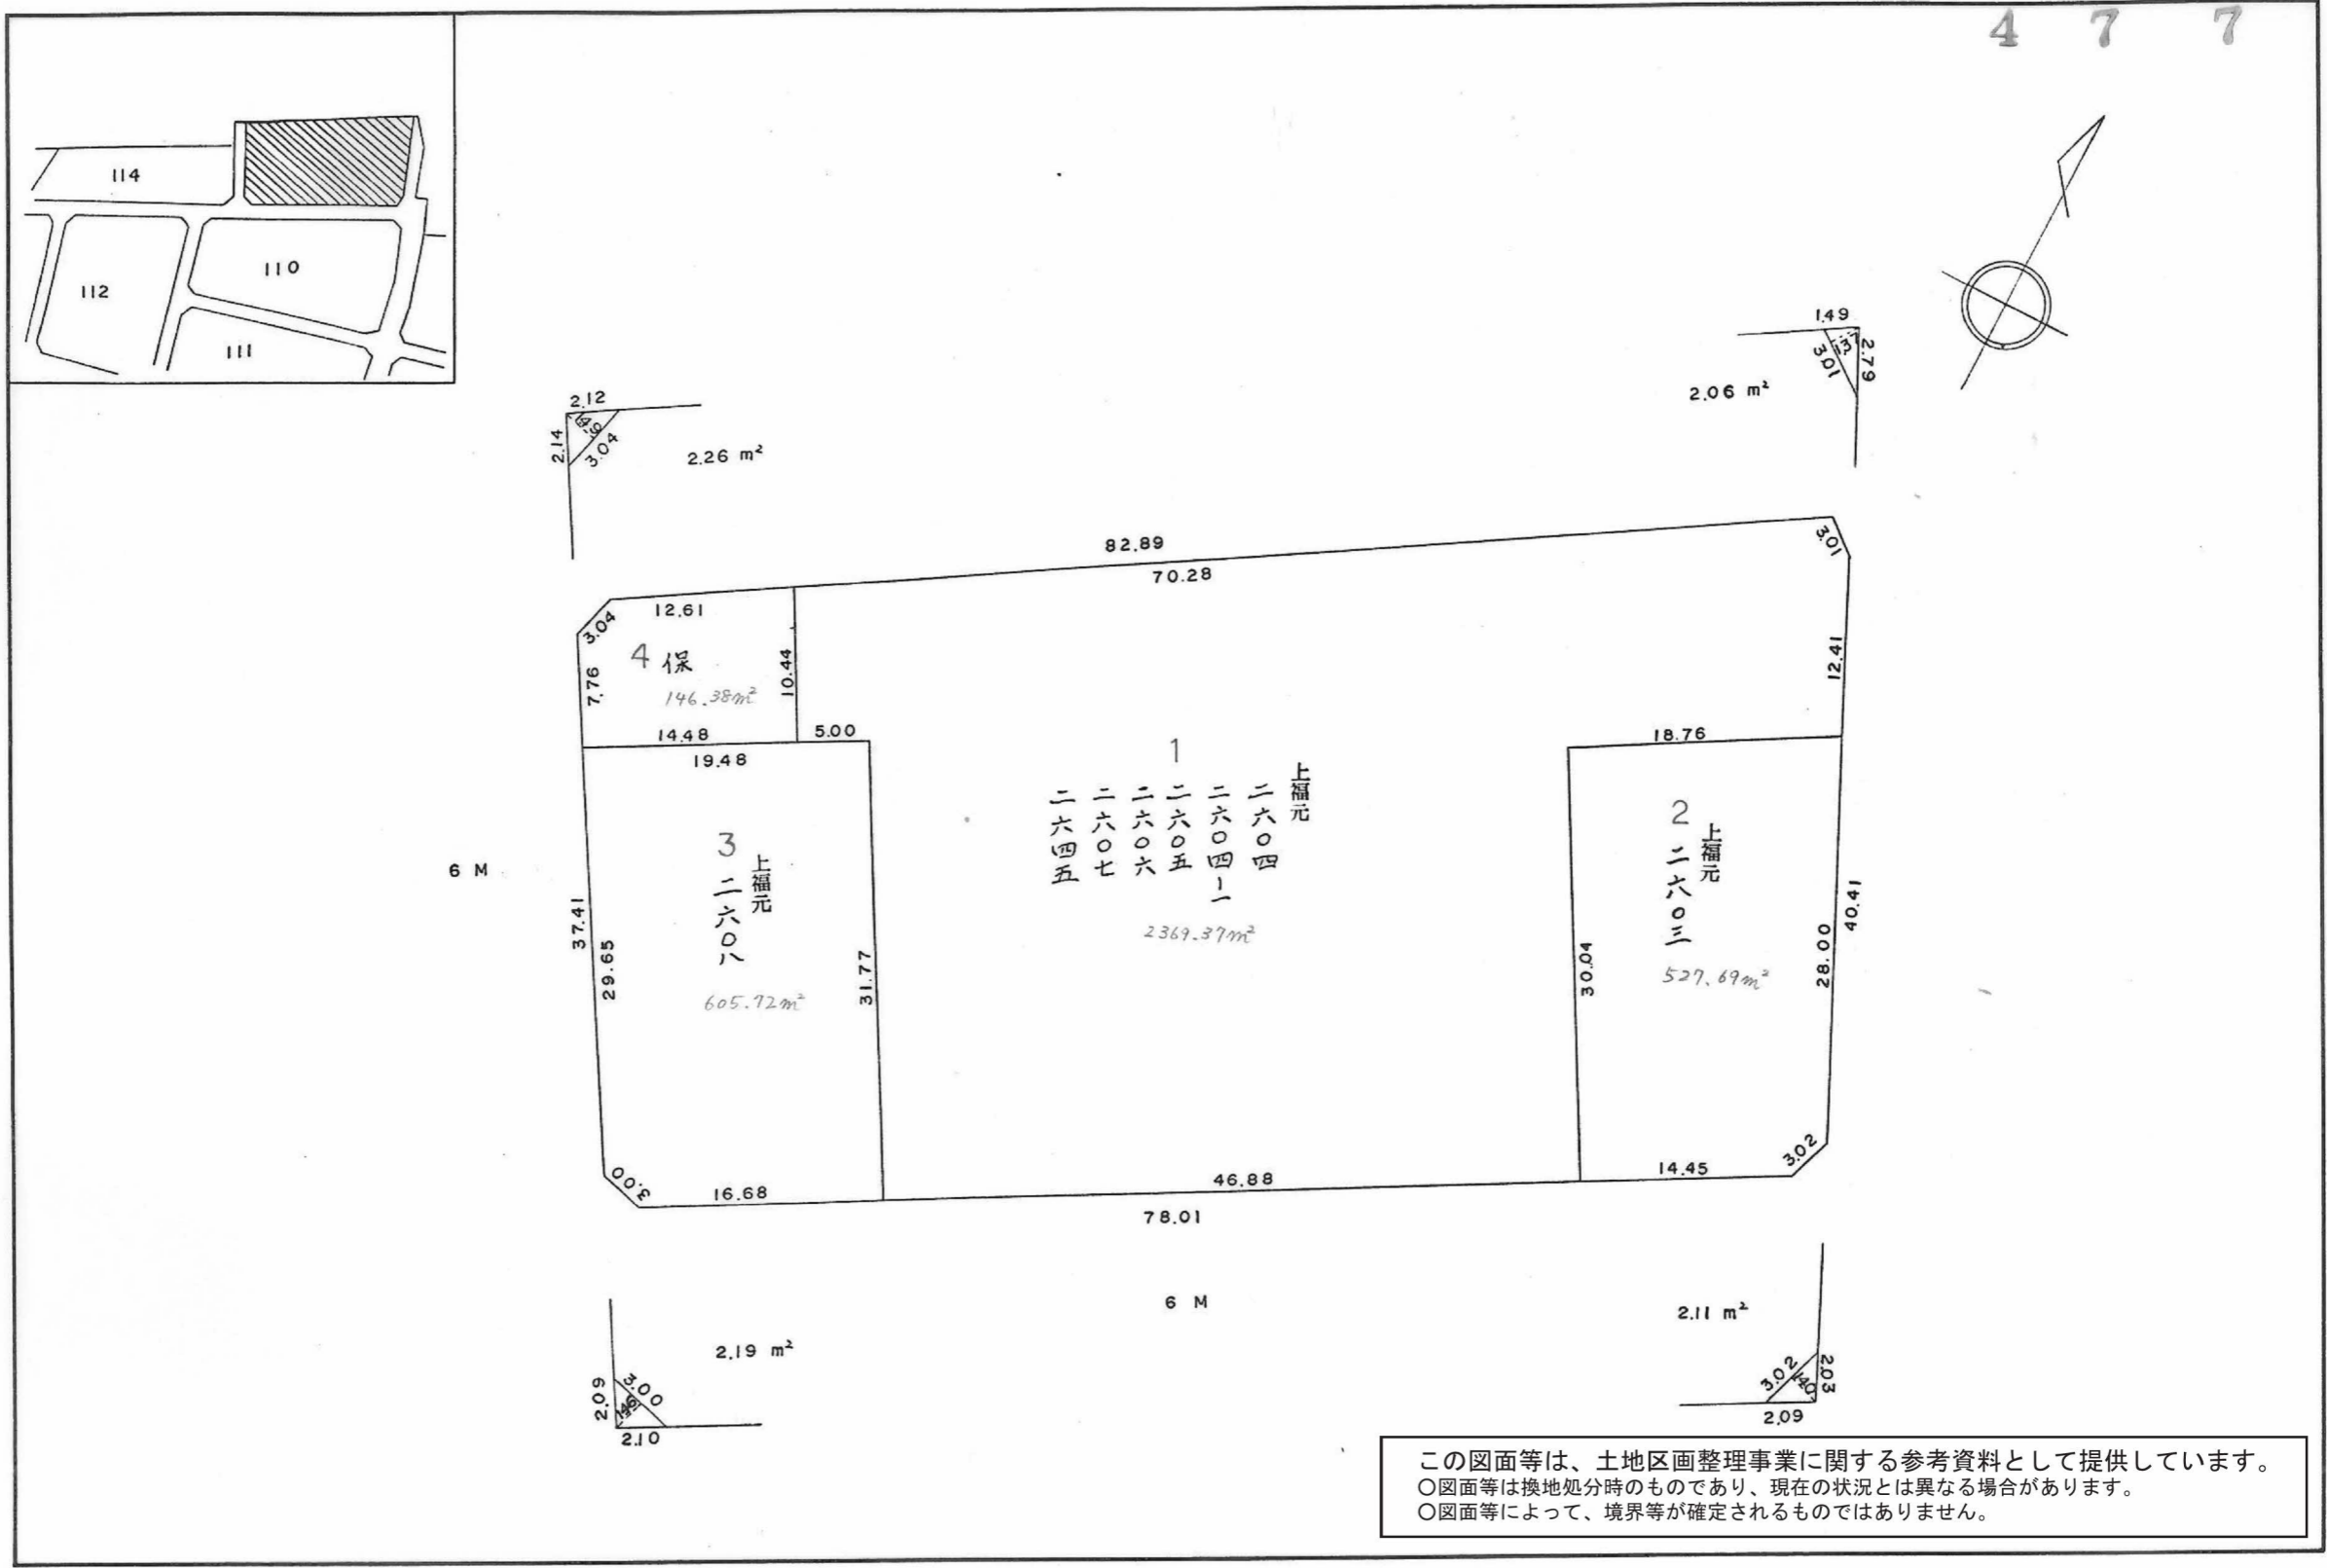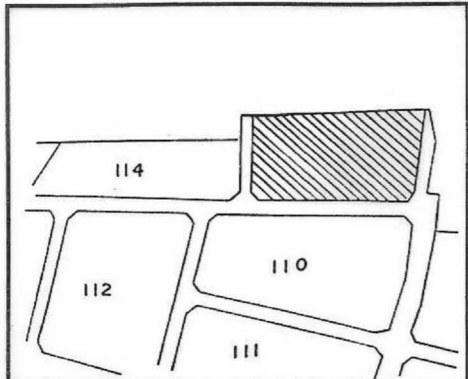

この図面等は、土地区画整理事業に関する参考資料として提供しています。
 ○図面等は換地処分時のものであり、現在の状況とは異なる場合があります。
 ○図面等によって、境界等が確定されるものではありません。