


確定面積平面図 S=1/500



桜川地区 110 ブロック

新地名 東谷山町 四丁目

平成 23 年 11 月 17 日

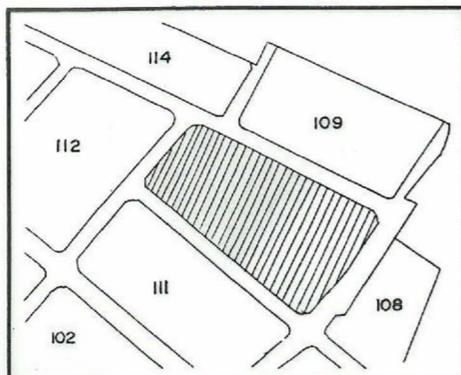

町名	東谷山4丁目
地番	14

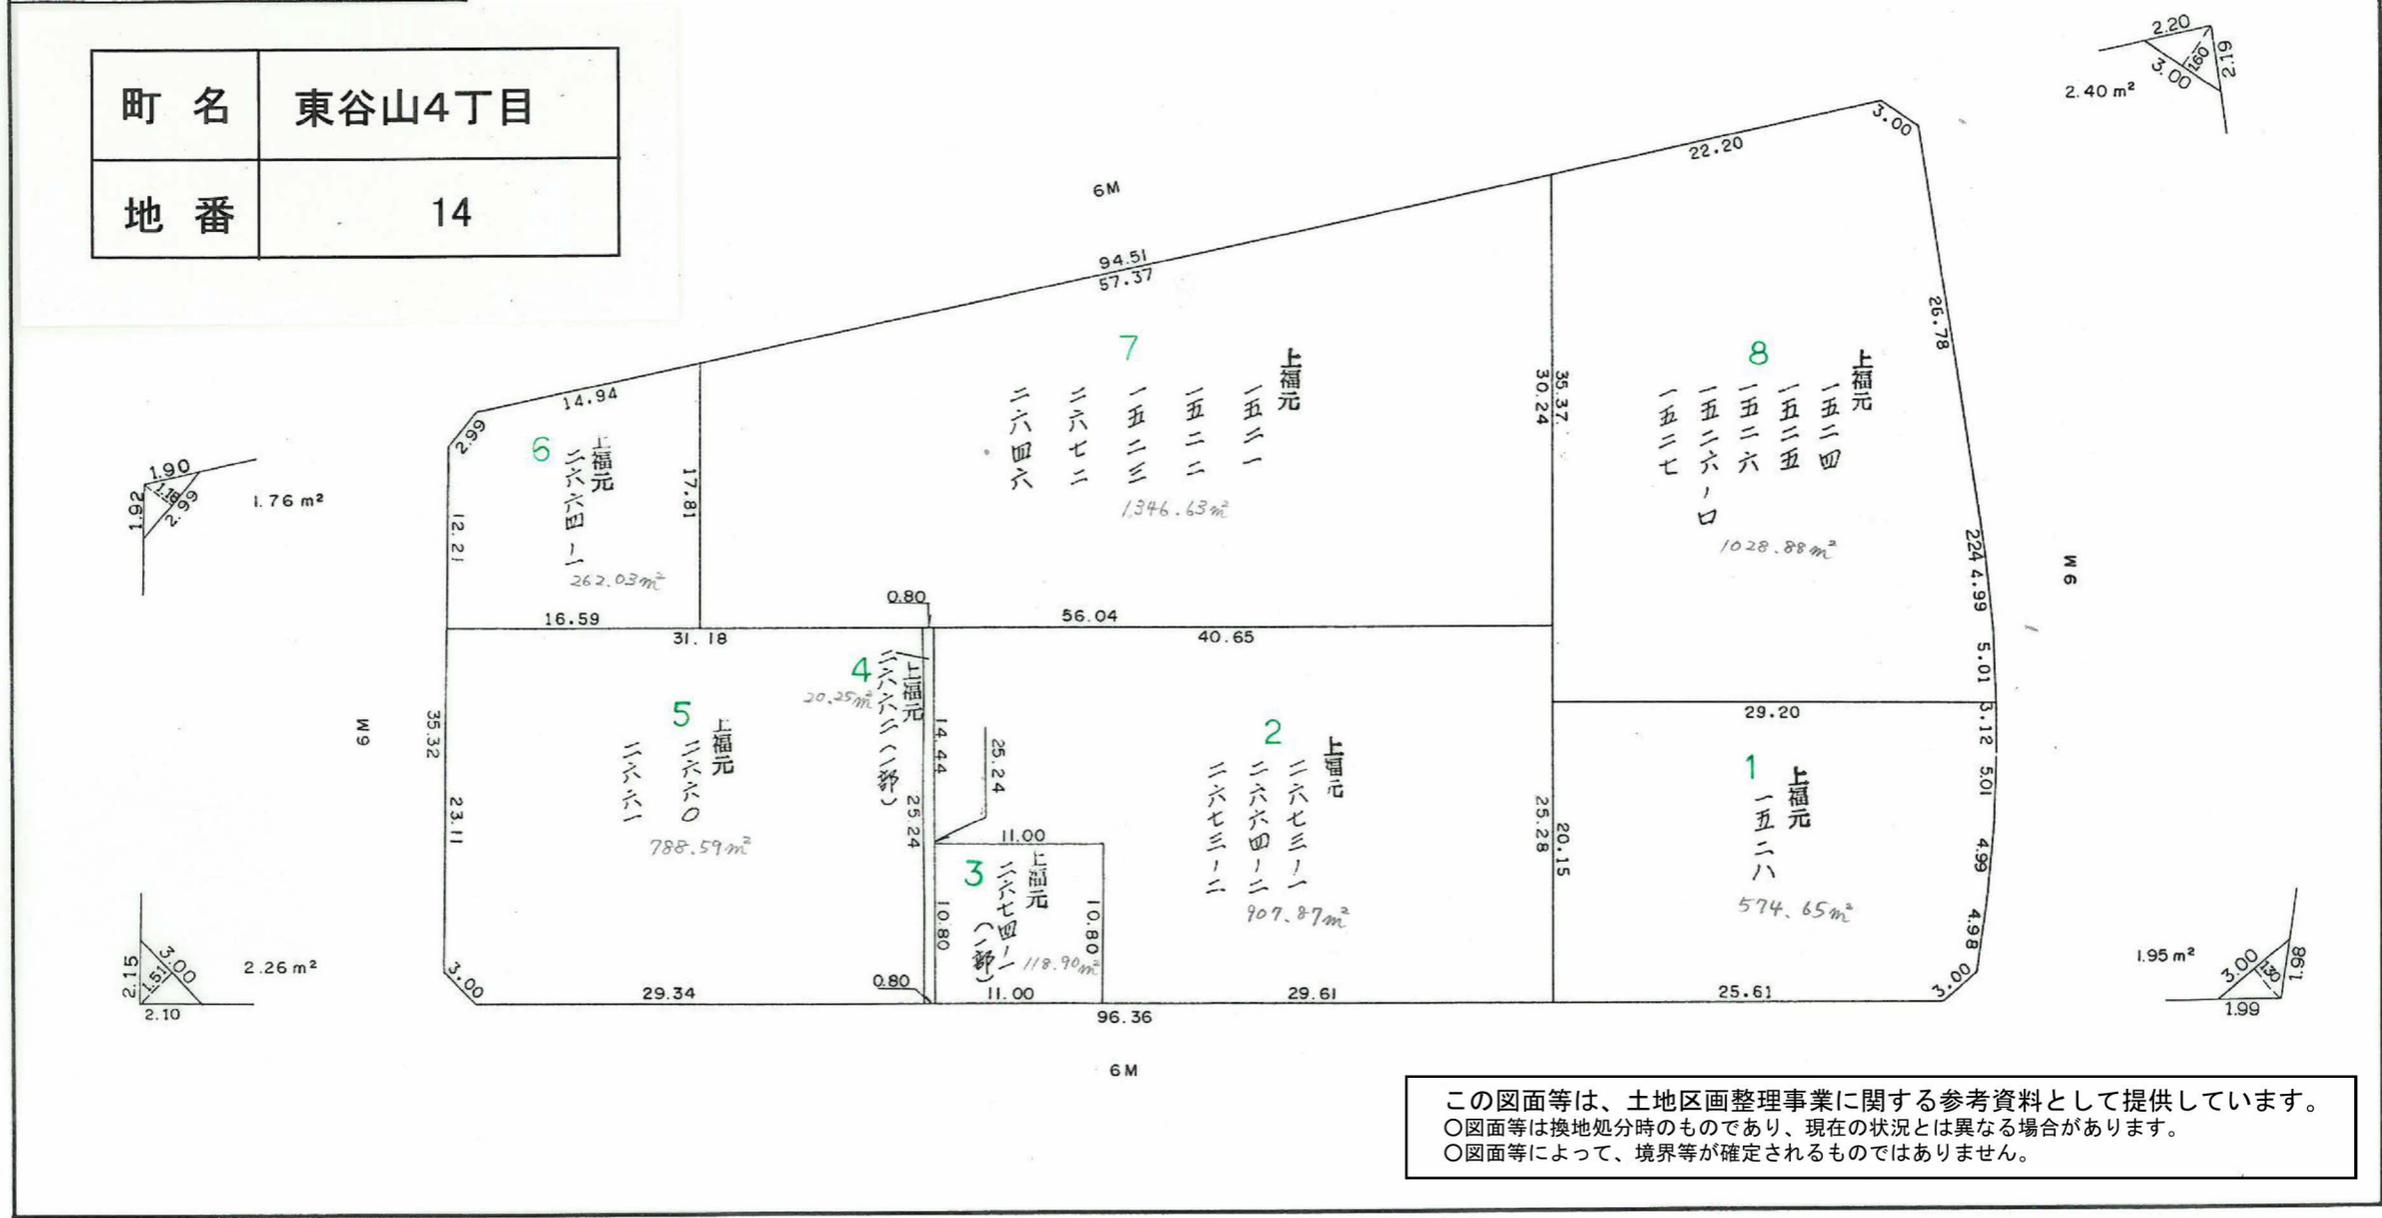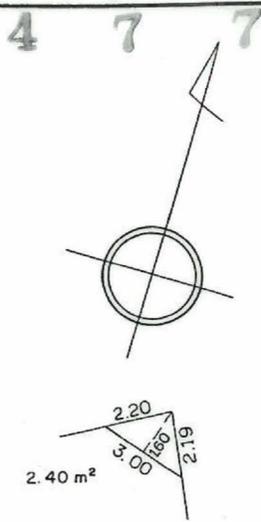

この図面等は、土地区画整理事業に関する参考資料として提供しています。
 ○図面等は換地処分時のものであり、現在の状況とは異なる場合があります。
 ○図面等によって、境界等が確定されるものではありません。