
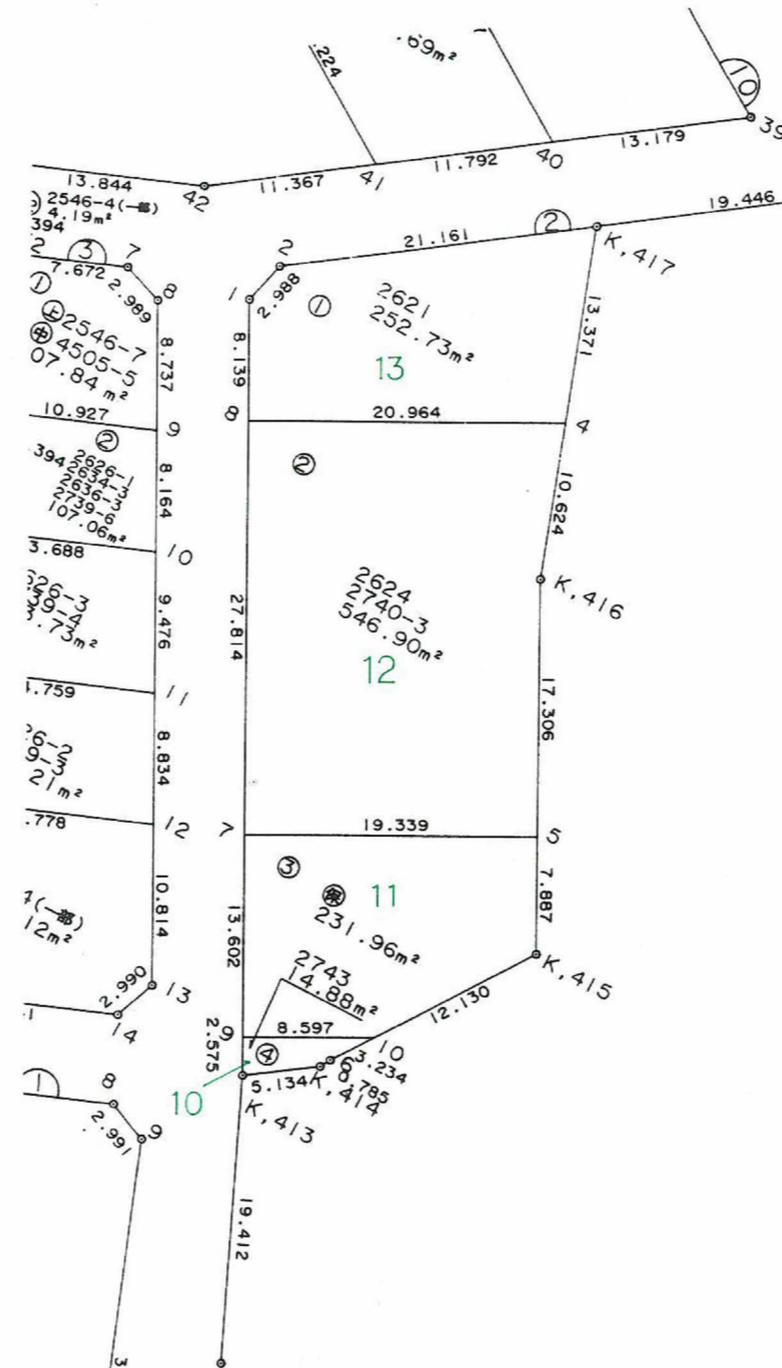


この図面等は、土地区画整理事業に関する参考資料として提供しています。
 ○図面等は換地処分時のものであり、現在の状況とは異なる場合があります。
 ○図面等によって、境界等が確定されるものではありません。

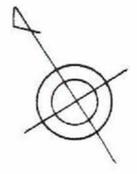

町名	東谷山4丁目
地番	23



確定面積平面図 S=1/500

桜川地区 115ブロック

新地 東谷山町 四丁目

地名 3-11-7
平成23年 6月 15日

4 7 7

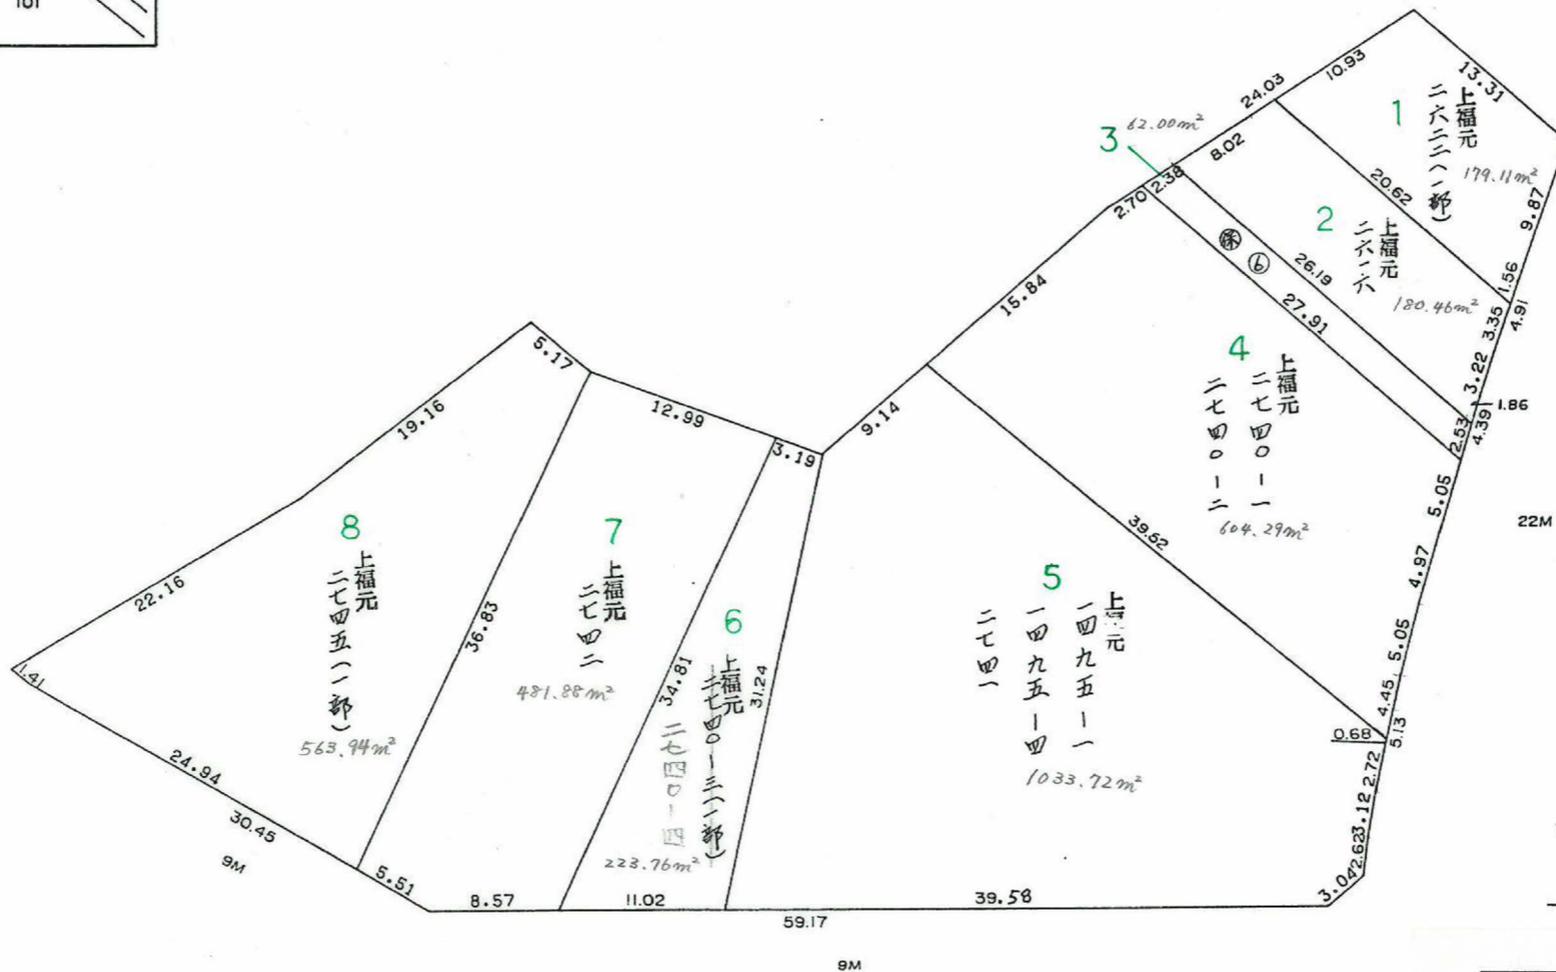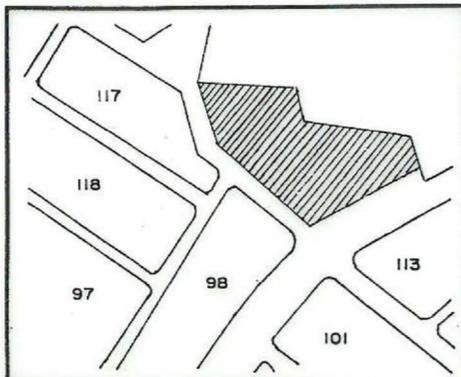

町名	東谷山4丁目
地番	23

この図面等は、土地区画整理事業に関する参考資料として提供しています。
 ○図面等は換地処分時のものであり、現在の状況とは異なる場合があります。
 ○図面等によって、境界等が確定されるものではありません。