
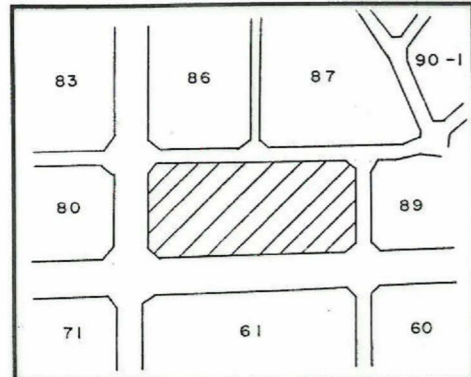


# 確定面積平面図 S=1/500

桜川地区 88 ブロック

新地東谷山町五丁目

平成23年11月15日

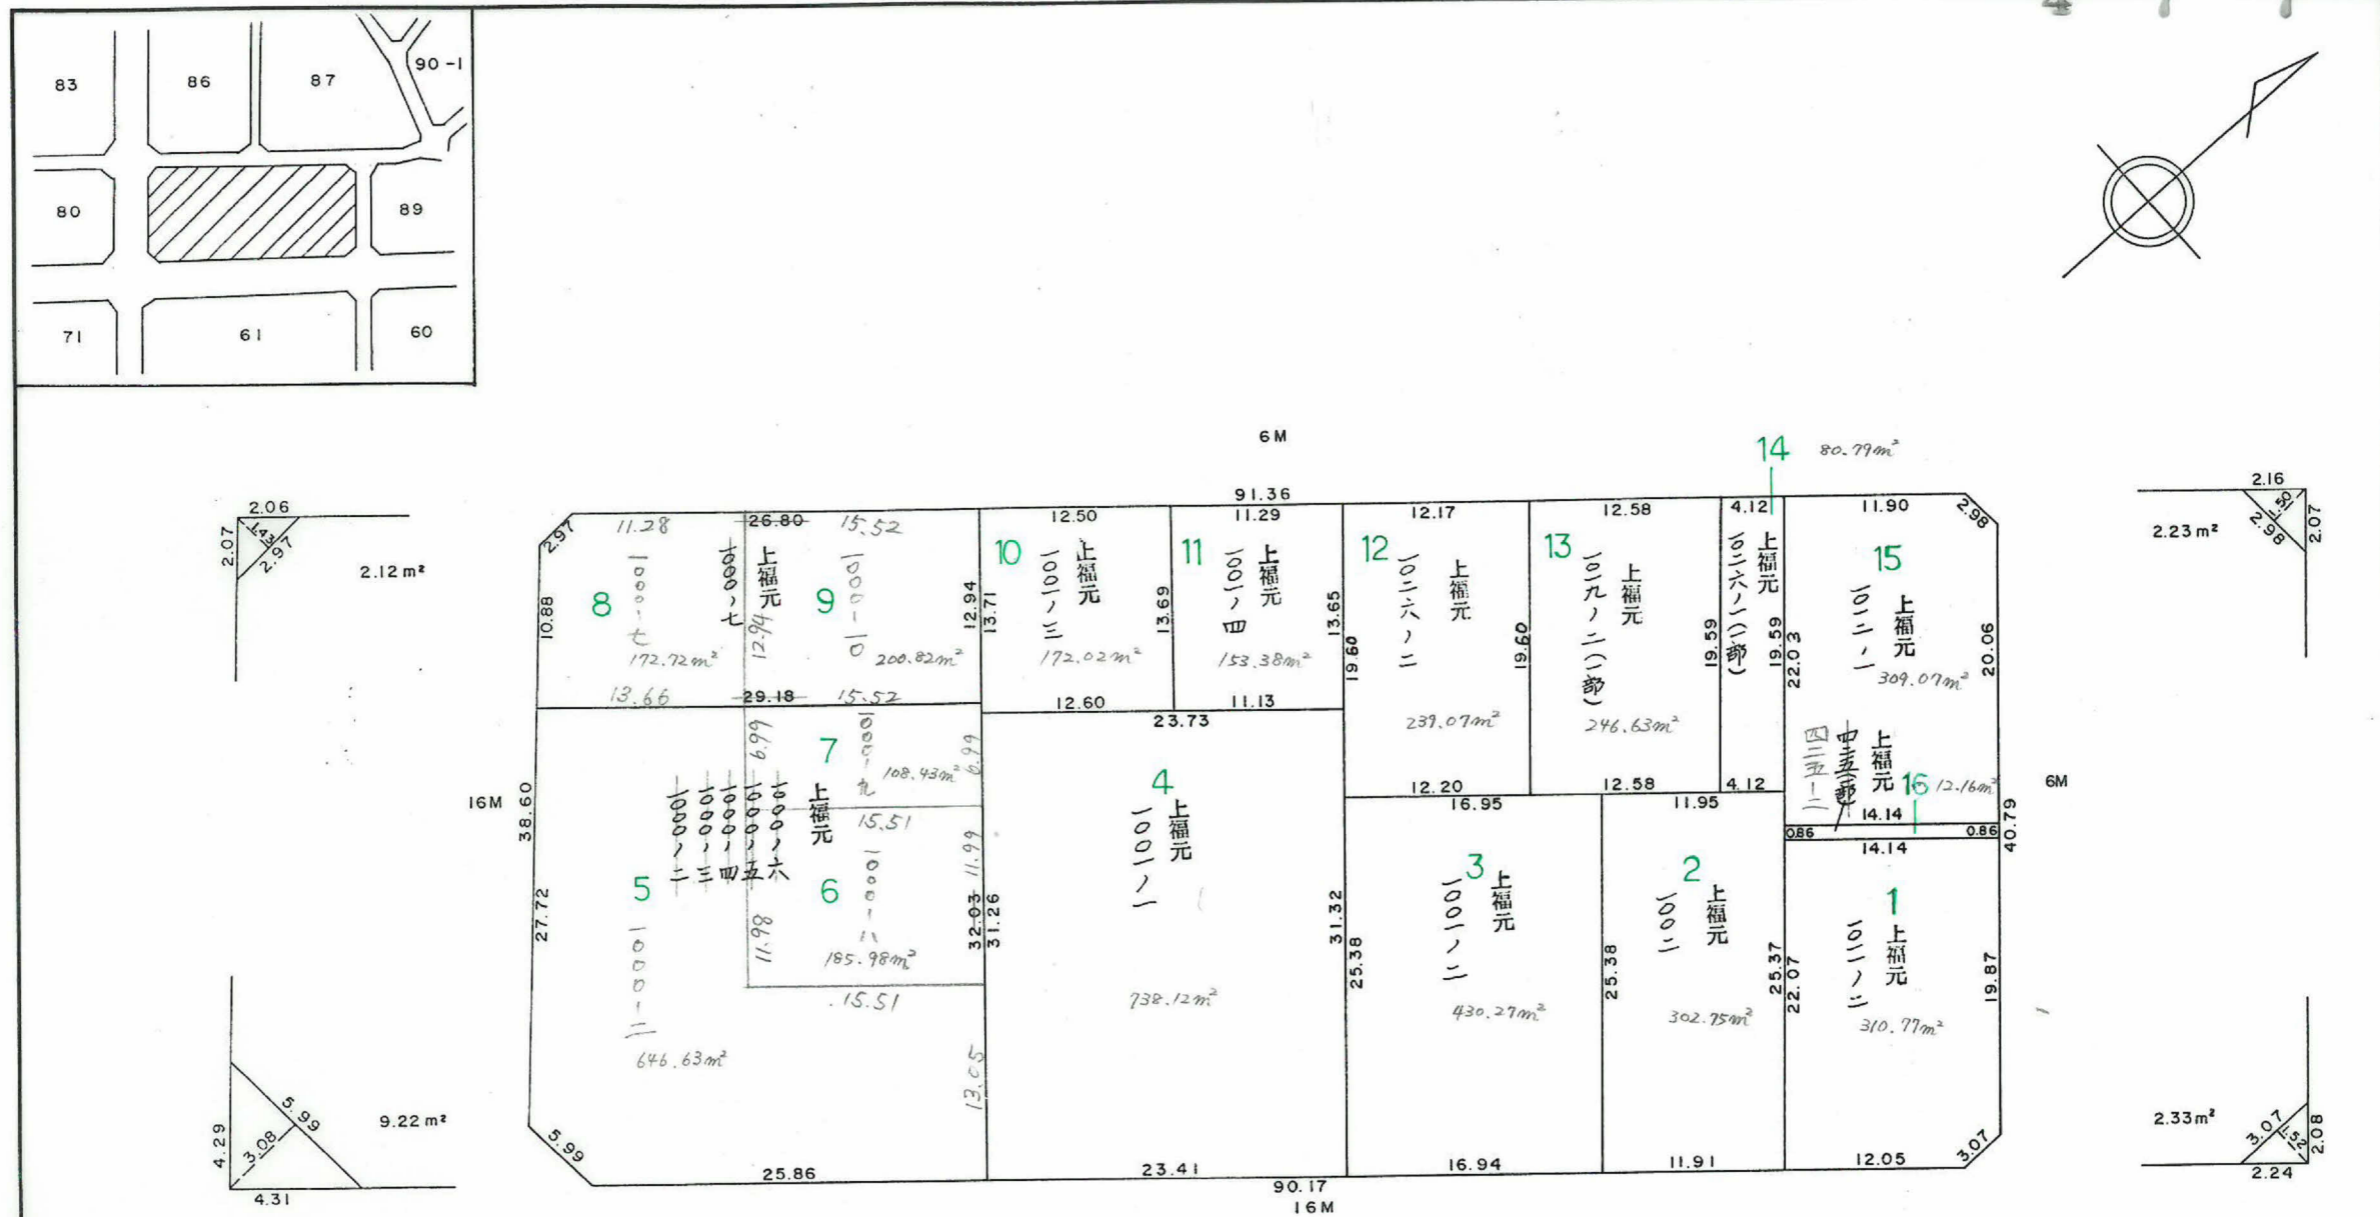

この図面等は、土地区画整理事業に関する参考資料として提供しています。  
 ○図面等は換地処分時のものであり、現在の状況とは異なる場合があります。  
 ○図面等によって、境界等が確定されるものではありません。

町名	東谷山5丁目
地番	27