
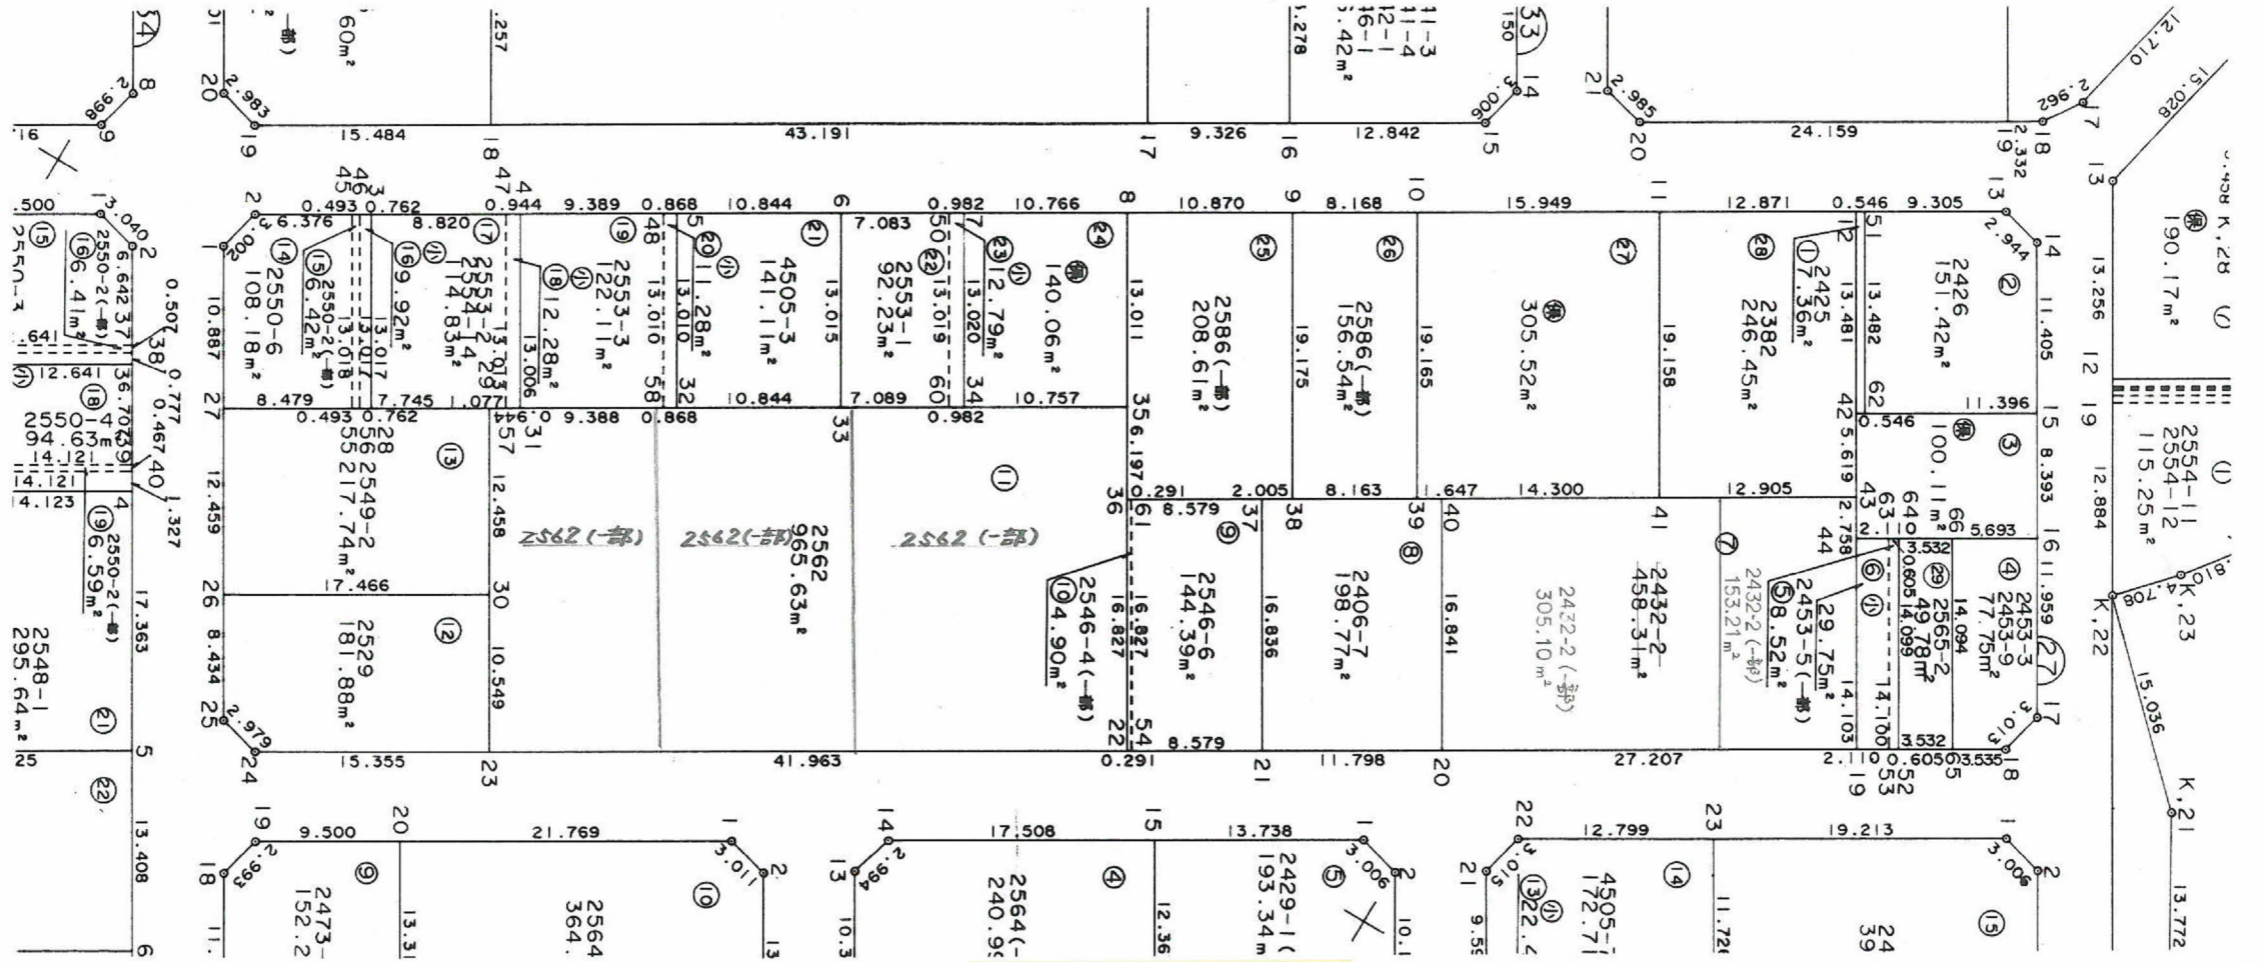


町名	東谷山6丁目
地番	13

この図面等は、土地区画整理事業に関する参考資料として提供しています。
 ○図面等は換地処分時のものであり、現在の状況とは異なる場合があります。
 ○図面等によって、境界等が確定されるものではありません。

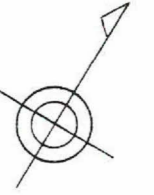

2562は、換地分割(3分割)
 申請書は、後日
 換地計画変更可

2432-2は、換地分割
 申請(110.9.30)
 換地計画変更可

この図面等は、土地区画整理事業に関する参考資料として提供しています。
 ○図面等は換地処分時のものであり、現在の状況とは異なる場合があります。
 ○図面等によって、境界等が確定されるものではありません。