



1:500

出来形確認原図

48 B L①8,685.87 m²

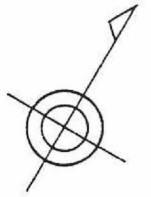

町名	東谷山6丁目
地番	47-42

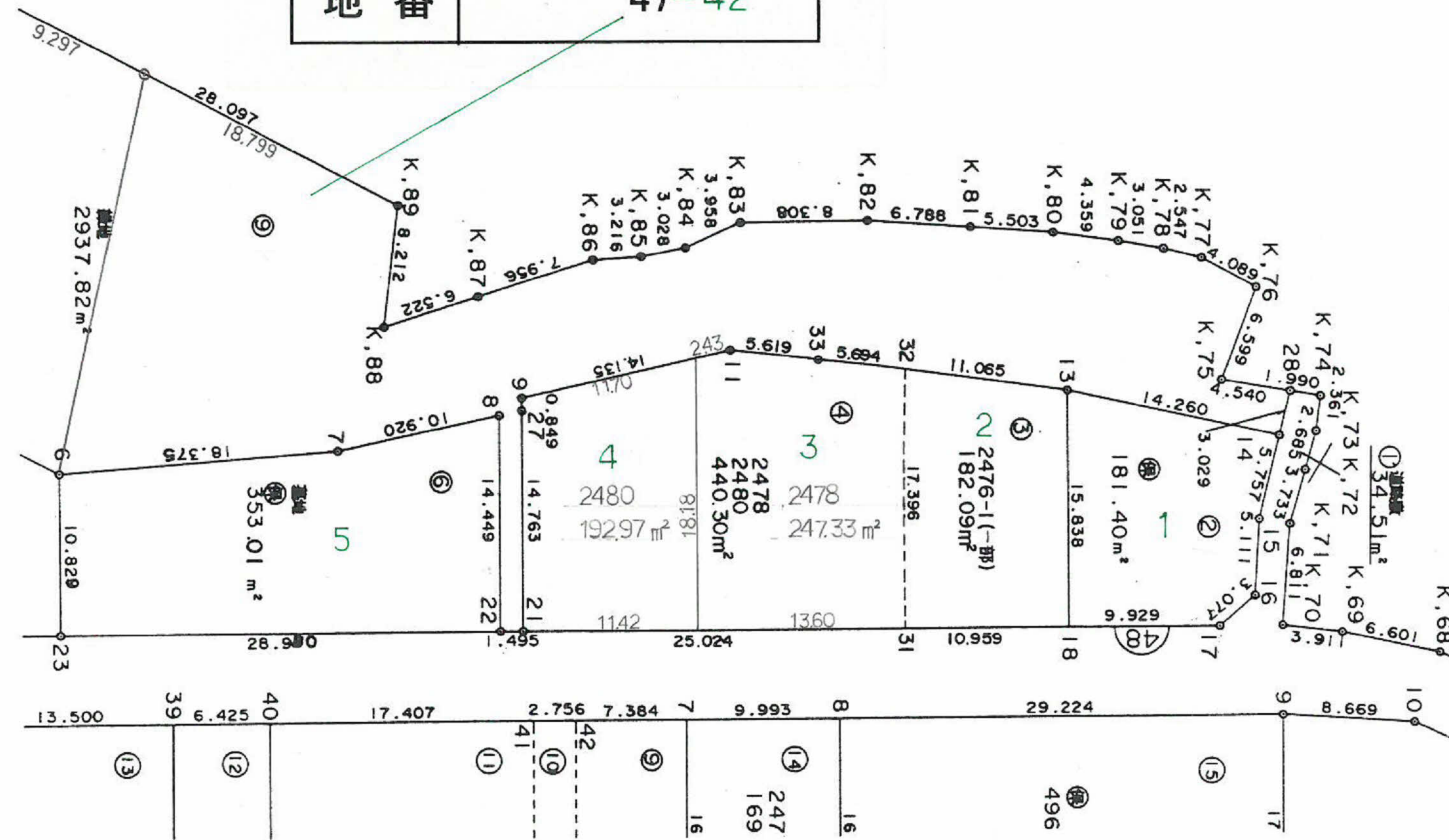

町名	東谷山6丁目
地番	30

この図面等は、土地区画整理事業に関する参考資料として提供しています。
 ○図面等は換地処分時のものであり、現在の状況とは異なる場合があります。
 ○図面等によって、境界等が確定されるものではありません。



1 : 500

出来形確認原図

48 B L②8,685.87 m²

この図面等は、土地区画整理事業に関する参考資料として提供しています。
 ○図面等は換地処分時のものであり、現在の状況とは異なる場合があります。
 ○図面等によって、境界等が確定されるものではありません。

町名	東谷山7丁目
地番	33-6

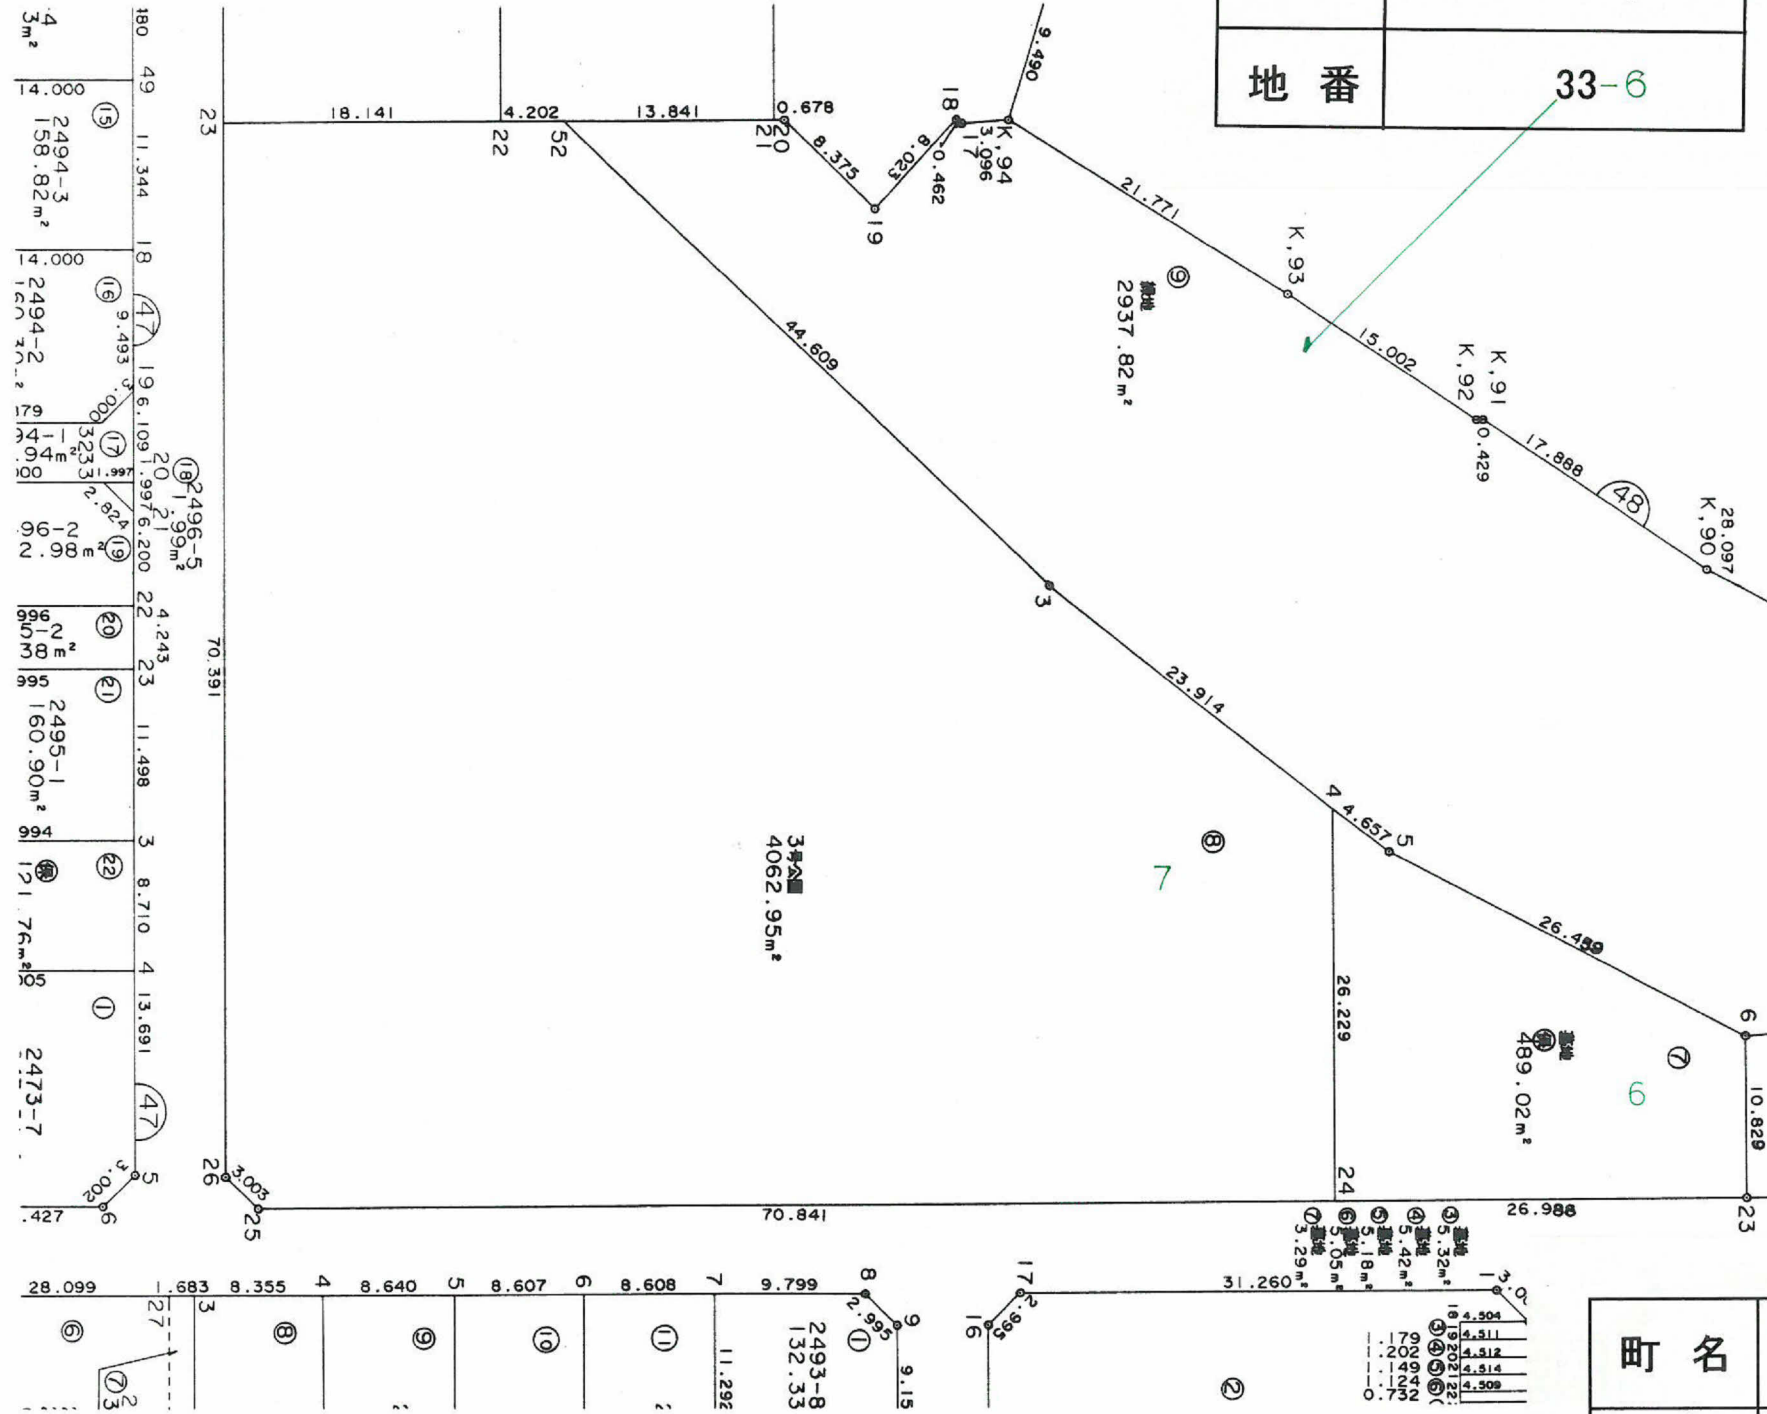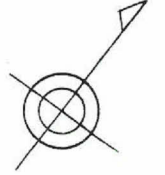

町名	東谷山6丁目
地番	30