
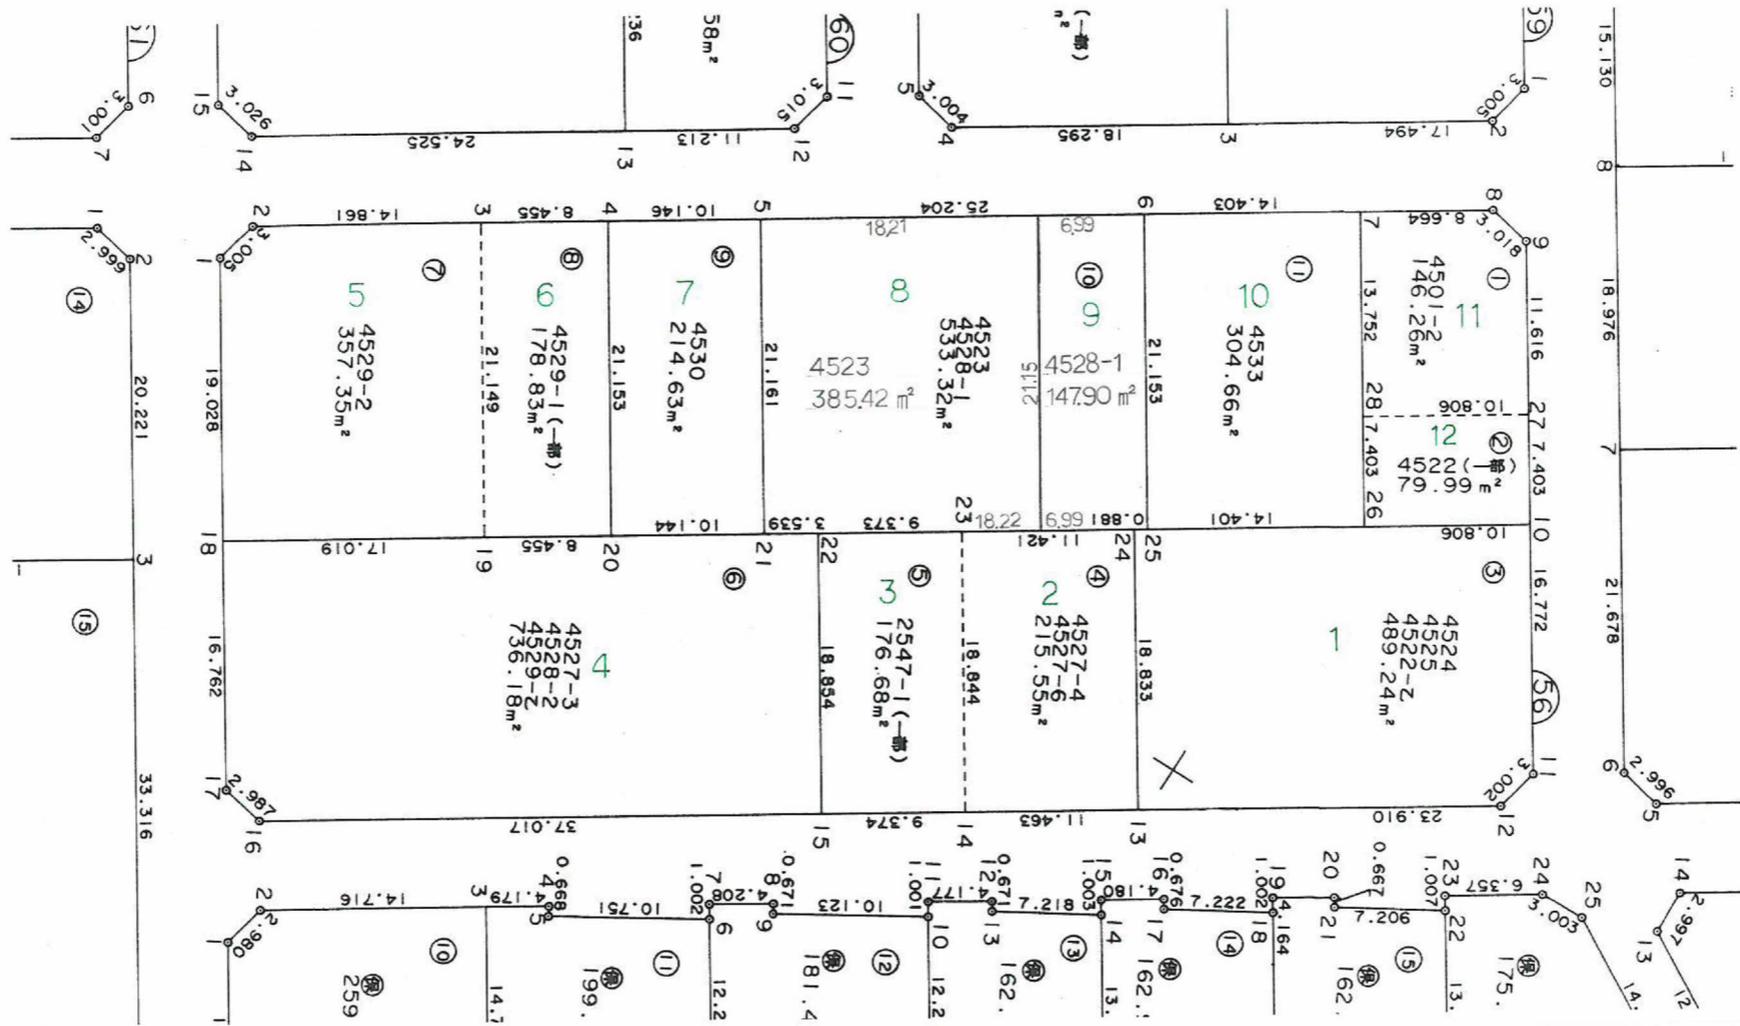


1:500

# 出来形確認原図

56 BL 3,432.73 m<sup>2</sup>

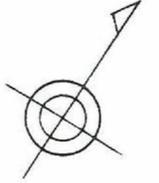

町名	東谷山7丁目
地番	13

この図面等は、土地区画整理事業に関する参考資料として提供しています。  
 ○図面等は換地処分時のものであり、現在の状況とは異なる場合があります。  
 ○図面等によって、境界等が確定されるものではありません。