
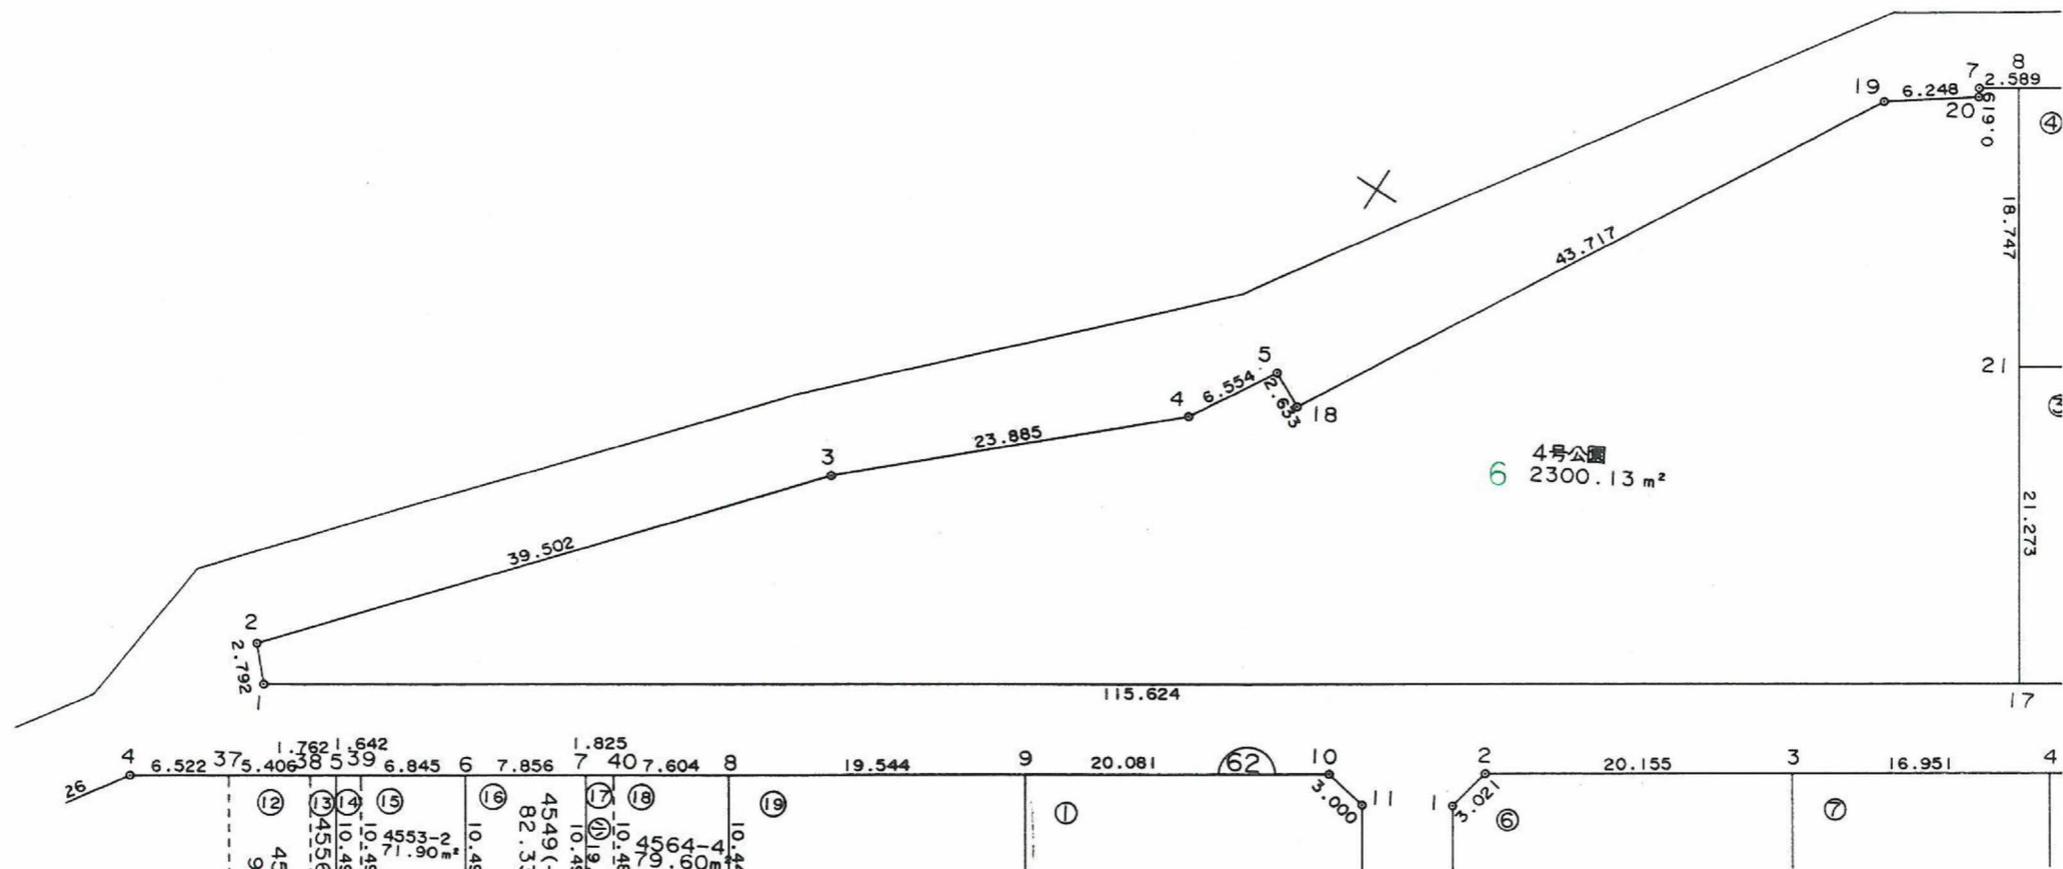


1 : 500

出来形確認原図

60 B L ① 4,406.28㎡

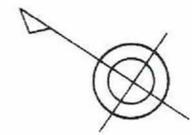



この図面等は、土地区画整理事業に関する参考資料として提供しています。
 ○図面等は換地処分時のものであり、現在の状況とは異なる場合があります。
 ○図面等によって、境界等が確定されるものではありません。

町名	東谷山7丁目
地番	19

1 : 500

出来形確認原図

60 B L ② 4,406.28 m²

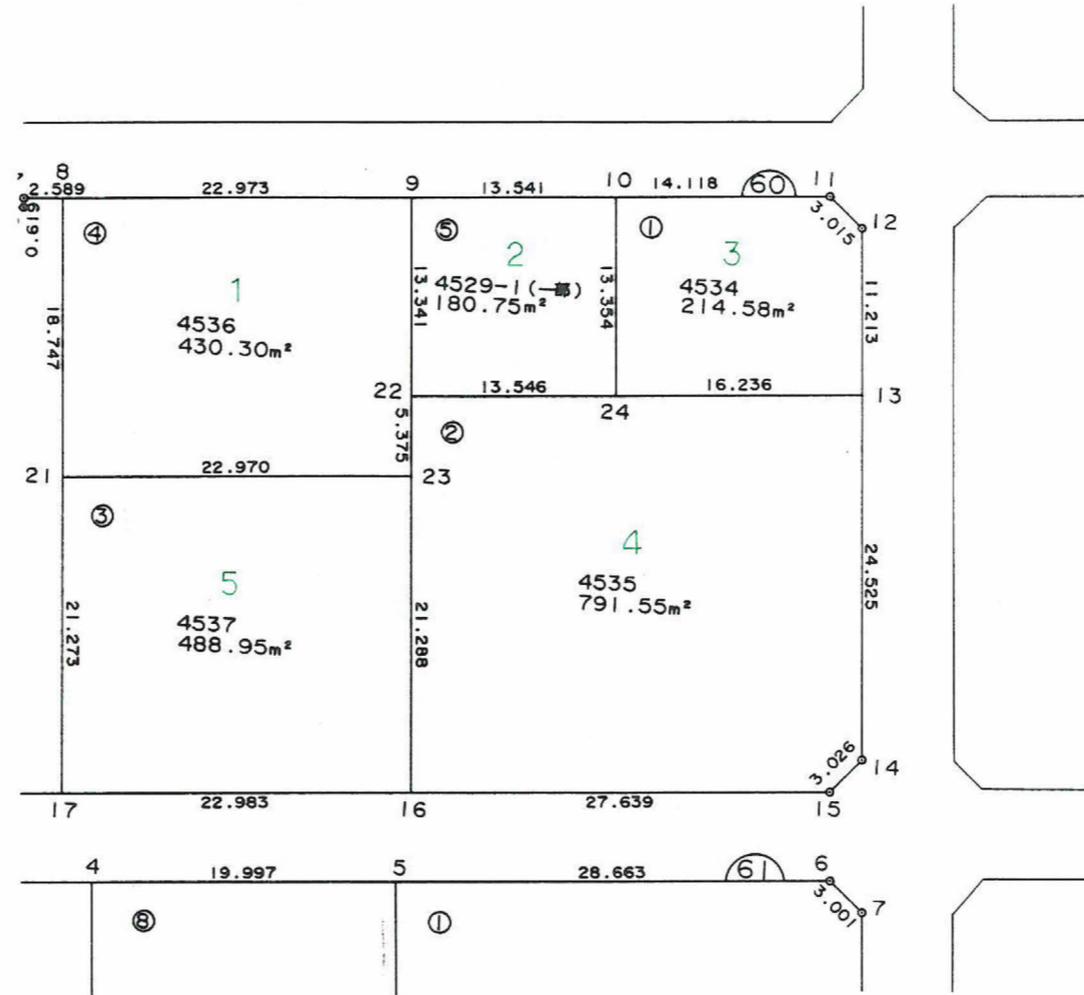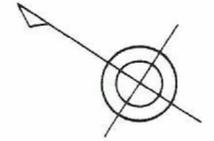

町名	東谷山7丁目
地番	19

