
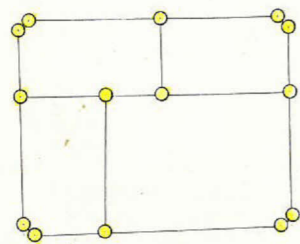


課長	係長	測量士	係

(分筆前)  
 確定面積平面図  $S = \frac{1}{500}$

ブロック番号 **紫原** **253** 号

新地名  
 町 丁目  
 年 月 日

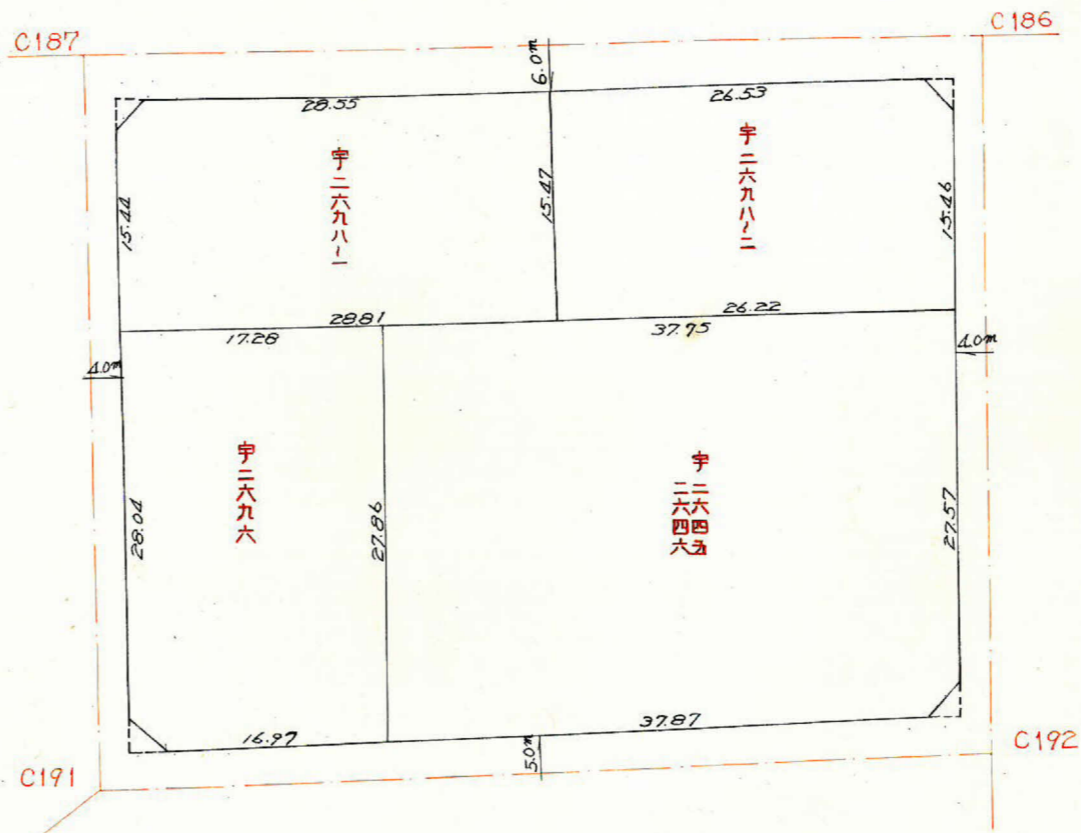


この図面等は、土地区画整理事業に関する参考資料として提供しています。  
 ○図面等は換地処分時のものであり、現在の状況とは異なる場合があります。  
 ○図面等によって、境界等が確定されるものではありません。

課長	係長	測量士	係


(分筆前)  
 確定面積平面図  $S = \frac{1}{500}$

ブロック番号 茶原 253 号

新地名 町 丁目  
 年 月 日

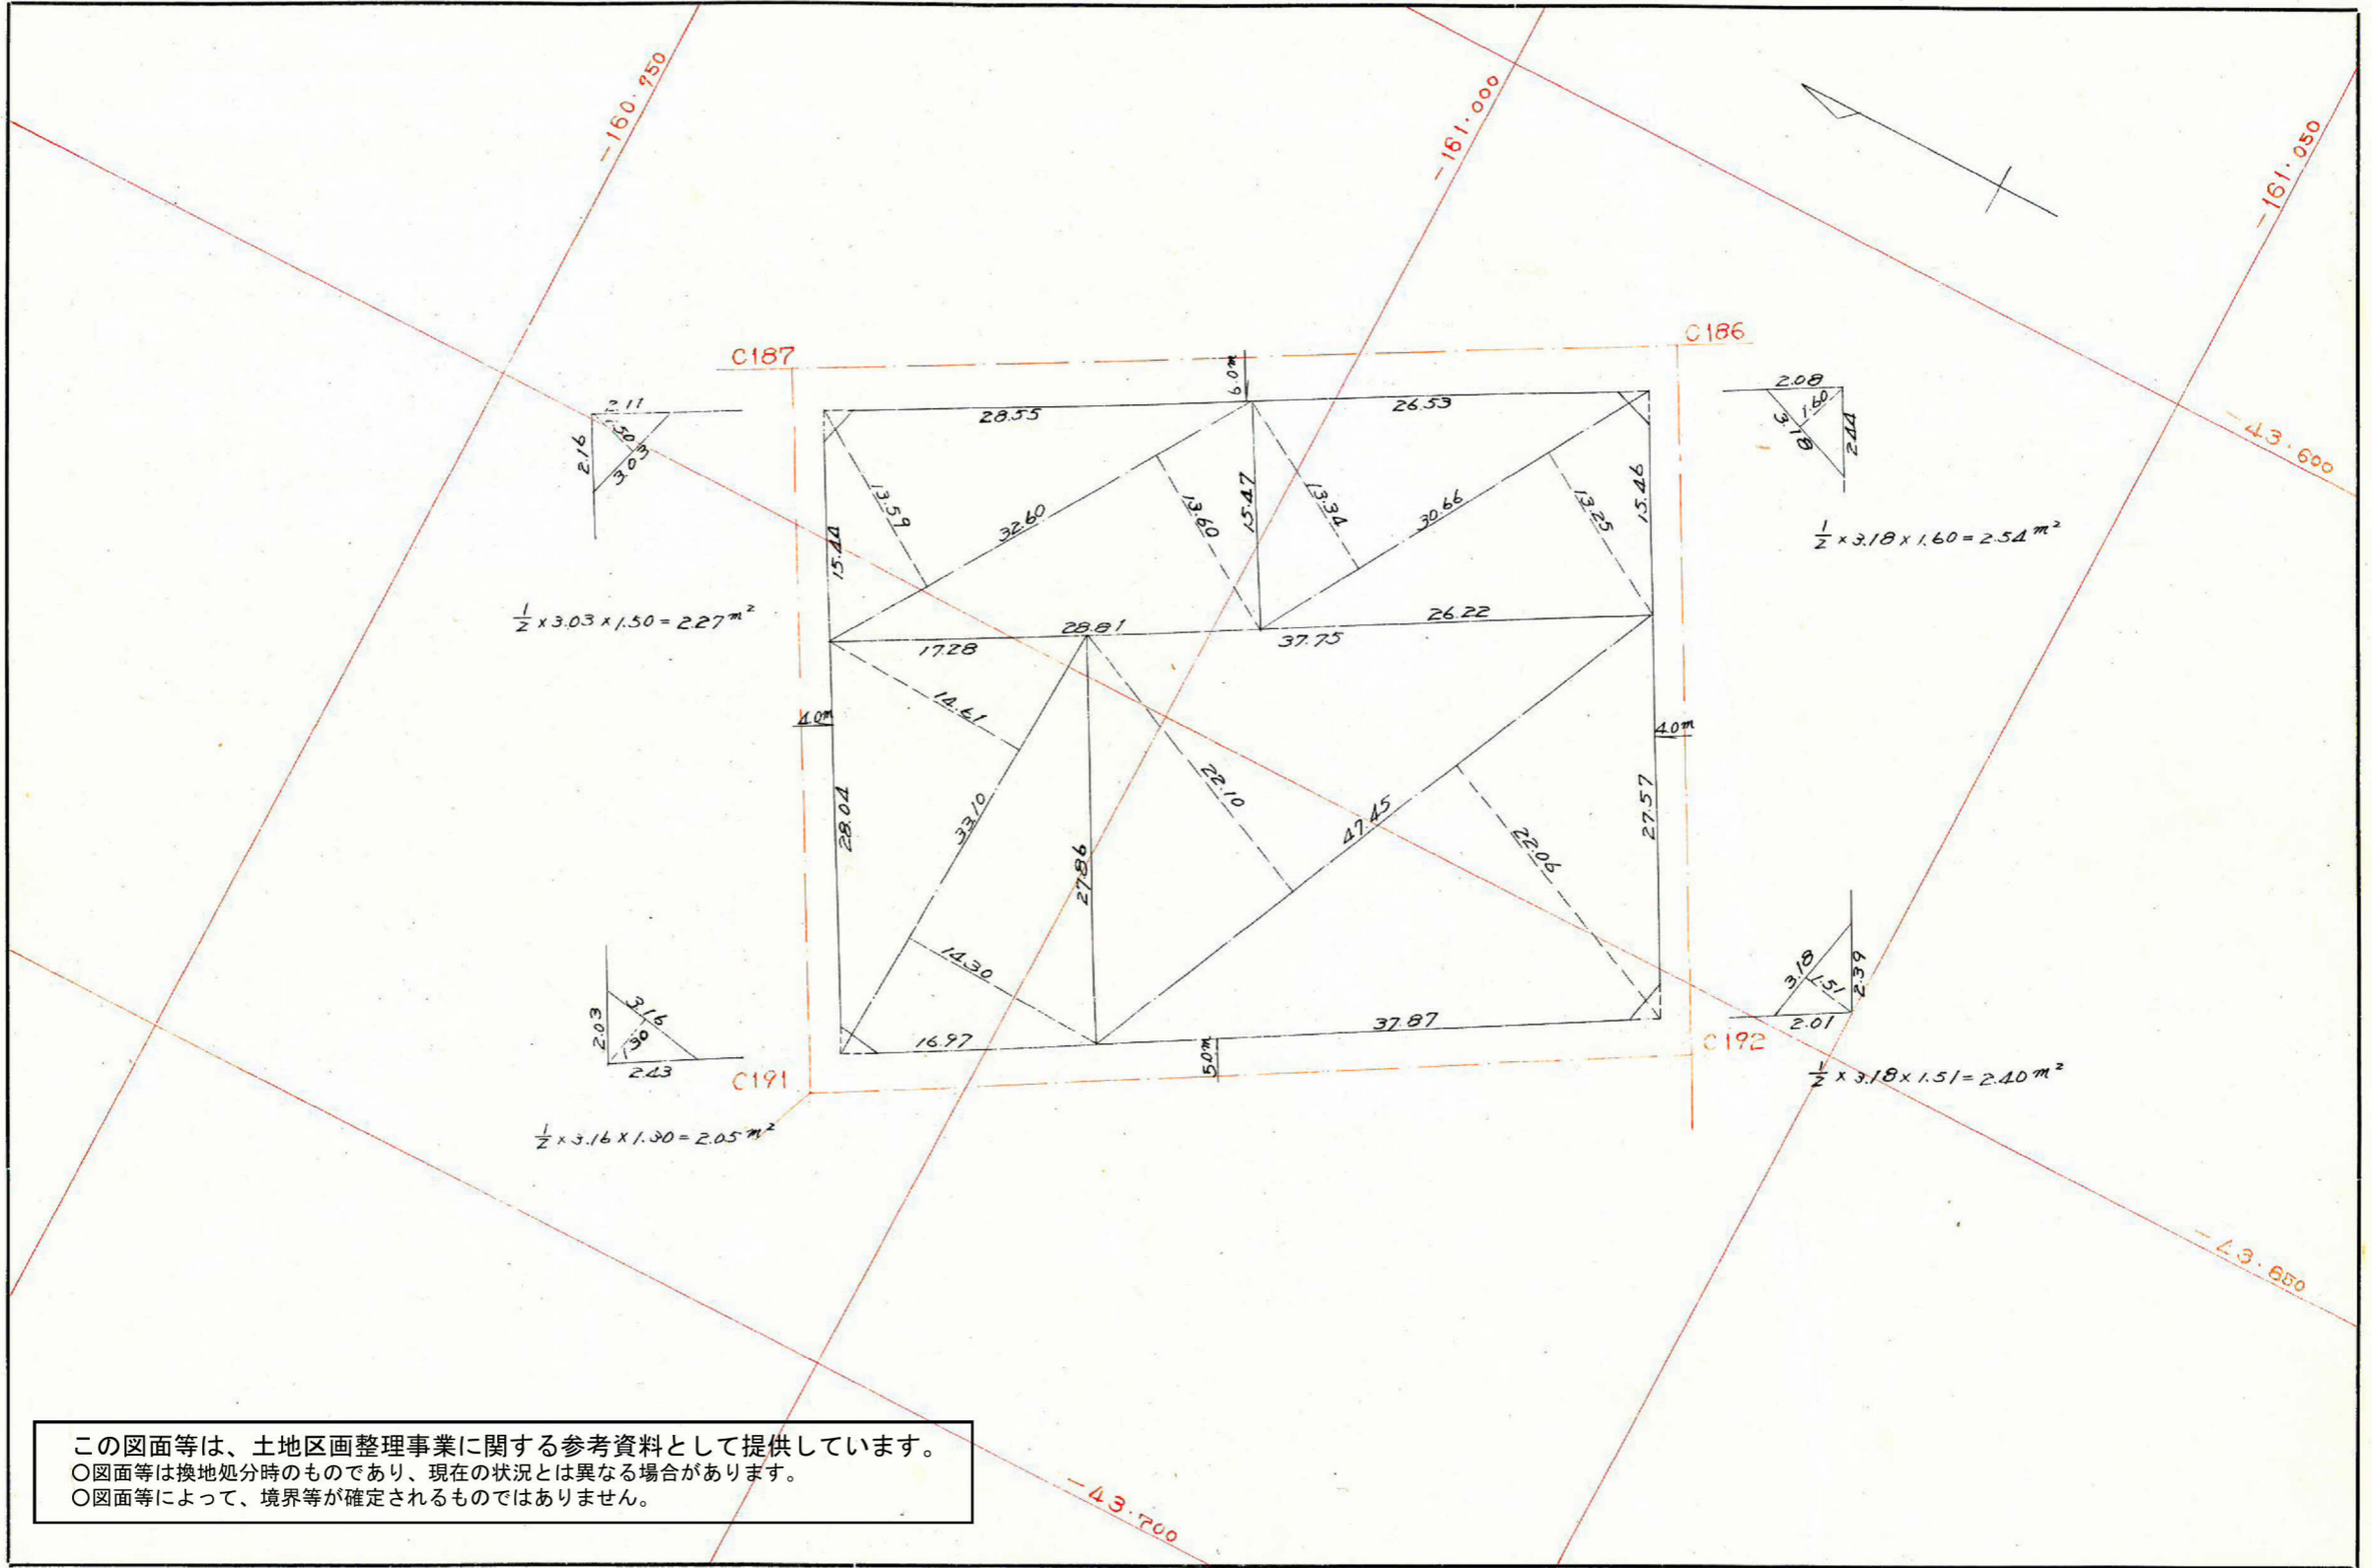

この図面等は、土地区画整理事業に関する参考資料として提供しています。  
 ○図面等は換地処分時のものであり、現在の状況とは異なる場合があります。  
 ○図面等によって、境界等が確定されるものではありません。

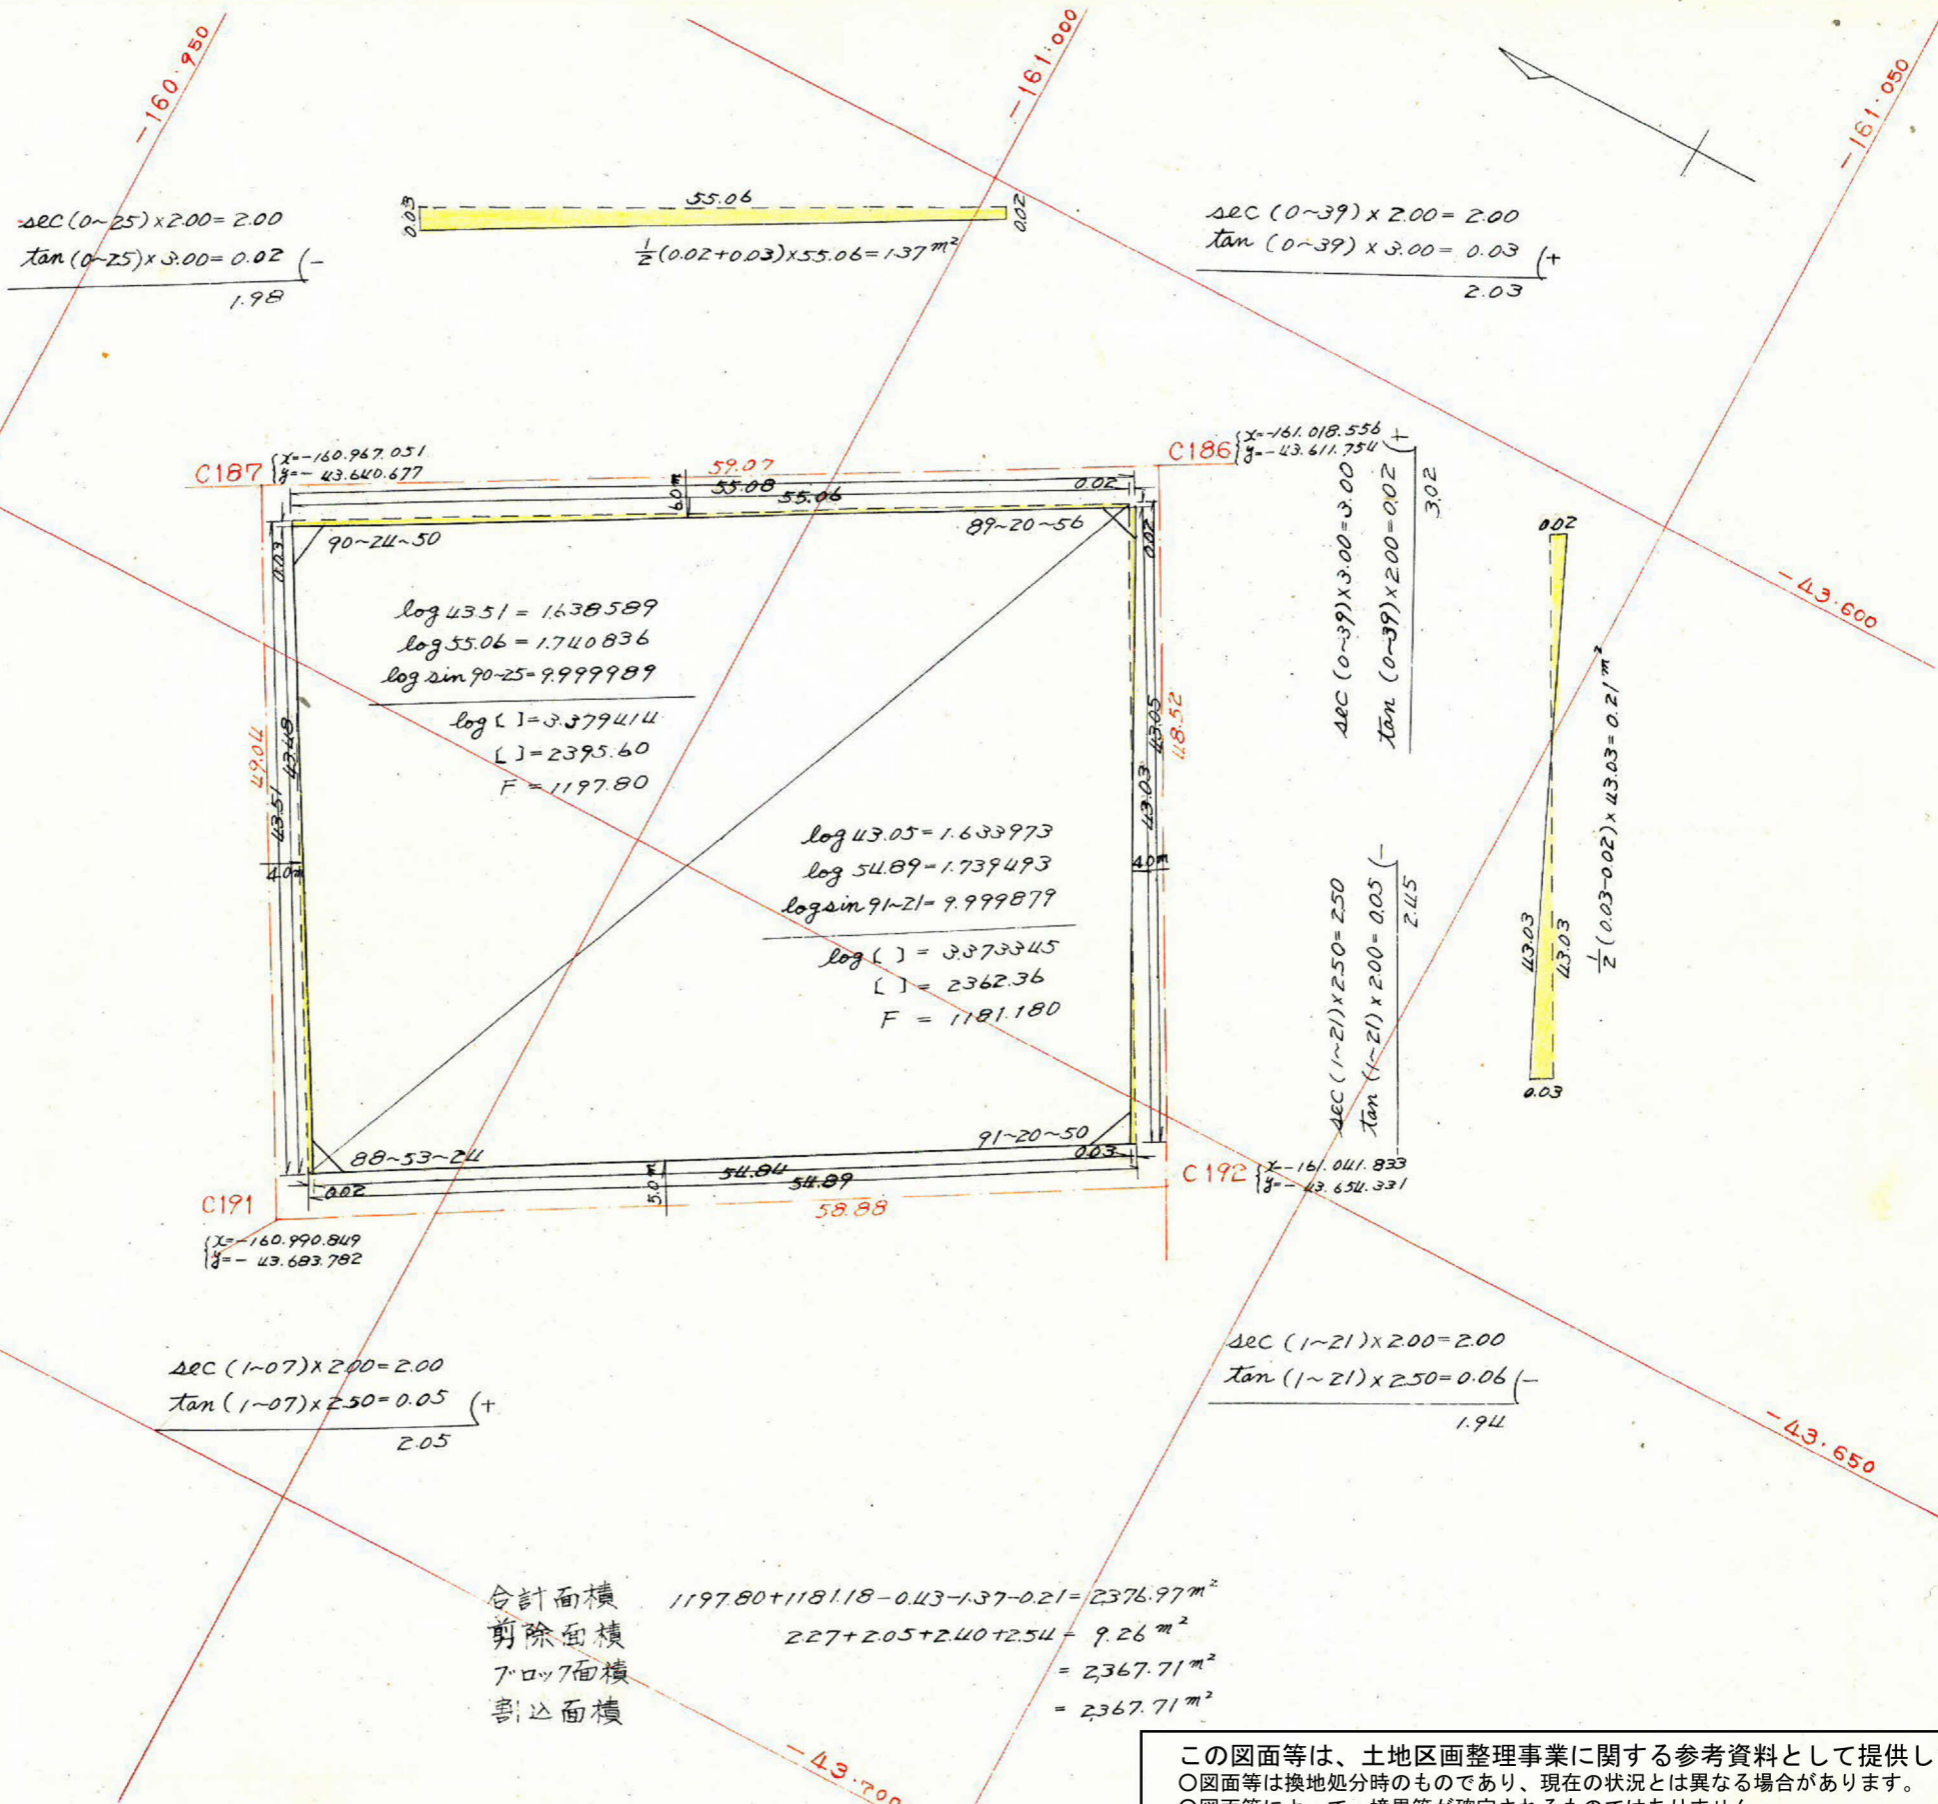

合計面積 1197.80 + 1181.18 - 0.43 - 1.37 - 0.21 = 2376.97 m<sup>2</sup>  
 剪除面積 2.27 + 2.05 + 2.40 + 2.54 = 9.26 m<sup>2</sup>  
 割込面積 = 2367.71 m<sup>2</sup>

この図面等は、土地区画整理事業に関する参考資料として提供しています。  
 ○図面等は換地処分時のものであり、現在の状況とは異なる場合があります。  
 ○図面等によって、境界等が確定されるものではありません。