




課長	係長	測量士	係

(分筆前)
 確定面積平面図 $S = \frac{1}{500}$

ブロック番号 **七原**

257-1 号

新地名 町 丁目
 年 月 日

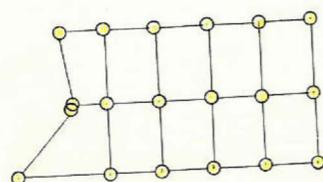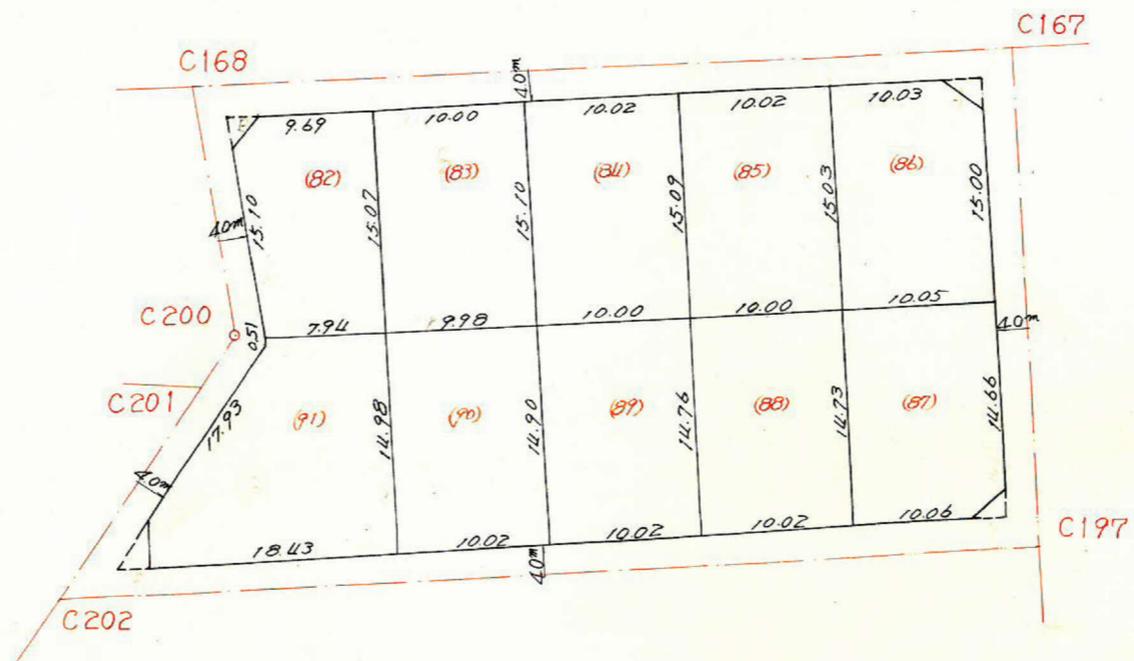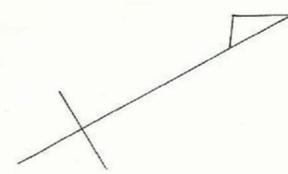

この図面等は、土地区画整理事業に関する参考資料として提供しています。
 ○図面等は換地処分時のものであり、現在の状況とは異なる場合があります。
 ○図面等によって、境界等が確定されるものではありません。


課長	係長	測量士	係

(分筆前)
 確定面積平面図 $S = \frac{1}{500}$

ブロック番号 **紫原**

257-1 号


新地名 町 丁目
 年 月 日

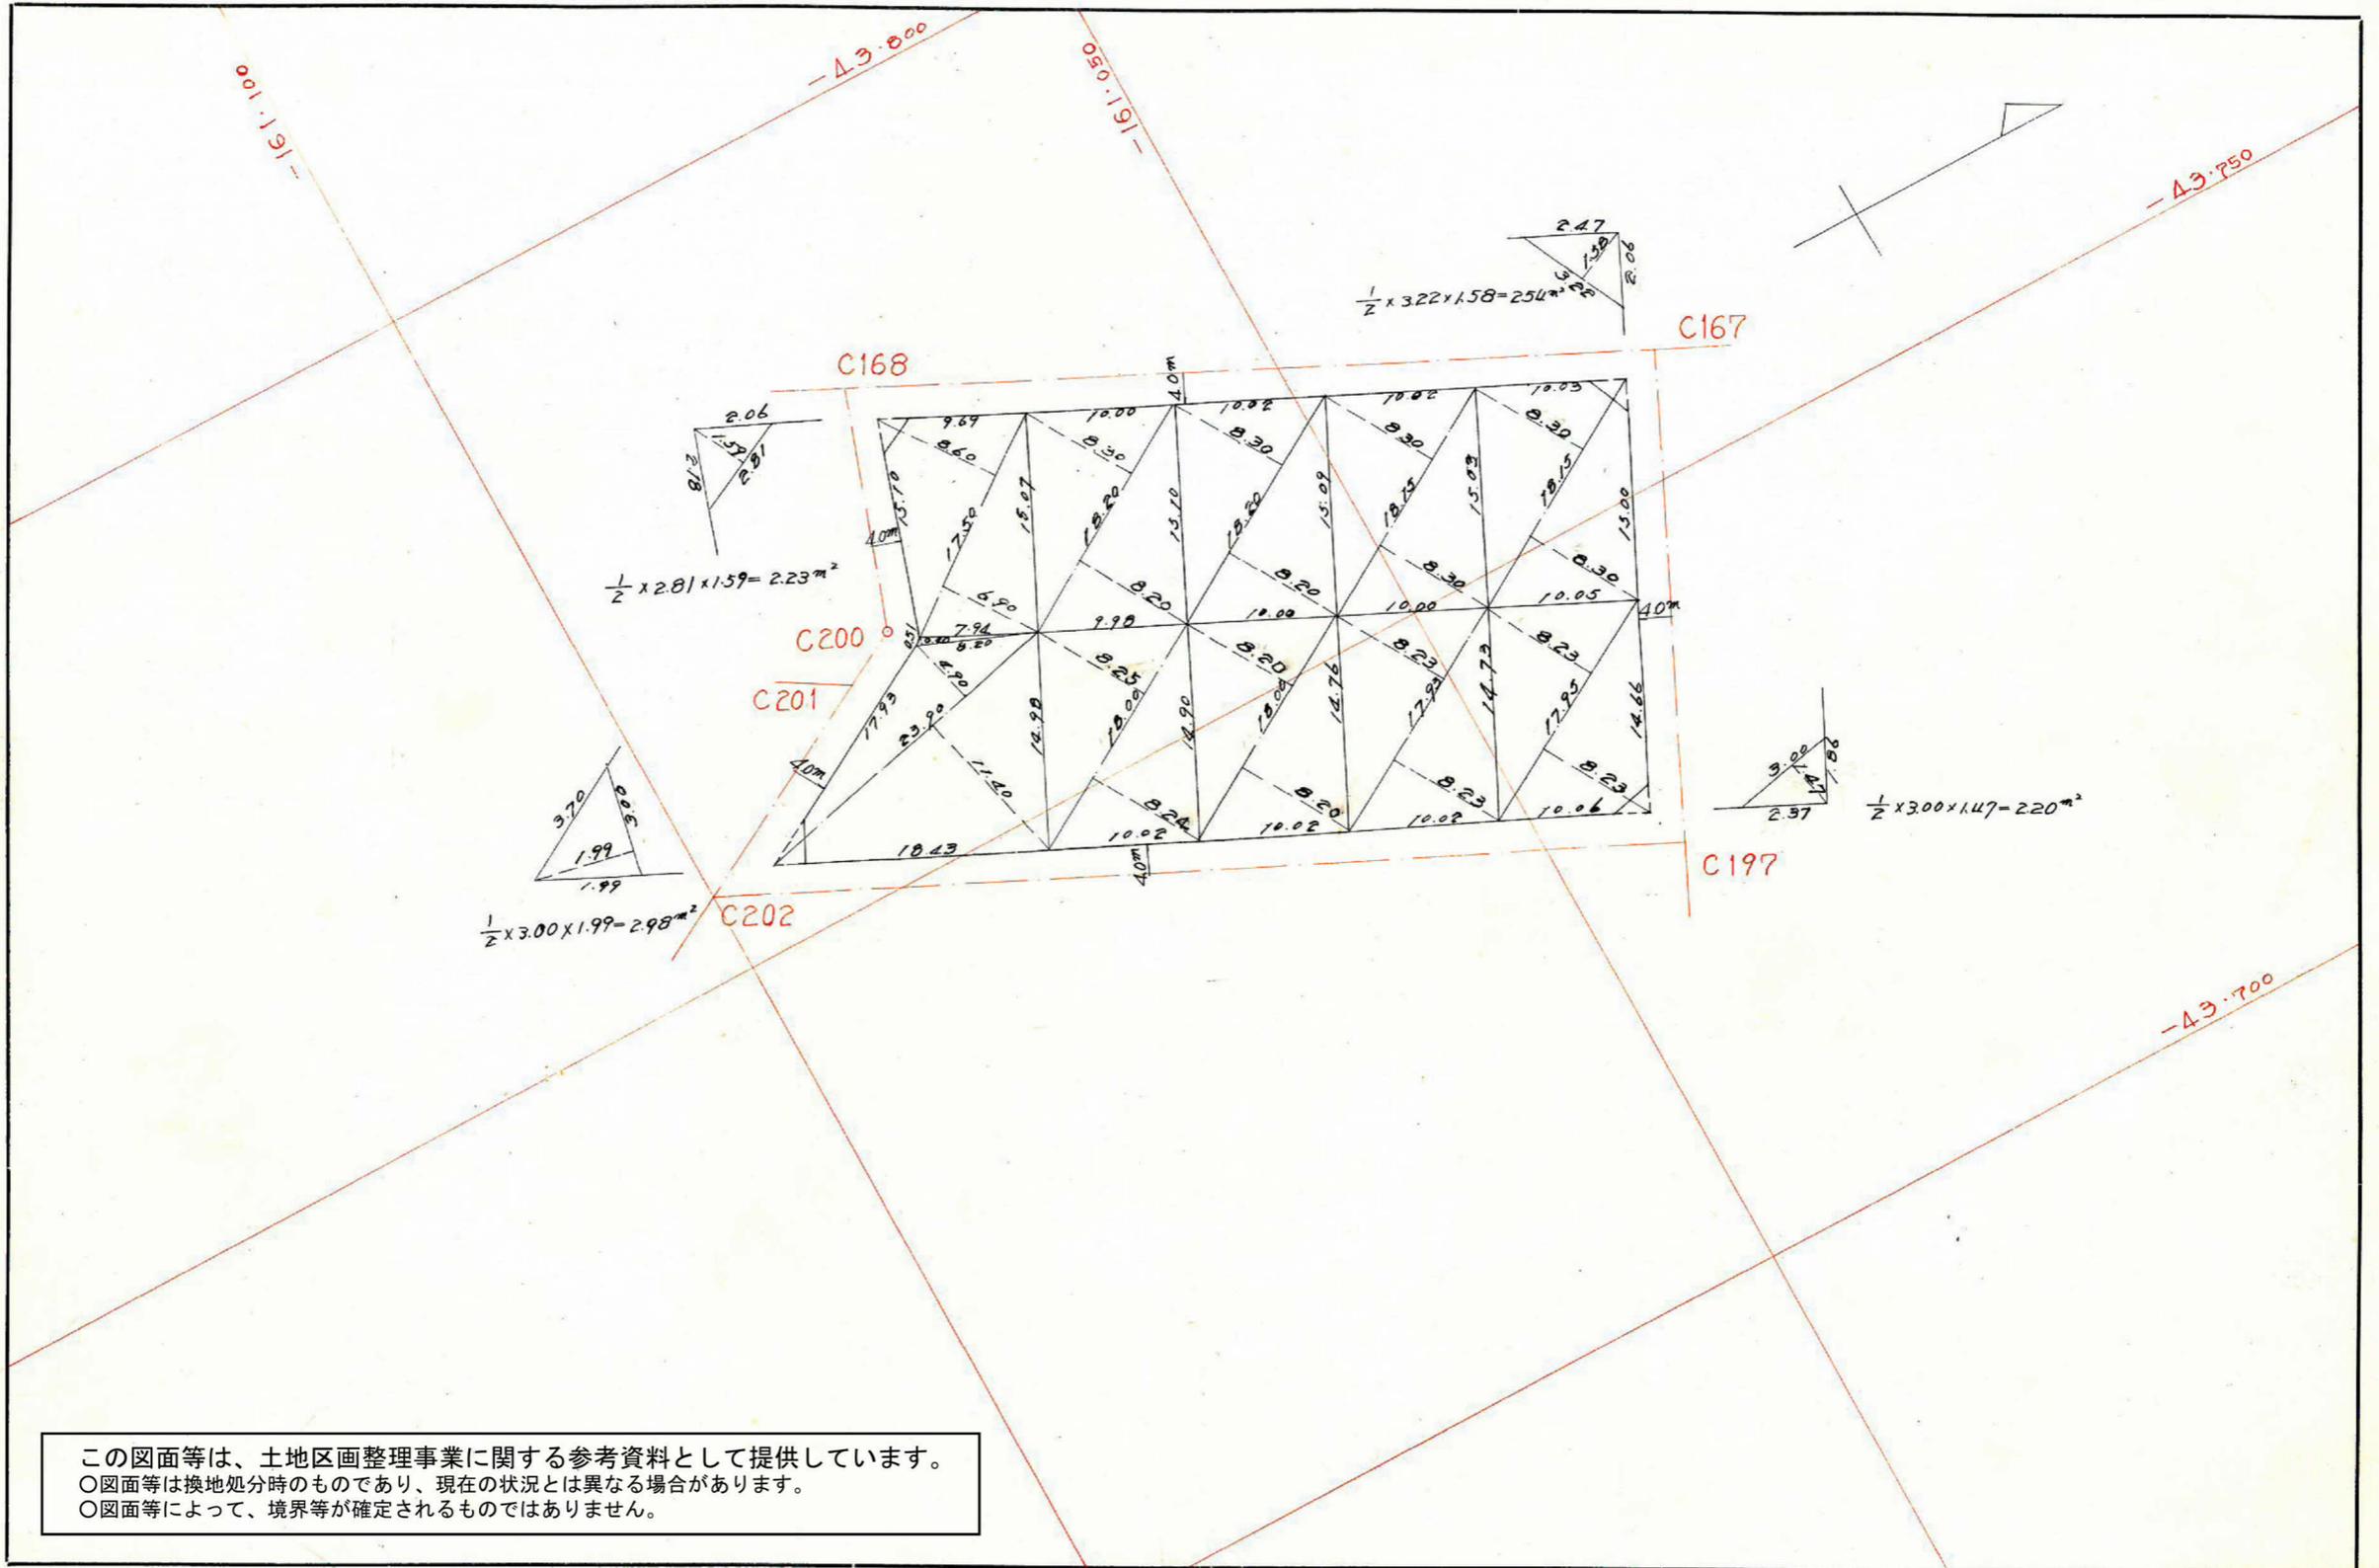

この図面等は、土地区画整理事業に関する参考資料として提供しています。
 ○図面等は換地処分時のものであり、現在の状況とは異なる場合があります。
 ○図面等によって、境界等が確定されるものではありません。

この図面等は、土地区画整理事業に関する参考資料として提供しています。
 ○図面等は換地処分時のものであり、現在の状況とは異なる場合があります。
 ○図面等によって、境界等が確定されるものではありません。

257-1

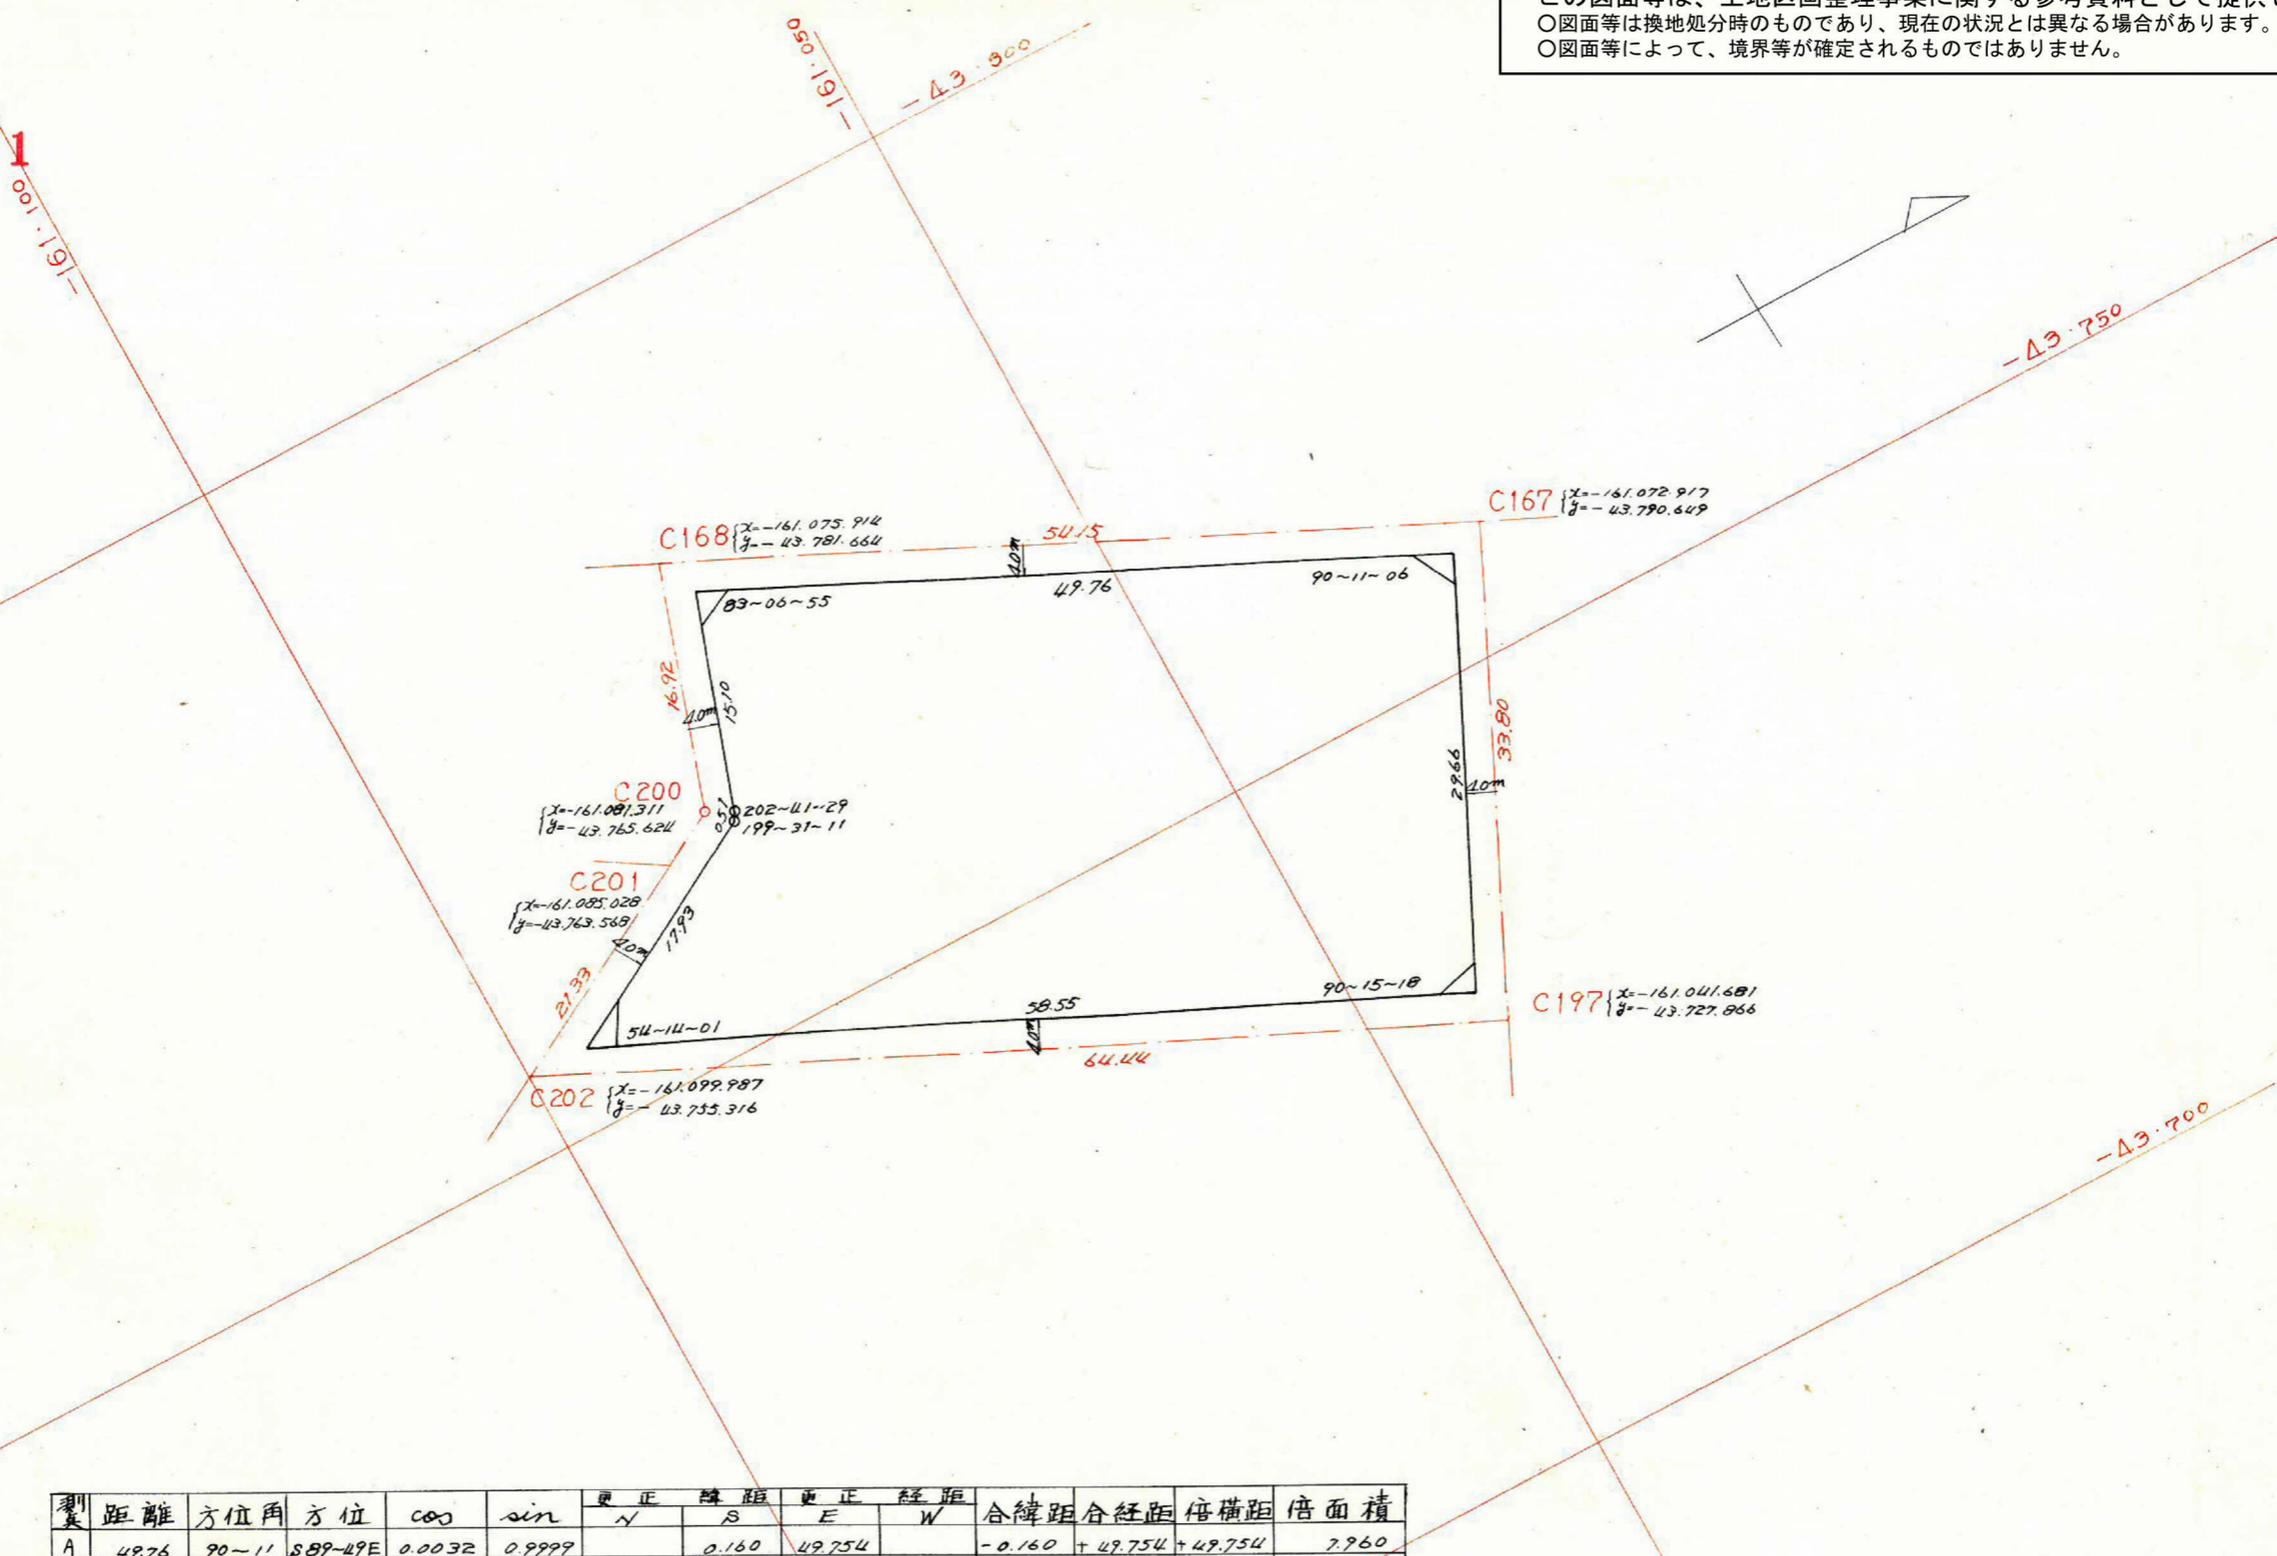

測	距離	方位角	方位	cos	sin	更正 緯距		更正 経距		合緯距	合経距	倍横距	倍面積
						N	S	E	W				
A	49.76	90~11	S89~49E	0.0032	0.9999		0.160	49.754		-0.160	+49.754	+49.754	7.960
B	15.10	353~18	N6~42W	0.9931	0.1166	14.993			1.761	+14.833	+47.993	+97.747	1465.520
C	0.51	16~00	N16~00E	0.9612	0.2756	0.489		0.139		+15.322	+48.132	+96.125	47.005
D	17.93	35~31	N35~31E	0.8139	0.5809	14.591		10.414		+29.913	+58.546	+106.678	1556.538
E	58.55	269~45	S89~45W	0.0043	0.9999		0.252	58.546	+29.661	0	+58.546	0	14.753
F	29.66	180~0	S 0 W	1.0000	0		29.661		0	0	0	0	0
計						30.073	30.073	60.307	60.307				3046.35
												面積	1523.17 ^{m²}

削除面積 $2.54 + 2.23 + 2.98 + 2.20 - 9.95 \text{ m}^2$
 ブロック面積 $1523.17 - 9.95 = 1,513.22 \text{ m}^2$
 割込面積 $= 1,513.22 \text{ m}^2$