


|    |    |     |   |
|----|----|-----|---|
| 課長 | 係長 | 測量士 | 係 |
|    |    |     |   |

(分筆前)  
 確定面積平面図  $S = \frac{1}{500}$

ブロック番号   259 号

新地名 町 丁目  
 年 月 日

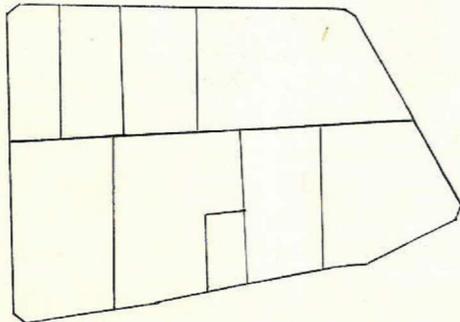

この図面等は、土地区画整理事業に関する参考資料として提供しています。  
 ○図面等は換地処分時のものであり、現在の状況とは異なる場合があります。  
 ○図面等によって、境界等が確定されるものではありません。



C211 { x=-161.116.336  
y=-43.661.743

C193 { x=-161.043.947  
y=-43.659.224

C192 { x=-161.041.833  
y=-43.654.331

-43.650

C186 { x=-161.018.556  
y=-43.611.754

-43.600


C185 { x=-161.040.559  
y=-43.599.398

C213 { x=-161.061.627  
y=-43.598.146

C212 { x=-161.050.638  
y=-43.599.065

C214 { x=-161.085.679  
y=-43.593.227

C215 { x=-161.115.697  
y=-43.590.146

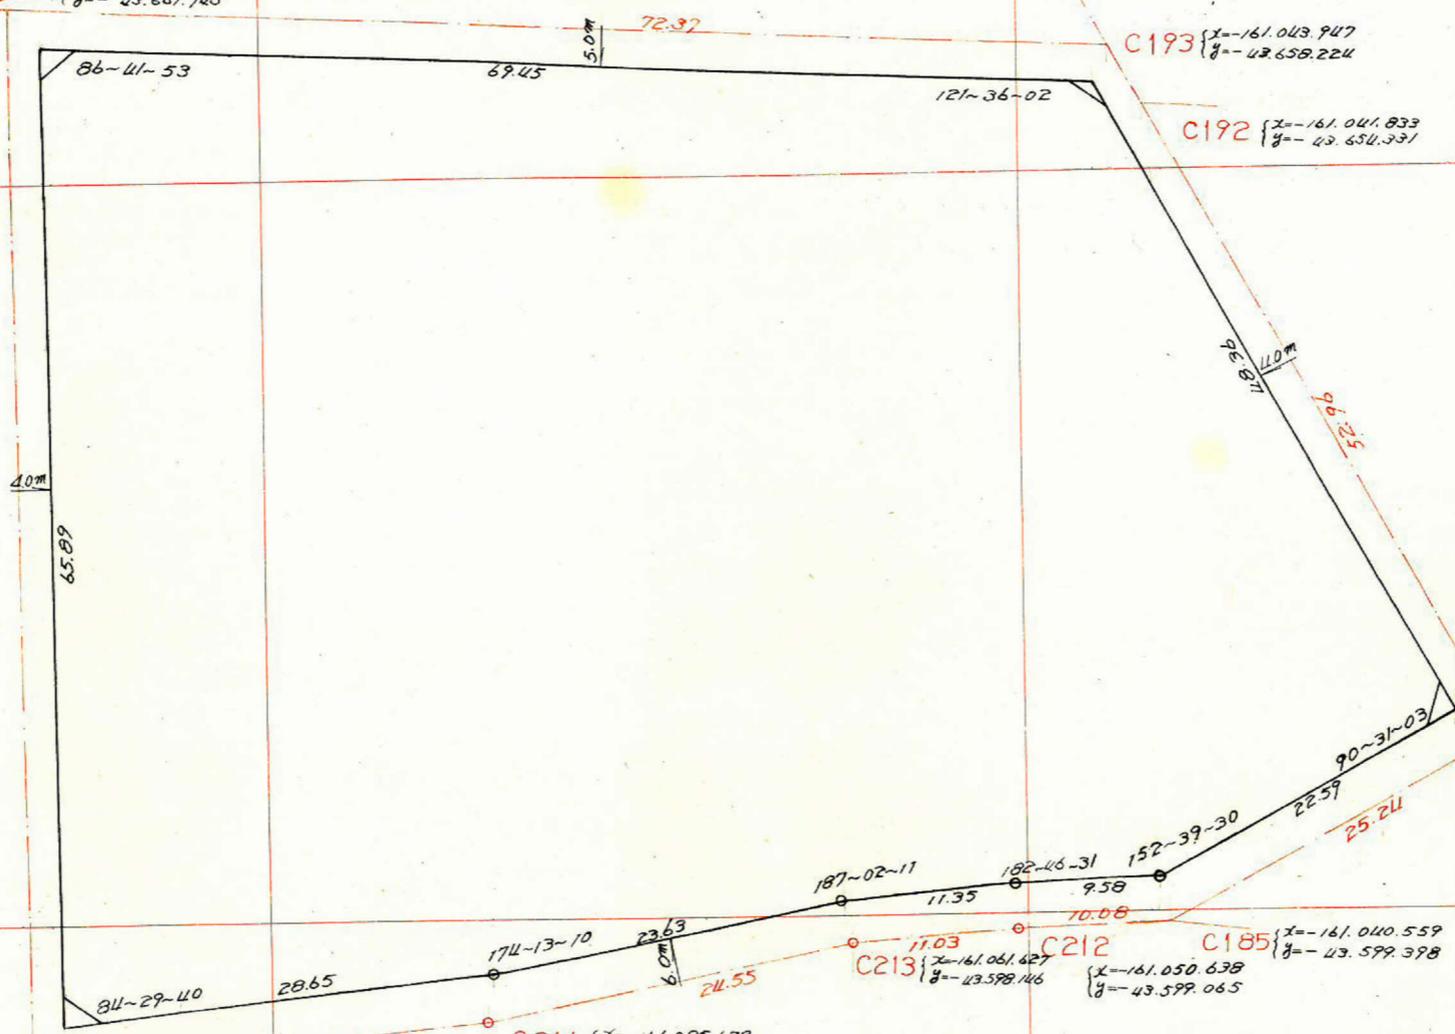

この図面等は、土地区画整理事業に関する参考資料として提供しています。  
 ○図面等は換地処分時のものであり、現在の状況とは異なる場合があります。  
 ○図面等によって、境界等が確定されるものではありません。

| 測点 | 距離    | 方位角    | 方位      | cos    | sin    | 修正     |        | 合緯距    | 合経距     | 倍横距     | 倍面積      |                          |
|----|-------|--------|---------|--------|--------|--------|--------|--------|---------|---------|----------|--------------------------|
|    |       |        |         |        |        | N      | S      |        |         |         |          |                          |
| A  | 69.45 | 121-36 | S58-24E | 0.5240 | 0.8517 |        | 36.394 | 59.167 | -36.394 | +59.167 | +59.167  | -2153.323                |
| B  | 65.89 | 28-18  | N28-18E | 0.8805 | 0.4741 | 58.012 |        | 31.255 | +21.618 | +20.422 | +149.589 | +8677.957                |
| C  | 28.65 | 292-48 | N67-42W | 0.3875 | 0.9219 | 11.097 |        | 26.396 | +32.715 | +64.026 | +154.448 | +1713.909                |
| D  | 23.63 | 287-01 | N72-59W | 0.2926 | 0.9562 | 6.910  |        | 22.578 | +39.625 | +41.448 | +105.474 | +728.825                 |
| E  | 11.35 | 294-03 | N65-57W | 0.4205 | 0.9132 | 4.821  |        | 10.347 | +44.246 | +31.101 | +72.549  | +335.248                 |
| F  | 9.58  | 296-50 | N63-10W | 0.4514 | 0.8923 | 4.320  |        | 8.531  | +48.366 | +22.570 | +53.671  | +231.838                 |
| G  | 22.59 | 269-29 | S89-29W | 0.0090 | 0.9999 |        | 0.206  | 22.570 | +48.360 | 0       | +22.570  | -4.649                   |
| H  | 48.36 | 180-0  | S 0 E   | 1.0000 | 0      |        | 48.360 | 0      | 0       | 0       | 0        |                          |
| 計  |       |        |         |        |        |        | 84.960 | 84.960 | 90.422  | 90.422  |          | 9529.825                 |
|    |       |        |         |        |        |        |        |        |         |         |          | 面積= 4764.91 <sup>m</sup> |

剪除面積 1.31+2.28+2.43+2.41=8.43<sup>m</sup><sup>2</sup>  
 7口7面積 4764.91-8.43=4756.48<sup>m</sup><sup>2</sup>  
 割込面積 =4756.48<sup>m</sup><sup>2</sup>