


中央 67077
 $\gamma = 171.200$

No.6
 $X=3476604$
 $Y=1233208$
 $70^{\circ}52'44''$

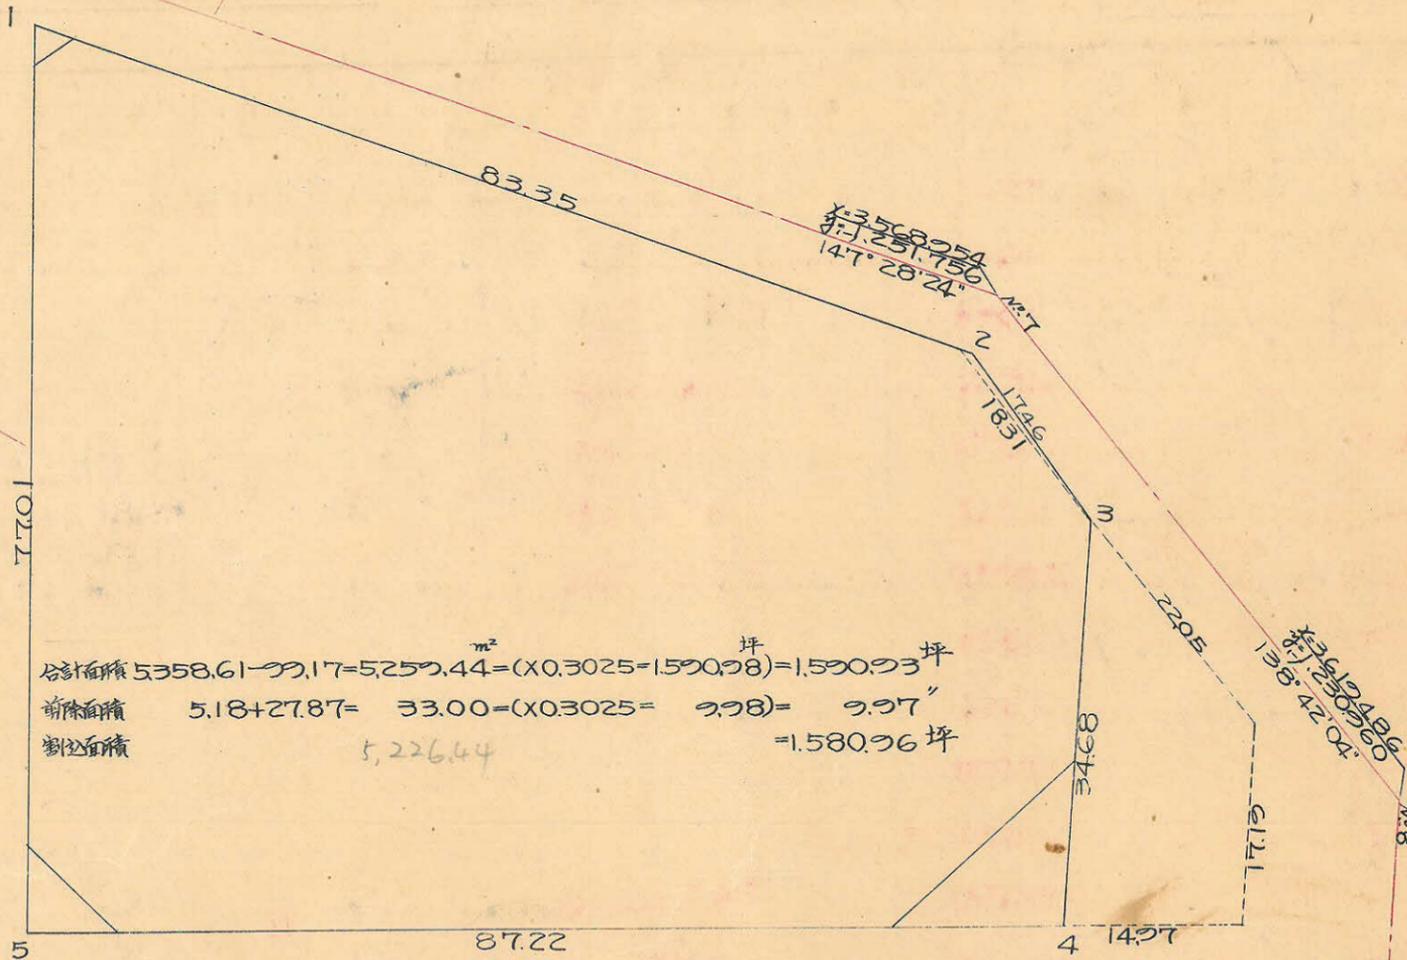

合計面積 $5358.61 - 92.17 = 5259.44 = (X \cdot 0.3025 = 1570.98) = 1570.93$ 坪
 前除面積 $5.18 + 27.87 = 33.00 = (X \cdot 0.3025 = 9.98) = 9.97$ 坪
 割込面積 $5,226.44 = 1580.96$ 坪

No.16
 $89^{\circ}19'35''$
 $X=3574535$
 $Y=1149727$

No.10
 $93^{\circ}37'13''$
 $X=3629701$
 $Y=1210332$

測点	1	2	3	4	5	6	3x4	1x6
X	ΔX		γ	$\Delta \gamma$				
1	3487340	+		1231.514	-			
2	3569366	82026	+ 27889	1246302	+ 4788	7490	21999256	26734551
3	3585229	15863	+ 31005	1239004	+ 7298	38501	38415319	38034902
4	3600371	15142	+ 60418	1207801	+ 31203	74770	72972921	269199740
5	3574811	75560	- 113031	1164234	- 43567	23713	31594533	83583843
1	(3487340)	37471	+ 44555	(1231.514)	- 67280	82068	54870106	286192019
		82026			14788		21528468	407234642
							201567454	396517413
							10717227	10717229
							5358.61 m ²	

この図面等は、土地区画整理事業に関する参考資料として提供しています。
 ○図面等は換地処分時のものであり、現在の状況とは異なる場合があります。
 ○図面等によって、境界等が確定されるものではありません。

3500

3600