
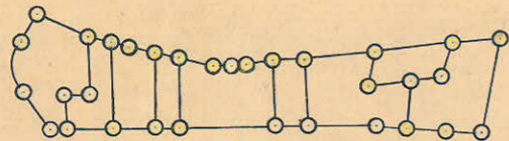
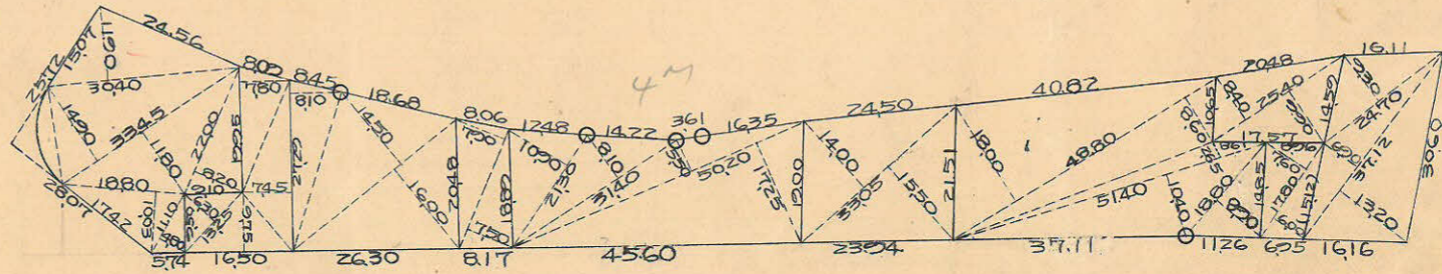


課長	係長	測量士	係
			活


(分筆前)
確定面積平面圖 $S = \frac{1}{1200}$

ブロック番号 中央 7号


新地名 町 丁目
29年 / 月 / 日

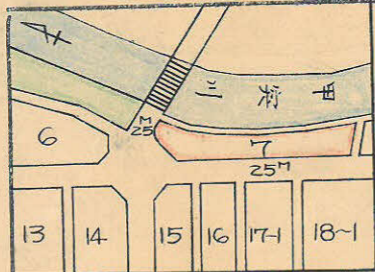

ロット=10
杭=32

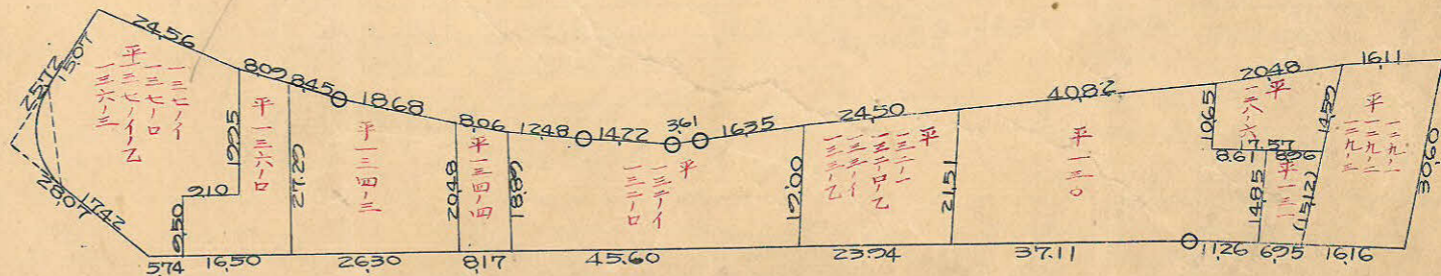

この図面等は、土地区画整理事業に関する参考資料として提供しています。
○図面等は換地処分時のものであり、現在の状況とは異なる場合があります。
○図面等によって、境界等が確定されるものではありません。

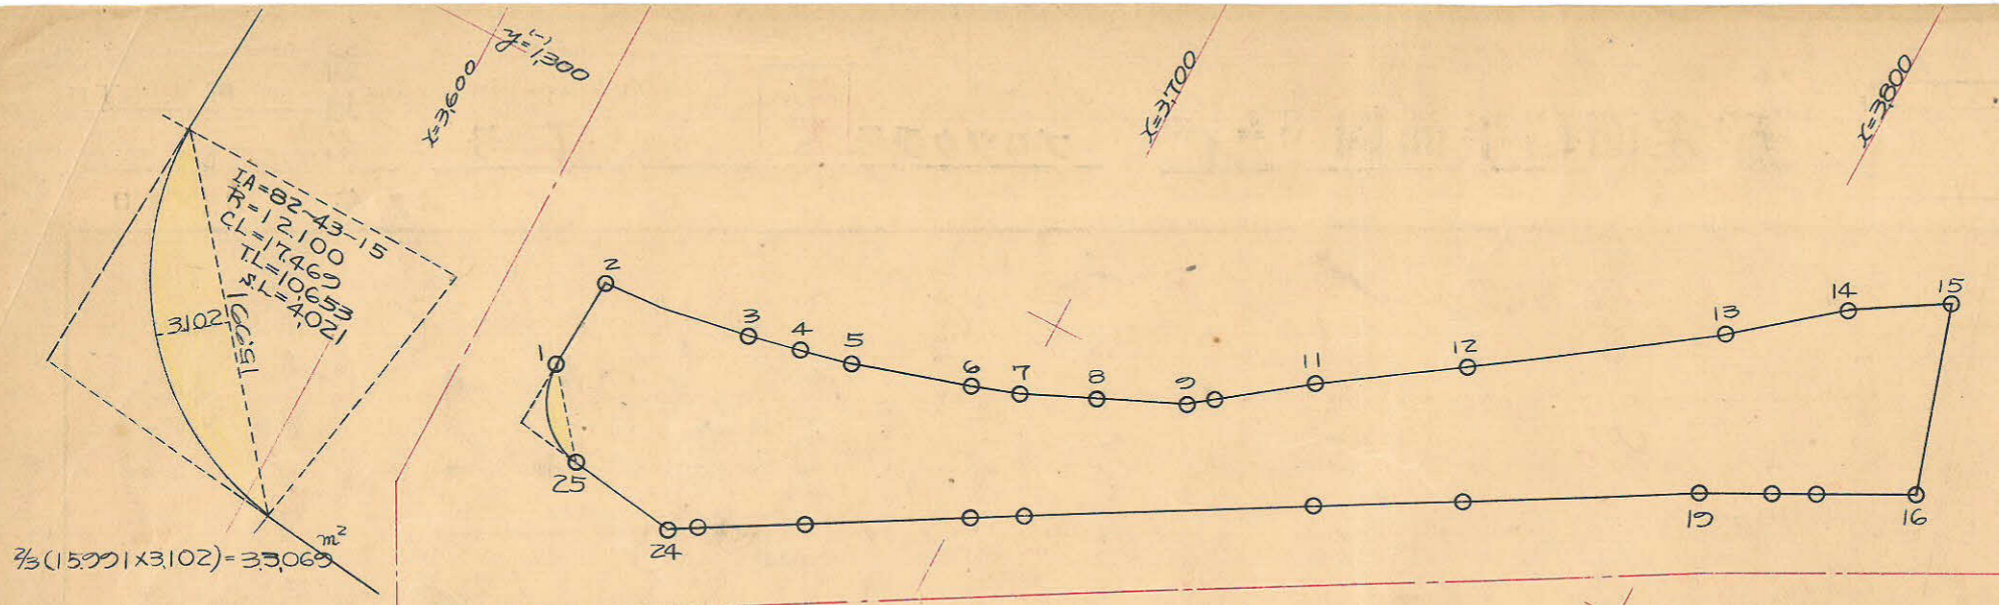

測点	1	2	3	4	5	6	3x4	1x6
長	X	ΔX	Y	ΔY				
1	3633.427		1258.137					
2	3634.147	0.720	1273.179	15.042	17353	32052281	63.063353	
3	3658.602	24.455	1275.490	2.311	4337	41179195	15.867357	
4	3666.432	7.830	1277.516	2.026	3633	20603778	13.320147	
5	3674.730	8.298	1279.123	1.607	7189	33410693	26.417634	
6	3692.552	17.822	1284.705	5.582	8121	32727860	29.987215	
7	3700.205	7.653	1287.244	2.539	7437	24623690	27.518425	
8	3711.681	14.476	1292.142	4.898	11381	31183263	42.242641	
9	3724.338	12.657	1298.625	6.483	18284	37336767	68.025796	
11	3740.432	16.094	1310.426	11.801	26089	47171405	97.584130	
12	3760.335	19.903	1324.714	14.288	37657	70697337	141.602935	
13	3793.800	33.465	1348.083	23.369	35989	66859524	136.535068	
14	3809.931	16.131	1360.703	12.620	20788	40848304	79.200846	
15	3823.820	13.889	1368.871	8.168	21079	31330719	80.602302	
16	3832.819	8.999	1339.624	29.247	45016	28851482	172.538180	
19	3802.283	30.536	1323.855	15.769	27012	228049910	368.867078	
24	3660.557	41.726	1242.612	81.243	78213	197421224	286.303145	
25	3643.407	17.150	1245.642	3.030	15525	33794267	56.563824	
1	3633.427	9.280	1258.137	12.495	27537	11650349	100.053679	
		(0.720)	(9.260)	(15.042)				
						510.024816	908.310705	
						492.767232	828.053120	
						10.257584	10.257585	
						5,128.79 m²		

合計面積 5,128.79 + 3307 = 5161.84 (x0.3025 = 1.56145) = 1.56140 坪
 剪除面積 _____
 割込面積 = 1.56140 坪

この図面等は、土地区画整理事業に関する参考資料として提供しています。
 ○図面等は換地処分時のものであり、現在の状況とは異なる場合があります。
 ○図面等によって、境界等が確定されるものではありません。