

課長	係長	測量士	係

(分筆前)  
確定面積平面圖  $S = \frac{1}{600}$




ブロック番号

中伏

18-1 号


新地名 町 丁目

28年4月3日

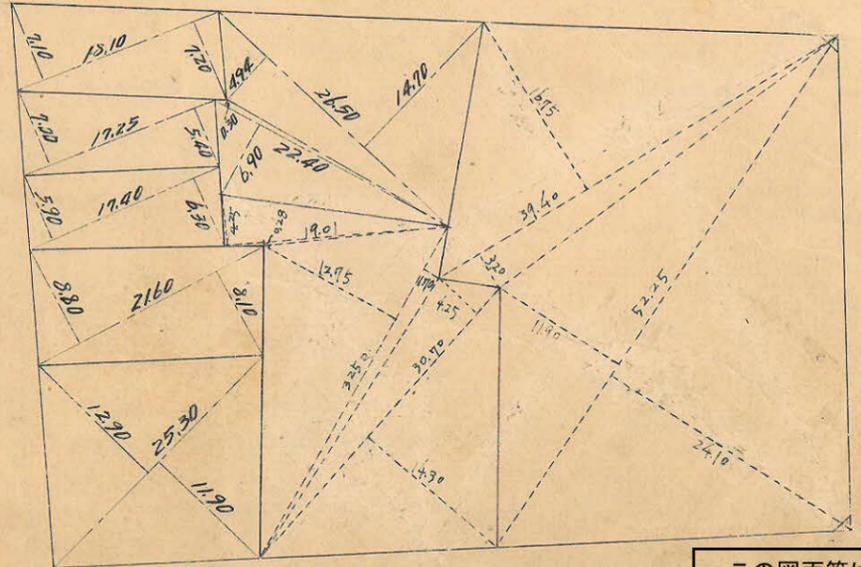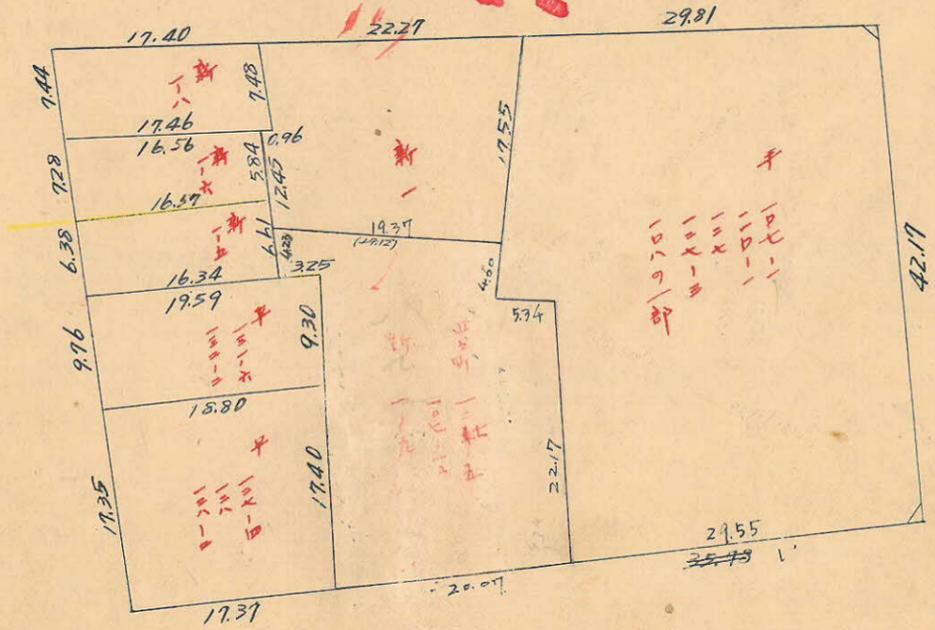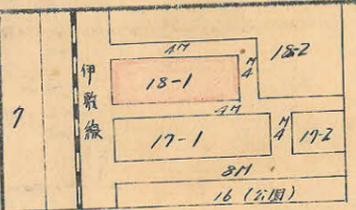

0.60m<sup>2</sup>  
0.18m<sup>2</sup>

1.00m<sup>2</sup>  
0.30m<sup>2</sup>

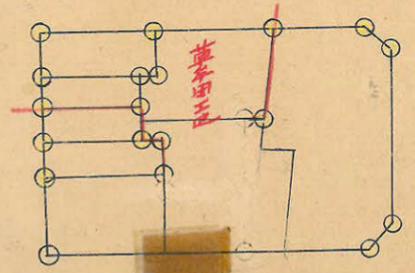

この図面等は、土地区画整理事業に関する参考資料として提供しています。  
○図面等は換地処分時のものであり、現在の状況とは異なる場合があります。  
○図面等によって、境界等が確定されるものではありません。

この図面等は、土地区画整理事業に関する参考資料として提供しています。  
 ○図面等は換地処分時のものであり、現在の状況とは異なる場合があります。  
 ○図面等によって、境界等が確定されるものではありません。

18-1 B

1.70m 精度 1/5200


No.44  $x=3853.276$   
 $y=1332.143$

25M

$x=3800$

No.45  $x=3806.153$   
 $y=1307.871$

$y=-1200$

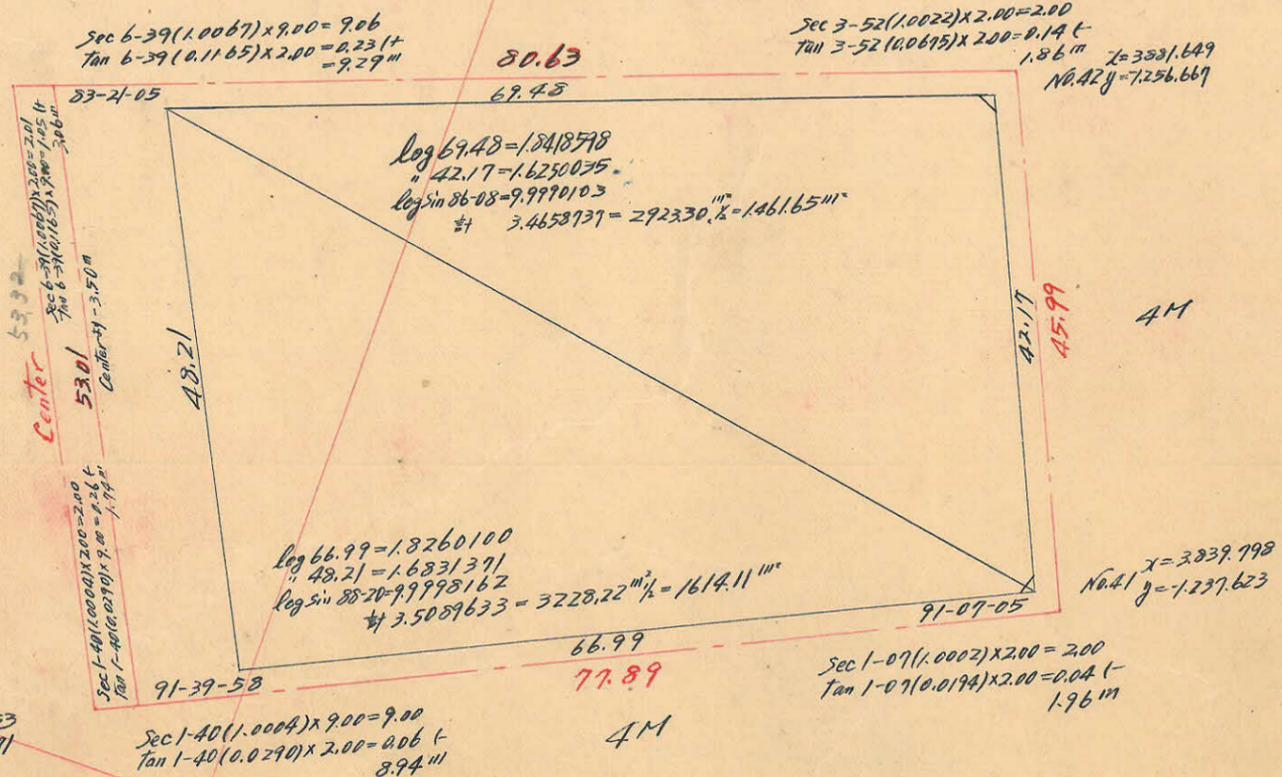

合計面積 =  $1.4616511 \text{ m}^2 + 1.61411 \text{ m}^2 = 3075.76 \text{ m}^2$  ( $\times 0.3025 = 930.41 \text{ m}^2$ ) =  $930.38 \text{ m}^2$   
 剪込 " =  $0.60 \text{ m}^2 \times 1.00 \text{ m}^2 = 1.60 \text{ m}^2$  ( $\times 0.3025 = 0.48 \text{ m}^2$ ) =  $0.48 \text{ m}^2$   
 剪込 " =  $3.07574 \text{ m}^2$  =  $929.90 \text{ m}^2$

$y=-1200$