

課	長	係	長	測量士	係

(分 筆 前)


確定面積平面圖 $S = \frac{1}{600}$

ブロック番号 **中興**


17-1号

新地名 町 丁目



29年10月6日

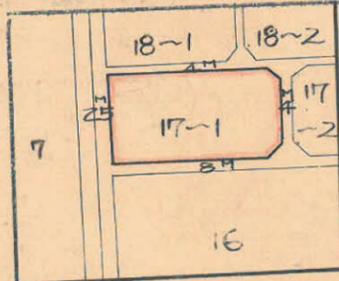


この図面等は、土地区画整理事業に関する参考資料として提供しています。
 ○図面等は換地処分時のものであり、現在の状況とは異なる場合があります。
 ○図面等によって、境界等が確定されるものではありません。

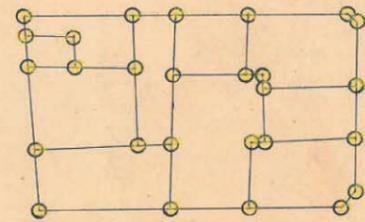

口々10 杭28

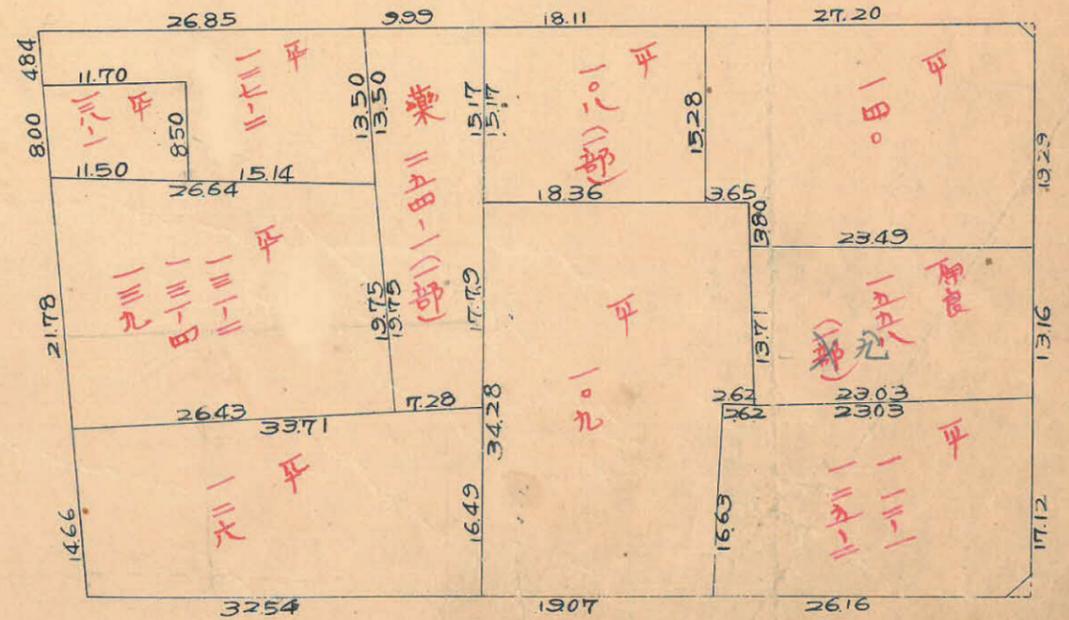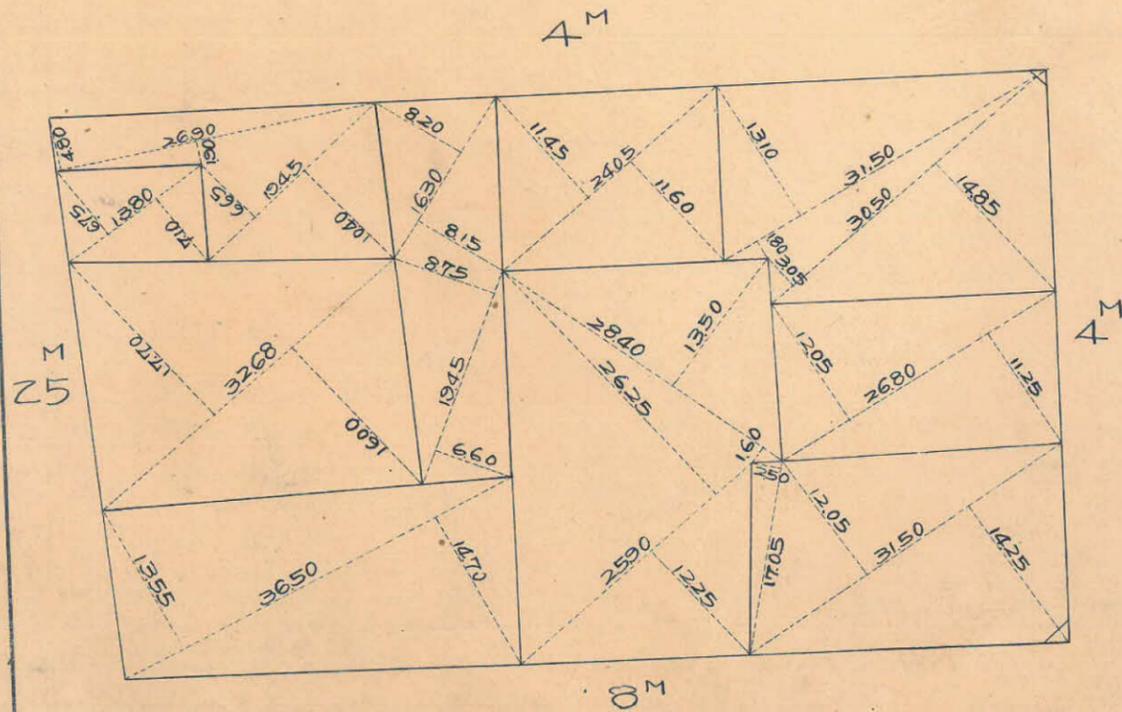

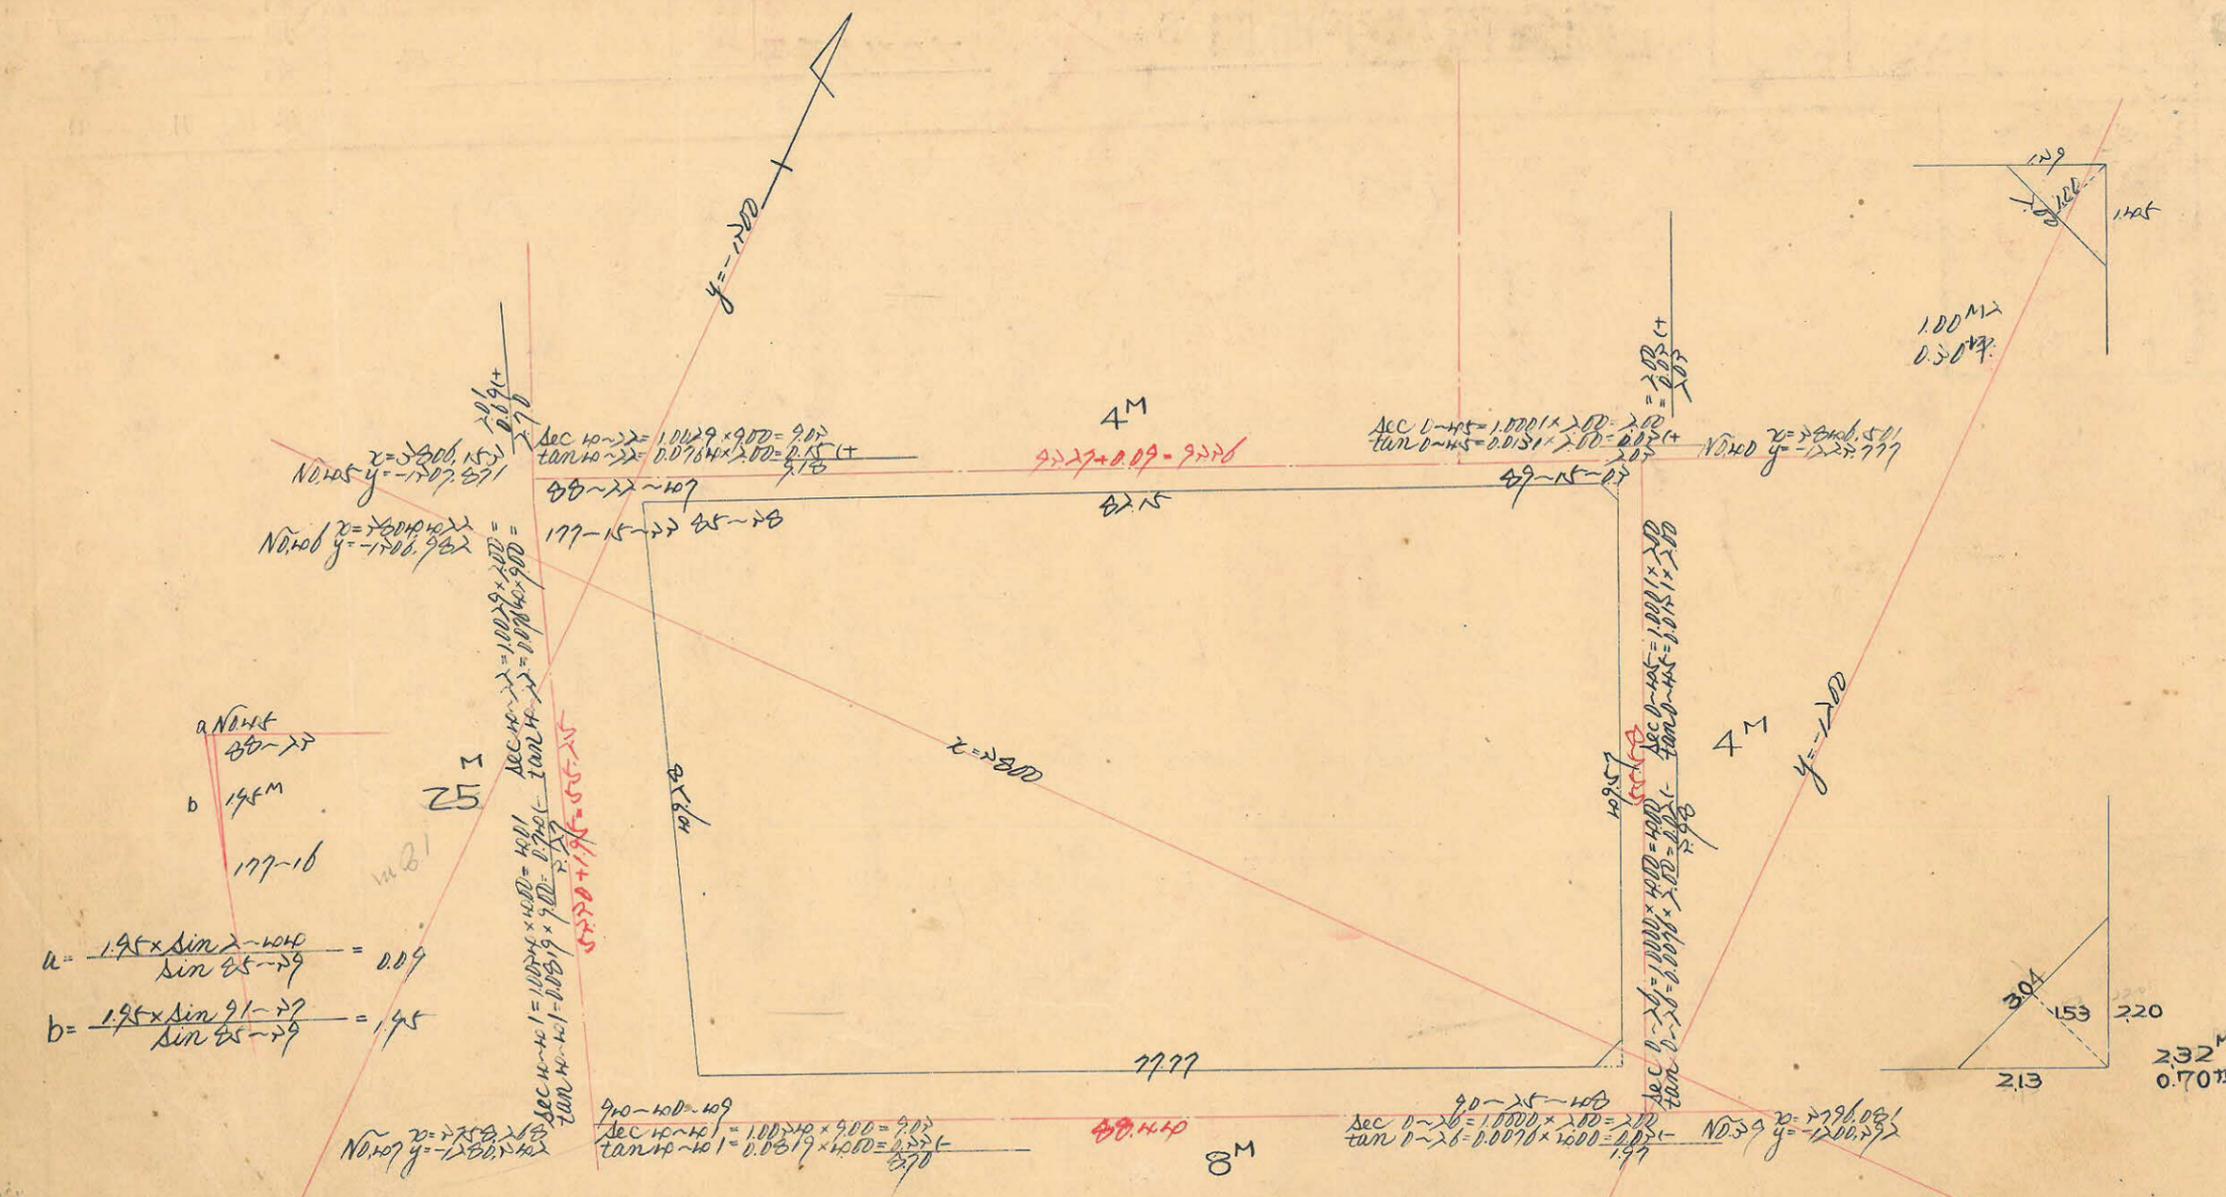

$a = \frac{1.95 \times \sin 2-10}{\sin 85-19} = 0.09$
 $b = \frac{1.95 \times \sin 91-27}{\sin 85-19} = 1.95$

測	方位	距離	方位	COS	sin	更正緯距		更正経距		合経距	倍子午線距	結面積
						+	-	+	-			
A	94-22	82.15	25-10	0.9761	0.9971		1.252	81.927		81.927	81.927	512.182
B	105-07	49.27	5-07	0.9980	0.0892		49.277		104.21	77.502	159.425	7891.291
C	274-10	77.77	85-19	0.0810	0.9967	1.7406			77.502	0	77.502	1091.828
D	80-00	49.28	0-00	1.0000	0.0000	49.279		0.000		0	0.000	0.000

合計面積 $2945.82 M^2 = (10.70 \times 25 = 119.25 \text{坪}) = 119.254 \text{坪}$
 算除面積 $111.22 = (10.70 \times 10 = 110.00 \text{坪}) = 1.00 \text{坪}$
 割込面積 $2942.40 = 119.254 \text{坪}$

この図面等は、土地区画整理事業に関する参考資料として提供しています。
 ○図面等は換地処分時のものであり、現在の状況とは異なる場合があります。
 ○図面等によって、境界等が確定されるものではありません。