

係	長	係	長	測量士	係



(分筆前)
確定面積平面圖 $S = \frac{1}{600}$

ブロック番号 中央



16号

新地名 町 丁目

昭和27年 4月 3日

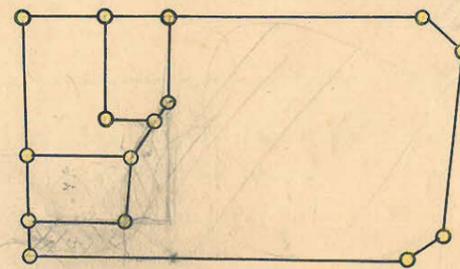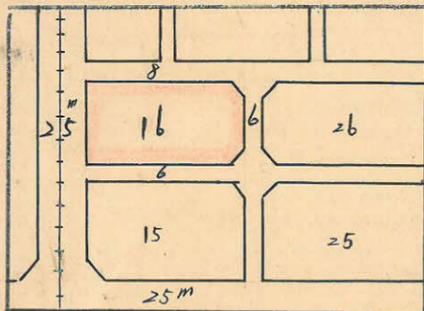


D.W. 4
 杭 15

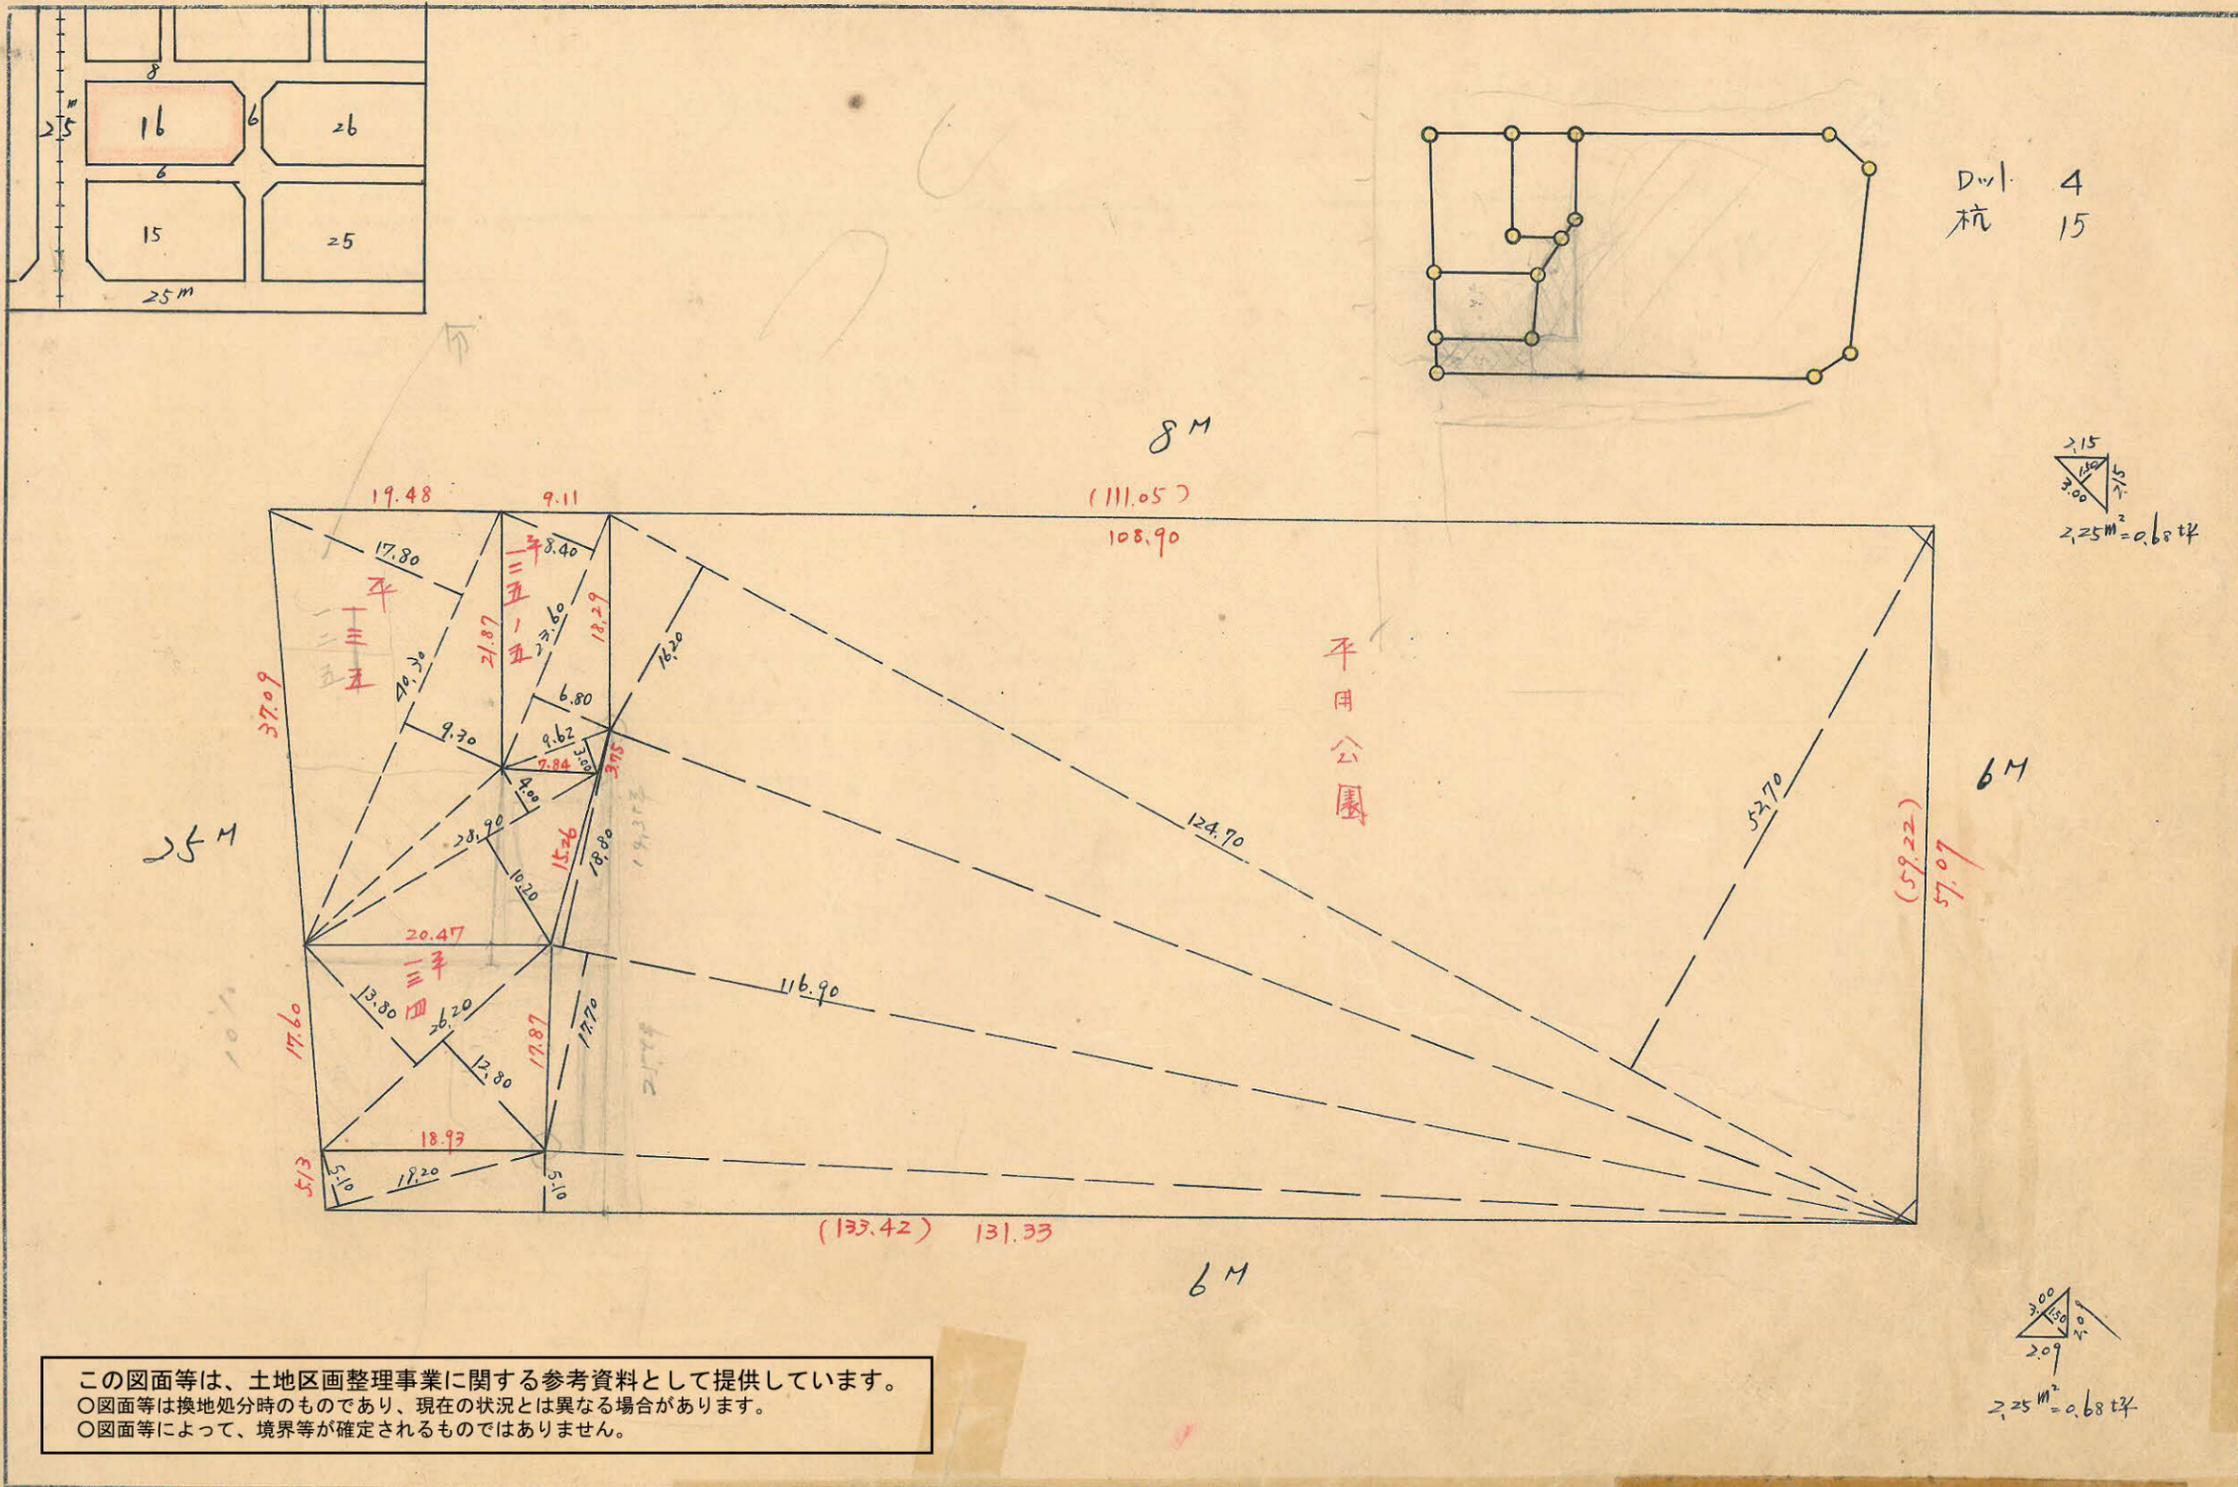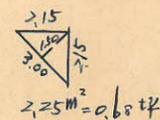

平用公園

この図面等は、土地区画整理事業に関する参考資料として提供しています。
 ○図面等は換地処分時のものであり、現在の状況とは異なる場合があります。
 ○図面等によって、境界等が確定されるものではありません。

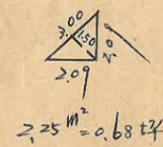

トラバ-精度 1/18500

Sec 4-40 (1.0033) x 4.00 = 4.01
 Tan 4-40 (0.816) x 4.00 = 3.26
 4.74

No 42 $x = 3758.282$
 $y = -1280.432$
 Sec 4-40 (1.0033) x 9.00 = 9.03
 Tan 4-40 (0.816) x 4.00 = 3.26
 9.36

Sec 1-19 (1.0003) x 3.00 = 3.00
 Tan 1-19 (0.230) x 4.00 = 0.92 (+)
 3.09

No 40 $x = 3823.276$
 $y = -1142.934$

25M
 (自センターは9M)

Sec 4-30 (1.0031) x 3.00 = 3.01
 Tan 4-30 (0.787) x 9.00 = 7.08 (-)
 2.30


No 54 $x = 3700.362$
 $y = -1247.037$

Sec 4-30 (1.0031) x 9.00 = 9.03
 Tan 4-30 (0.787) x 3.00 = 2.36 (-)
 8.79

Sec 1-29 (1.0003) x 3.00 = 3.00
 Tan 1-29 (0.259) x 3.00 = 0.78 (-)
 2.92

Sec 1-29 (1.0003) x 3.00 = 3.00
 Tan 1-29 (0.259) x 3.00 = 0.78 (-)
 2.92

No 53 $x = 3762.785$
 $y = -1116.014$

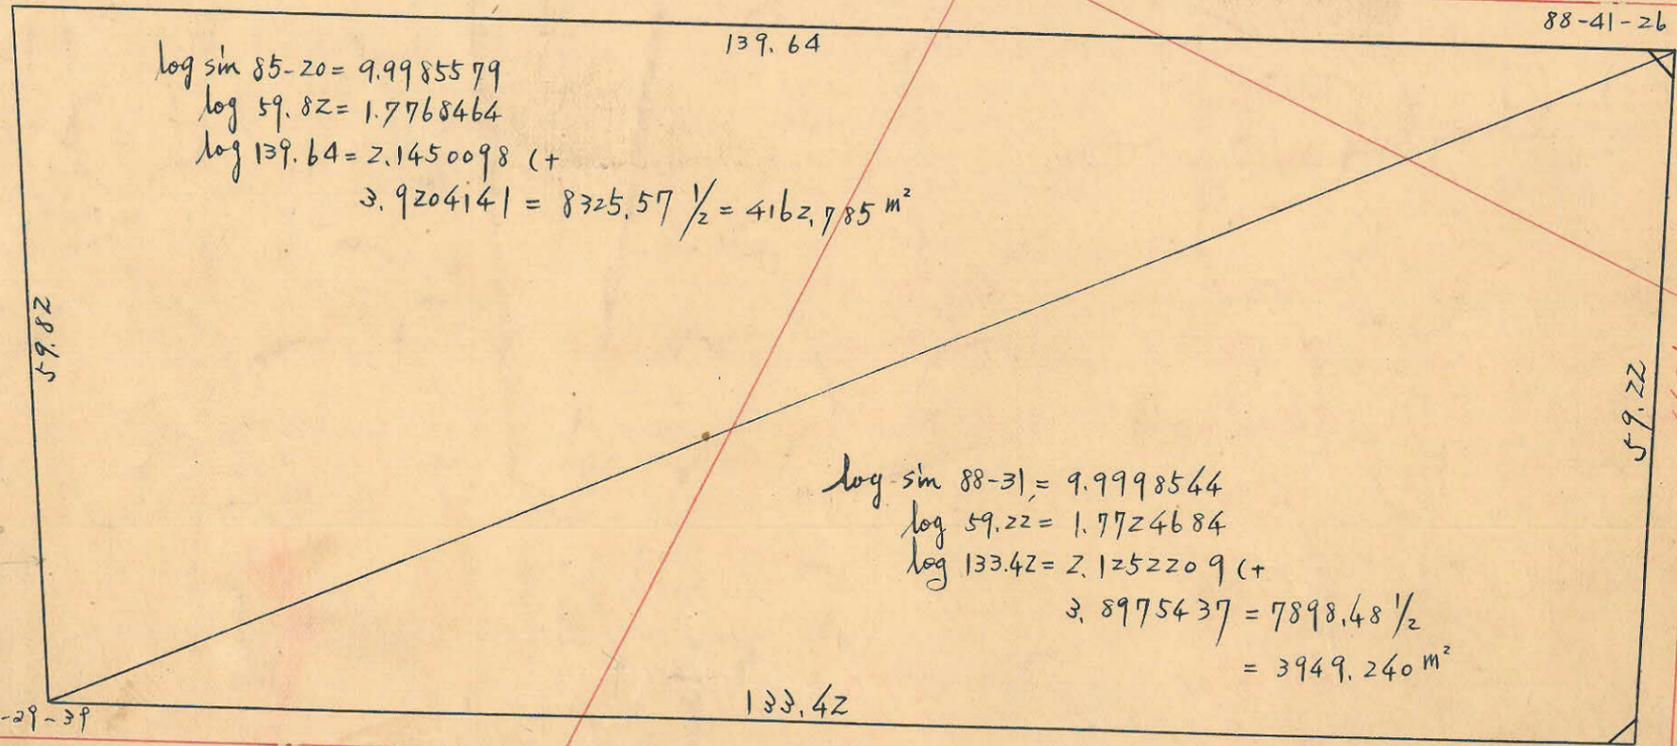

$\log \sin 85-20 = 9.9985579$
 $\log 59.82 = 1.7768464$
 $\log 139.64 = 2.1450098 (+)$
 $3.9204141 = 8325.57 \frac{1}{2} = 4162.785 \text{ m}^2$

$\log \sin 88-31 = 9.9998544$
 $\log 59.22 = 1.7724684$
 $\log 133.42 = 2.1252209 (+)$
 $3.8975437 = 7898.48 \frac{1}{2}$
 $= 3949.240 \text{ m}^2$

合計面積 $4162.785 + 3949.240 = 8112.03 \text{ m}^2$ ($\times 0.3025 = 2453.88 \text{ 坪}$) = 2453.87 坪
 剪除 " $2,250 + 2,250 = 4,500 \text{ m}^2$ ($\times 0.3025 = 1.36 \text{ 坪}$) = 1.36 坪
 割込 " 8107.53 m^2 ($\times 0.3025 = 2452.52 \text{ 坪}$) = 2452.51 坪

この図面等は、土地区画整理事業に関する参考資料として提供しています。
 ○図面等は換地処分時のものであり、現在の状況とは異なる場合があります。
 ○図面等によって、境界等が確定されるものではありません。