
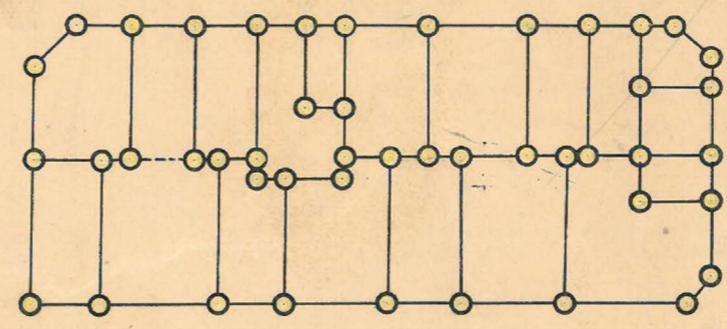


課	長	係	長	測量士	係



(分 筆 前)
 確定面積平面圖 $S = \frac{1}{600}$

ブロック番号 中米 14 号


新地名 町 丁目
 年 月 日

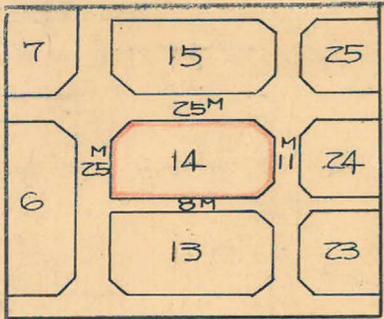

ロット=18
 杭=46

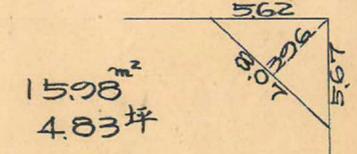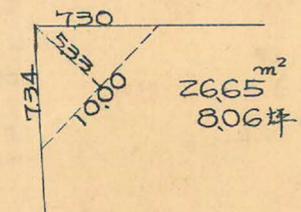

25M

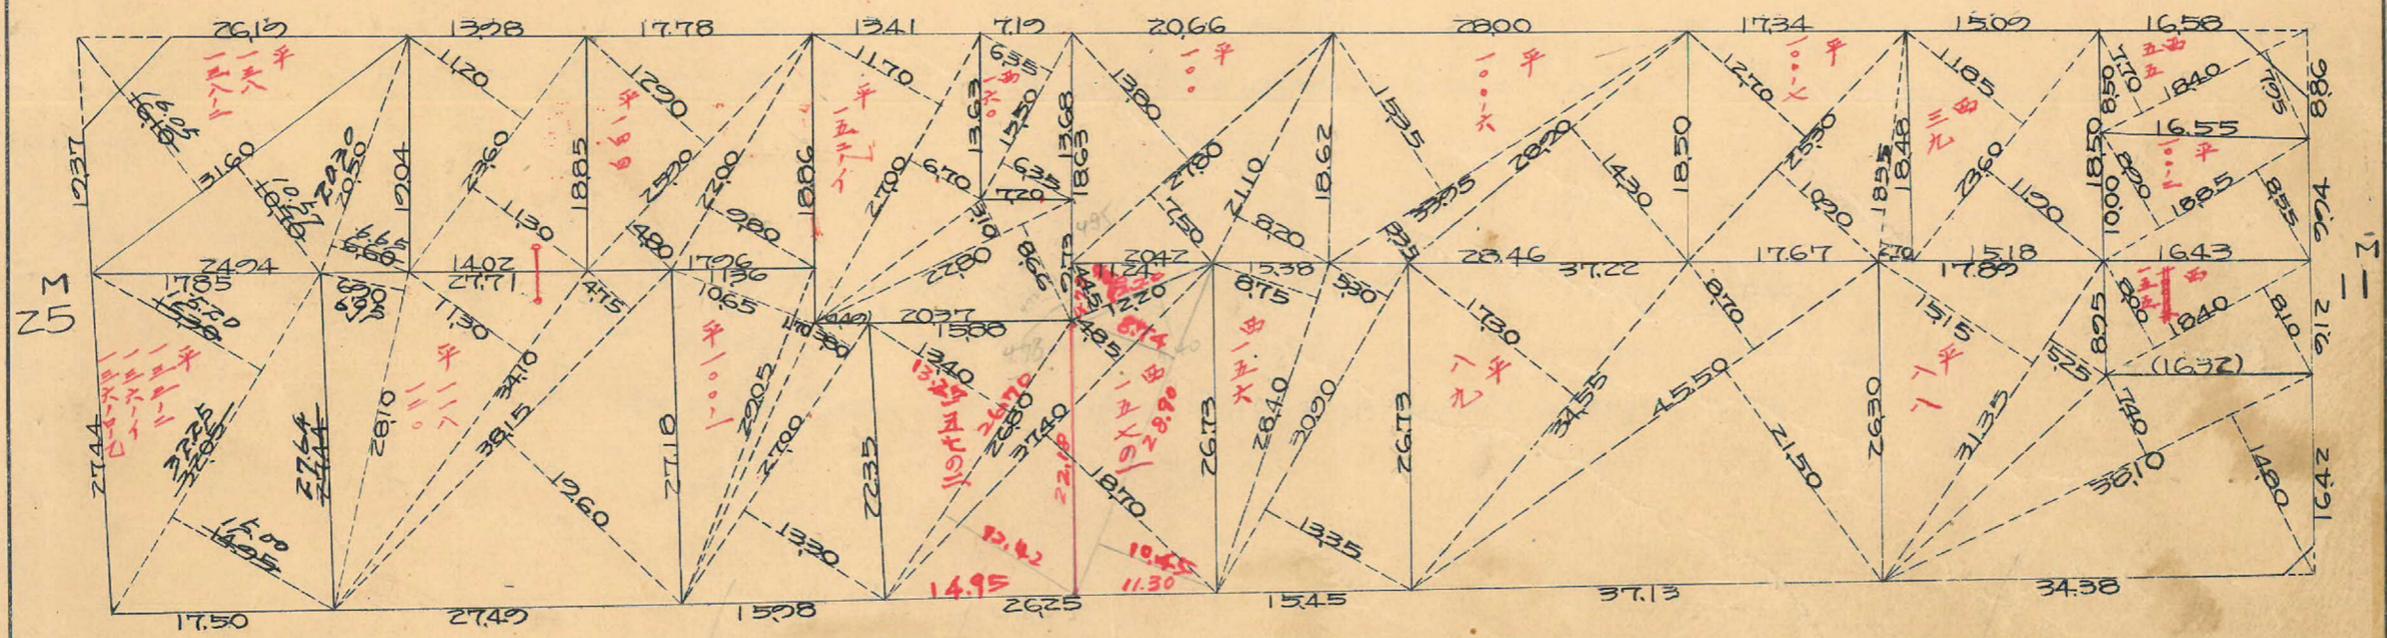

8M

3.13 m²
 0.94 坪

この図面等は、土地区画整理事業に関する参考資料として提供しています。
 ○図面等は換地処分時のものであり、現在の状況とは異なる場合があります。
 ○図面等によって、境界等が確定されるものではありません。

