


課長	係長	測量士	係


(分筆前)
確定面積平面圖 $S = \frac{1}{600}$

ブロック番号 中
央 13 号


新地名 _____ 町 _____ 丁目 _____
 年 _____ 月 _____ 日

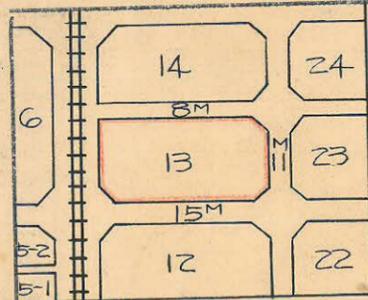


この図面等は、土地区画整理事業に関する参考資料として提供しています。
 ○図面等は換地処分時のものであり、現在の状況とは異なる場合があります。
 ○図面等によって、境界等が確定されるものではありません。

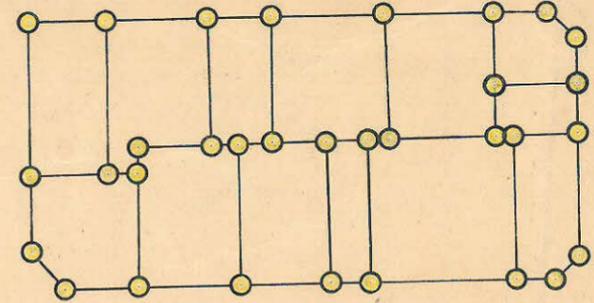

ロット = 13
 杭 = 32

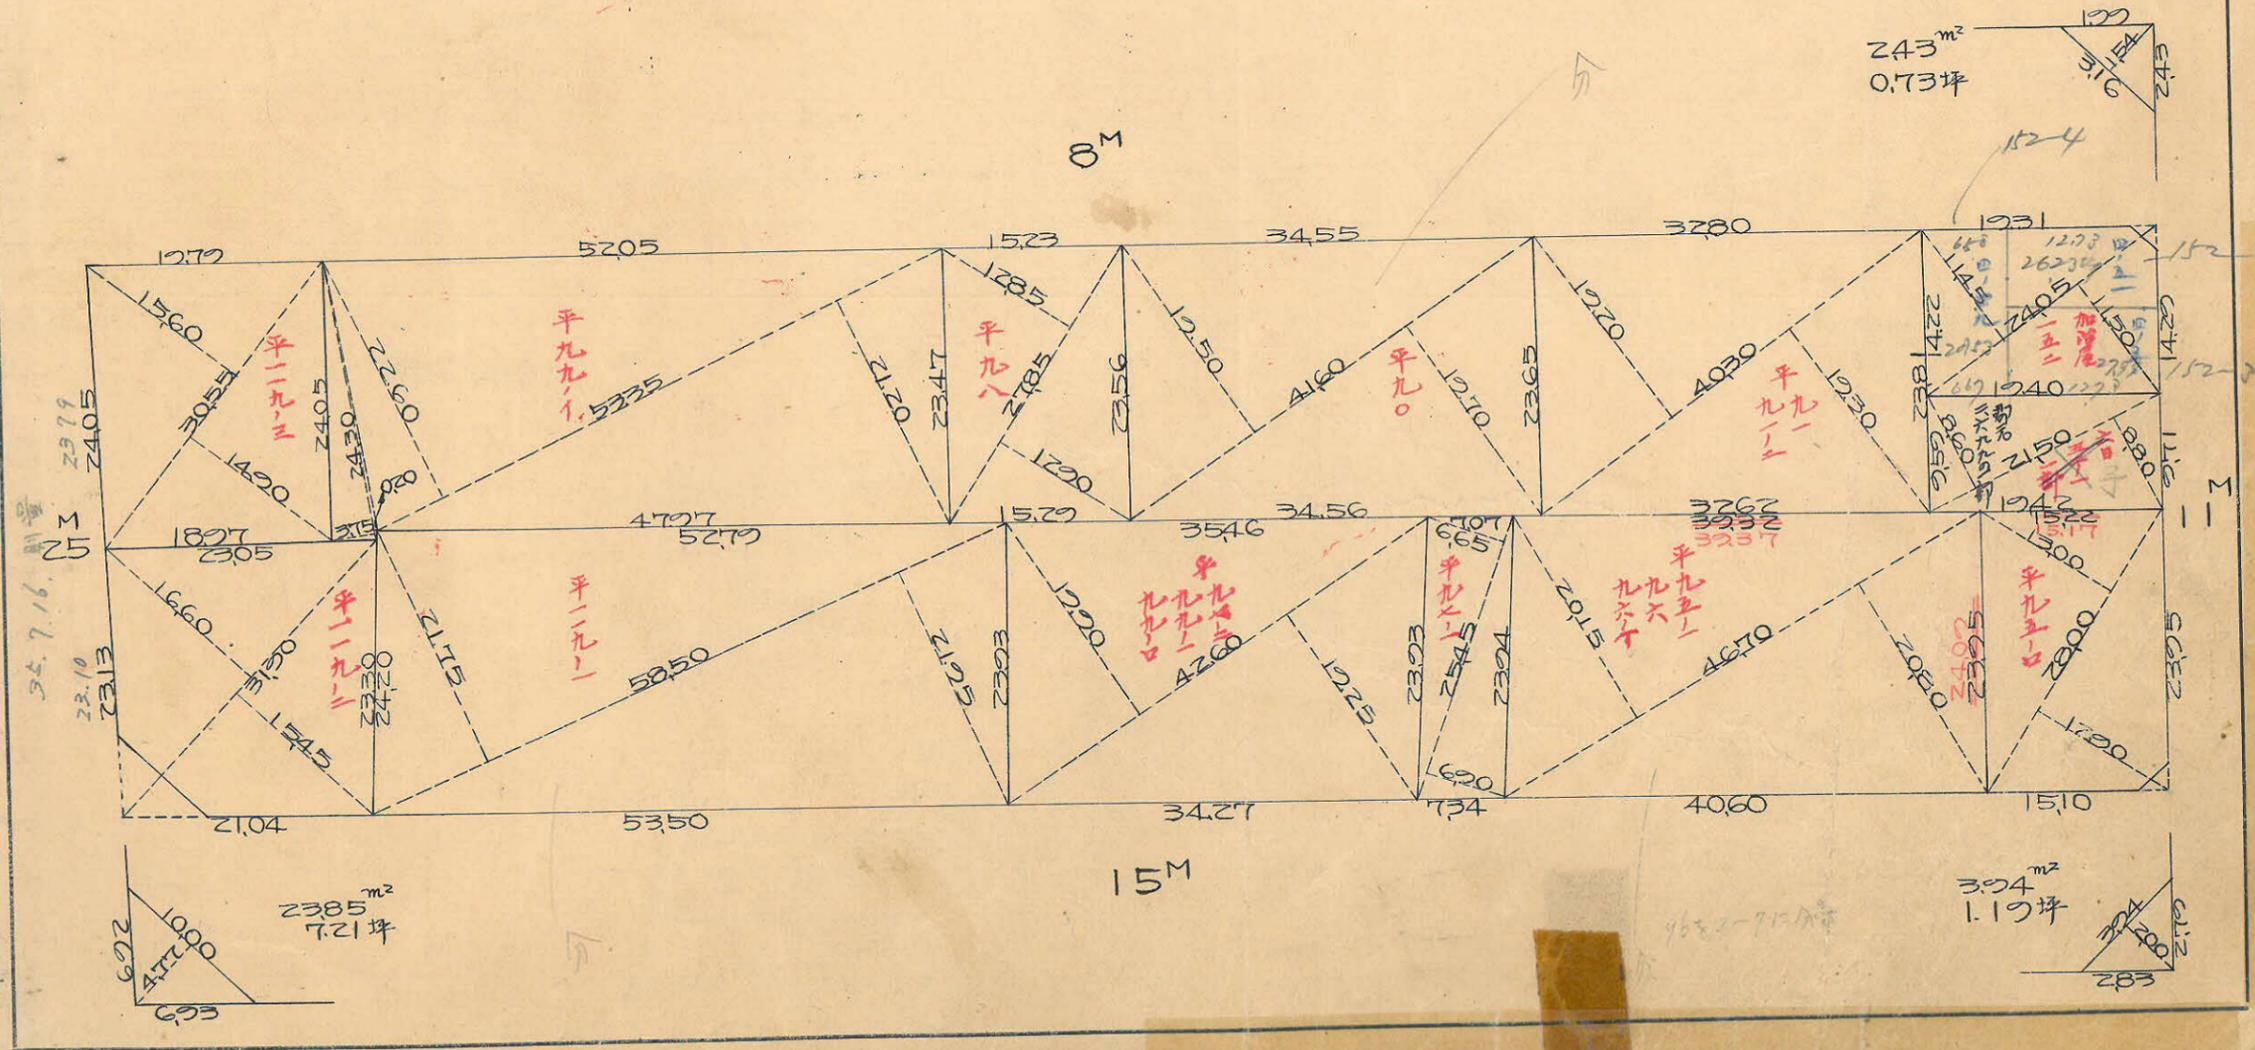

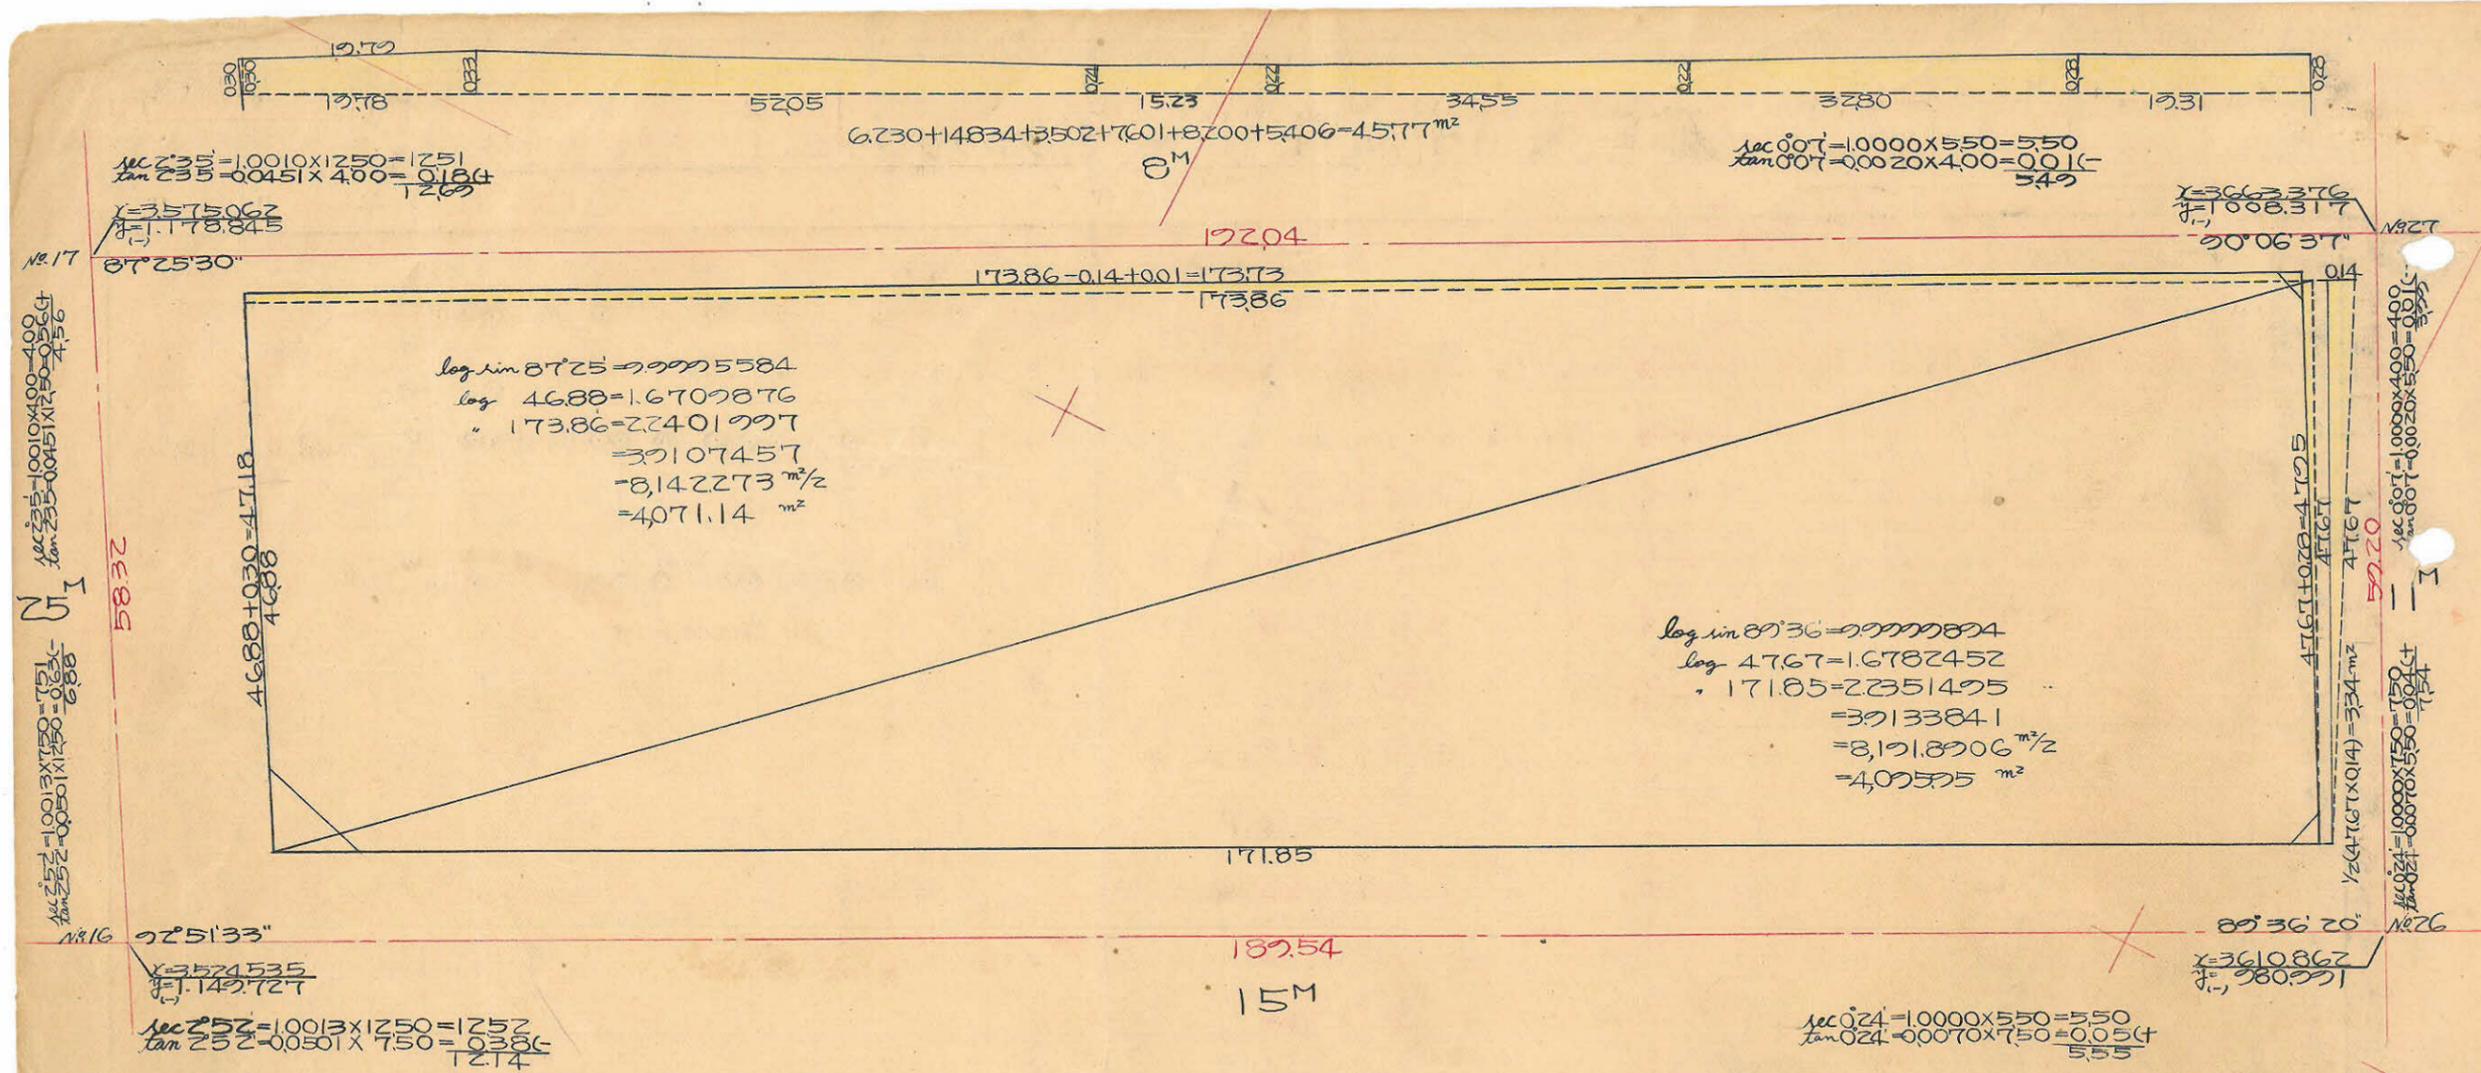

合計面積 $4071.14 + 4095.95 + 4577 - 334 = 8209.52 = (0.3025 = 2483.37) = 2483.31$
 剪除面積 $243 + 394 + 2385 = 3022 = (0.3025 = 9.14) = 9.13$
 割込面積 $8179.30 = 2474.18$ 坪

この図面等は、土地区画整理事業に関する参考資料として提供しています。
 ○図面等は換地処分時のものであり、現在の状況とは異なる場合があります。
 ○図面等によって、境界等が確定されるものではありません。