

課	長	係	長	測量士	係


(分筆前)
確定面積平面圖 $S = \frac{1}{600}$

ブロック番号 中 央







18-2^口号

新地名 町 丁目


昭和29年 7月 23日

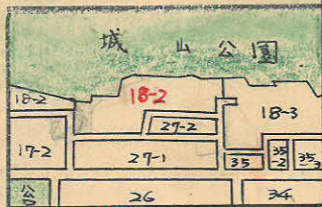

この図面等は、土地区画整理事業に関する参考資料として提供しています。
 ○図面等は換地処分時のものであり、現在の状況とは異なる場合があります。
 ○図面等によって、境界等が確定されるものではありません。

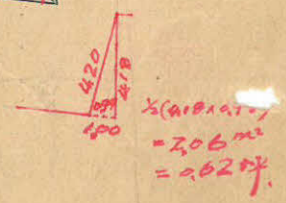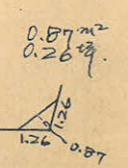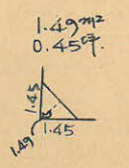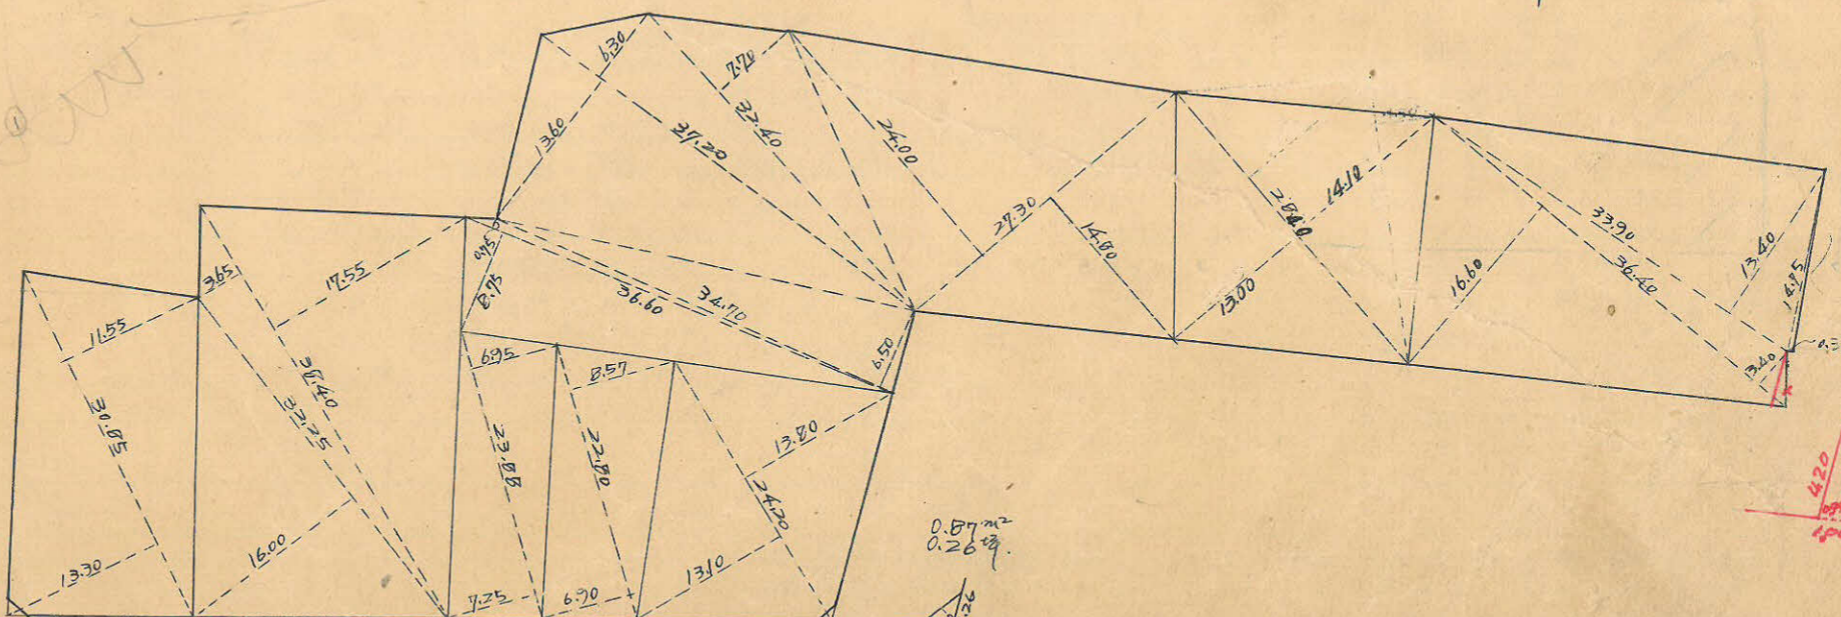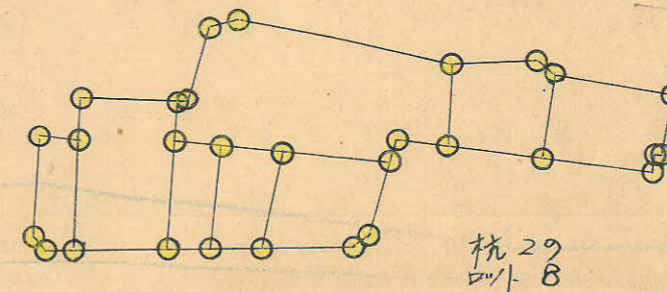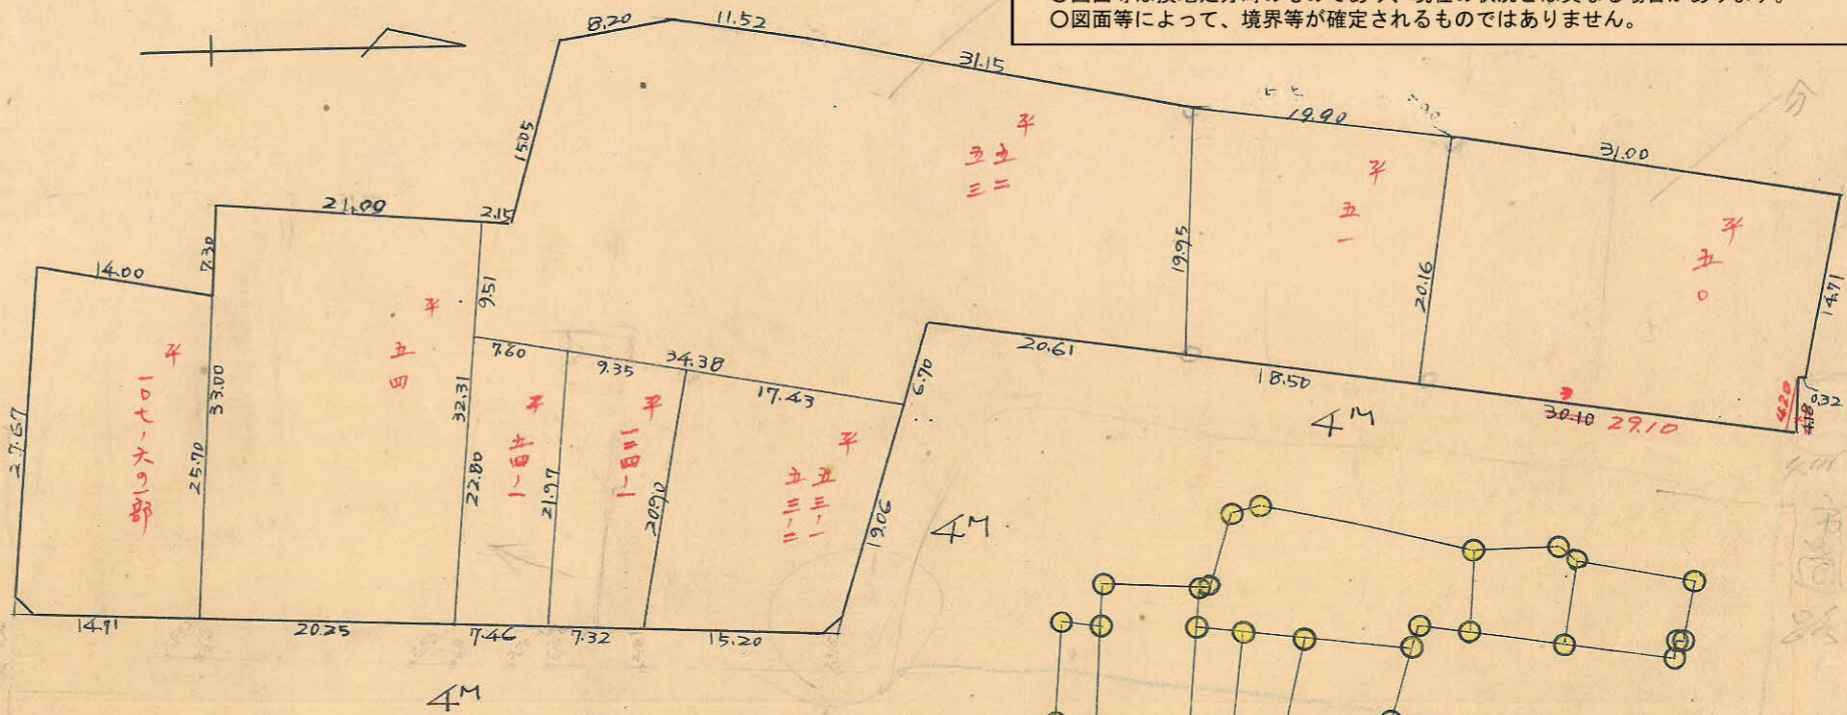

18-2B
トラスバ-精度 1/1000

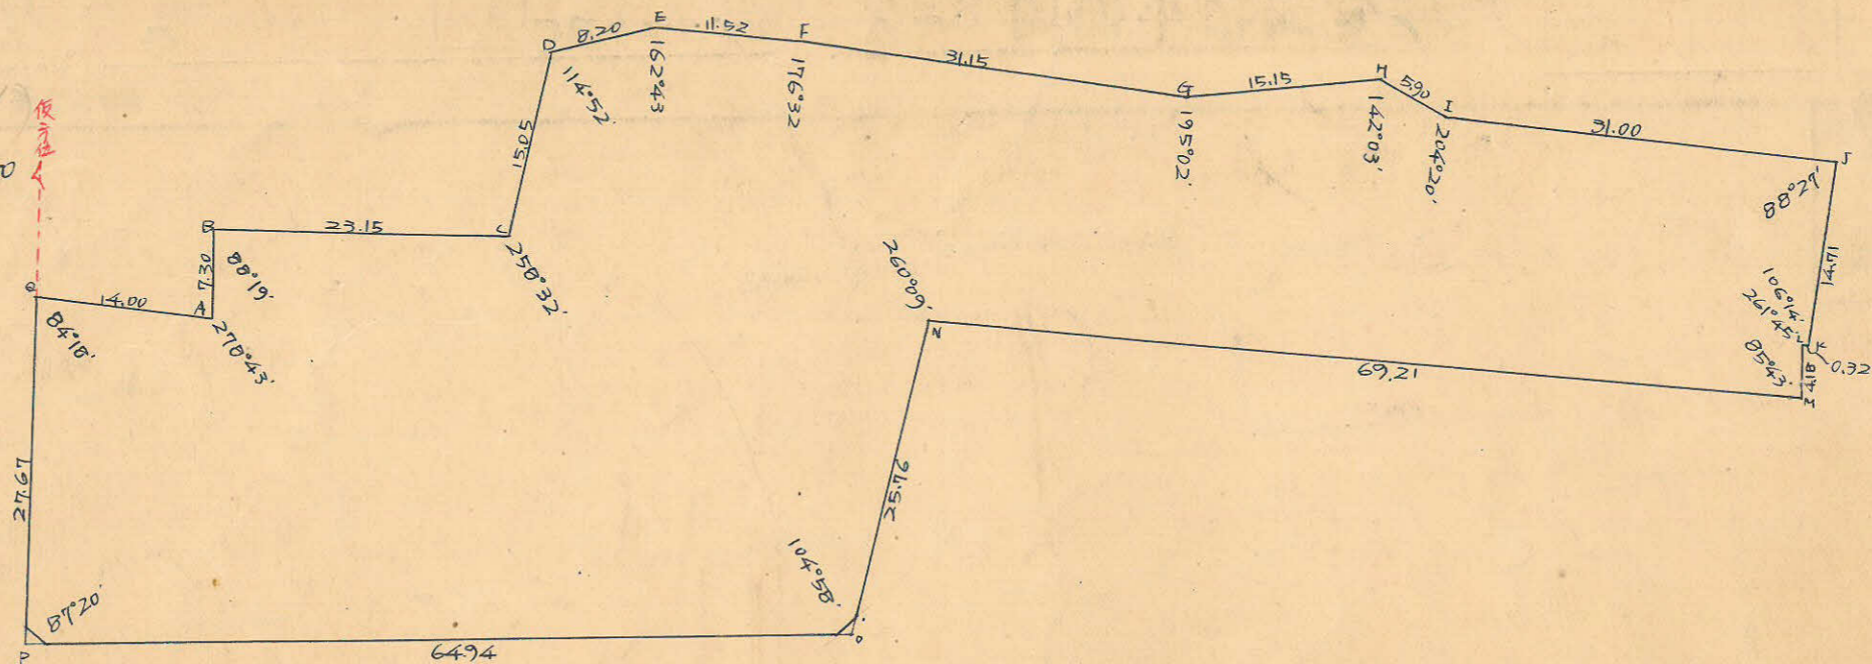

測点	仮方位角	仮方位	距離	原数		更正 経距		更正 緯距		倍横距	倍面積
				Cos	Sin	V	N	E	W		
A	95°42'	S 84°18' E	14.00	0.0993	0.9951		1.390	13.937		+ 13.937	- 19.372
B	356°59'	N 3°01' W	7.30	0.9986	0.0526	7.270			0.384	+ 27.490	+ 199.852
C	88°40'	N 88°40' E	23.15	0.0233	0.9997	0.536		23.153		+ 50.259	+ 26.939
D	10°08'	N 10°08' E	15.05	0.9844	0.1759	14.784		2.647		+ 76.059	+ 1124.456
E	75°16'	N 75°16' E	8.20	0.2543	0.9671	2.082	0.	7.931		+ 86.637	+ 180.378
F	92°33'	S 87°27' E	11.52	0.0445	0.9990		0.513	11.516		+ 106.084	- 54.421
G	9°01'	S 83°59' E	31.15	0.1048	0.9945		3.257	31.079		+ 148.679	- 484.248
H	80°59'	N 80°59' E	15.15	0.1567	0.9876	2.370		14.969		+ 194.727	+ 461.503
I	118°56'	S 61°04' E	5.90	0.4838	0.8752		2.855	5.168		+ 214.864	- 613.429
J	94°36'	S 85°24' E	31.00	0.0802	0.9968		2.540	31.001		+ 251.033	- 637.624
K	186°09'	S 6°09' W	14.71	0.9942	0.1071		14.645		1.570	+ 280.464	- 4107.395
L	259°55'	S 79°55' W	0.32	0.1751	0.9846		0.056		0.314	+ 278.580	- 15.601
M	178°10'	S 1°50' E	4.18	0.9995	0.0320		4.183	0.134		+ 278.400	- 1164.547
N	272°27'	N 87°33' W	69.21	0.0427	0.9991	2.950			69.031	+ 209.503	+ 618.034
O	192°18'	S 12°18' W	25.76	0.9770	0.2130		25.198		5.477	+ 134.995	- 3401.604
P	267°20'	S 87°20' W	64.94	0.0465	0.9989		3.025		64.759	+ 64.759	- 195.900
Q	360°	N S	27.67	1.0000	0.0000	27.670		0			
Σ						57.162	57.162	141.535	141.535		- 8.082.979 ^{m²} 1/2 = 4.041.489 ^{m²}

合計面積 4,041.49^{m²} (×0.3025 = 1,222.55^{m²}) = 1,222.50^{m²}
 剪除 2.36 = (" = 0.71^{m²}) = 0.71^{m²}
 副込 4,039.13 = (" = 1,221.83^{m²}) = 1,221.99^{m²}

この図面等は、土地区画整理事業に関する参考資料として提供しています。
 ○図面等は換地処分時のものであり、現在の状況とは異なる場合があります。
 ○図面等によって、境界等が確定されるものではありません。