


課長	係長	測量士	係





(分筆前)  
**確定面積平面圖**  $S = \frac{1}{600}$

ブロック番号 **城南 65** 号

新地名 町 丁目  
 26年 9月 13日

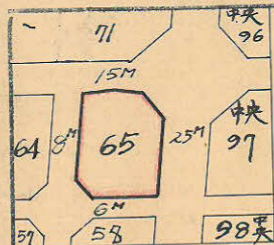

この図面等は、土地区画整理事業に関する参考資料として提供しています。  
 ○図面等は換地処分時のものであり、現在の状況とは異なる場合があります。  
 ○図面等によって、境界等が確定されるものではありません。

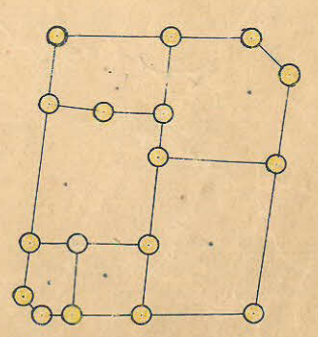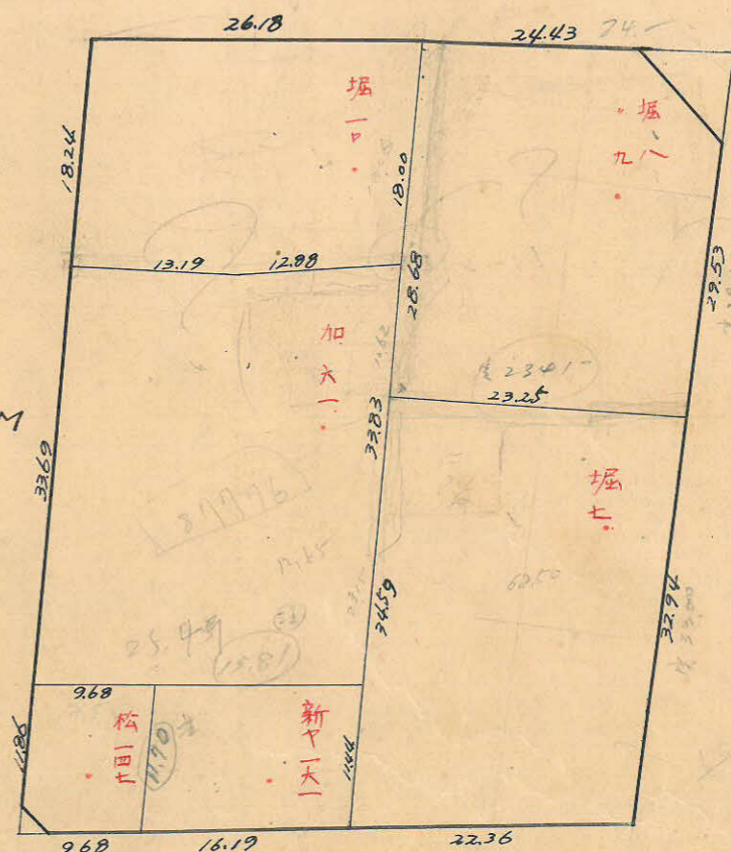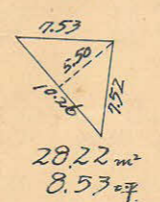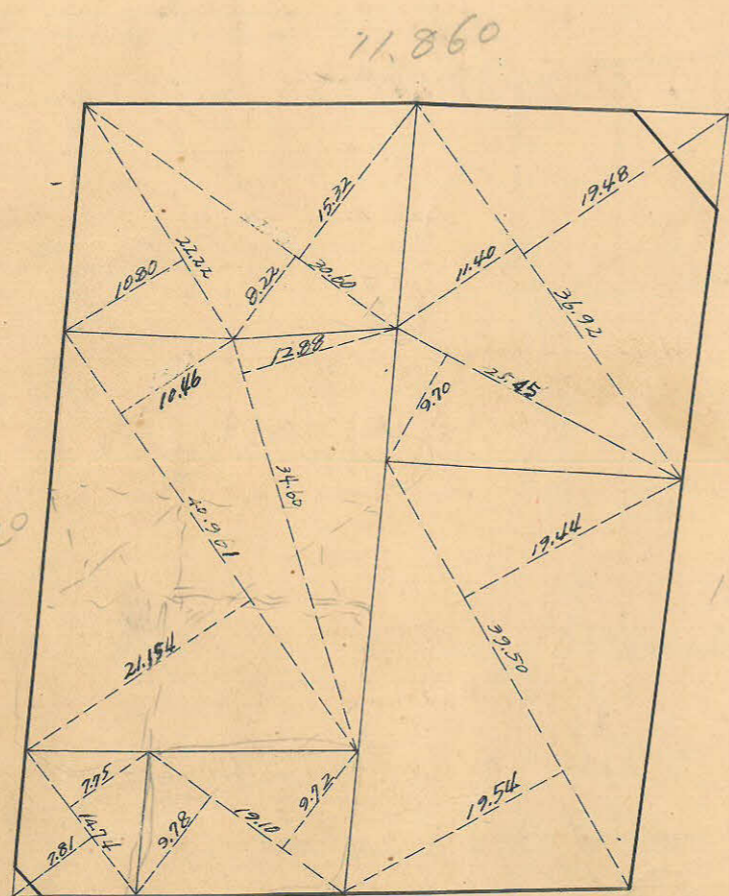

測量士	測量士	測量士	測量士
トラー	面積計算	杭埋設	測距

杭 17、ロット 6

