
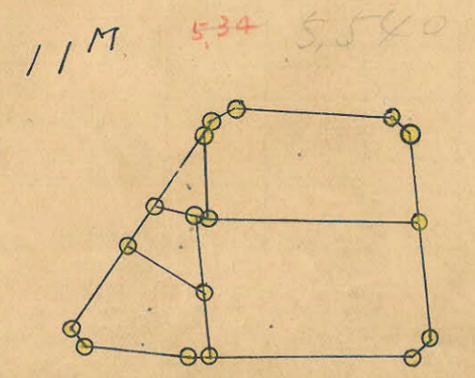
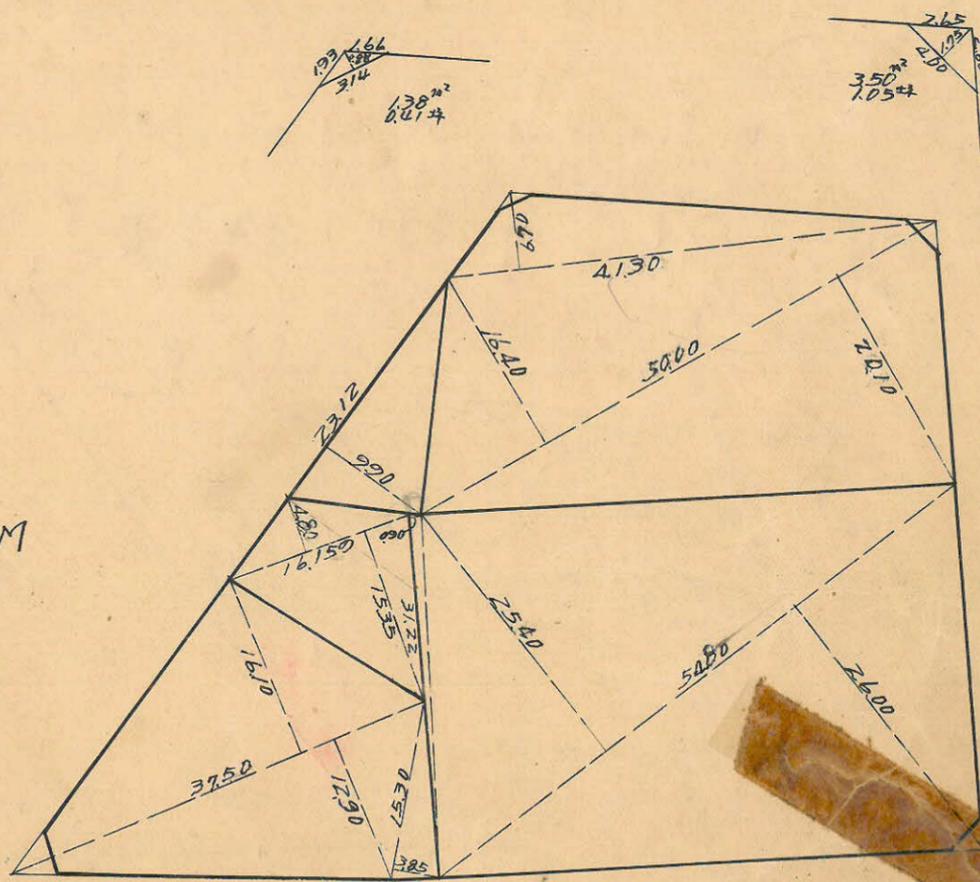
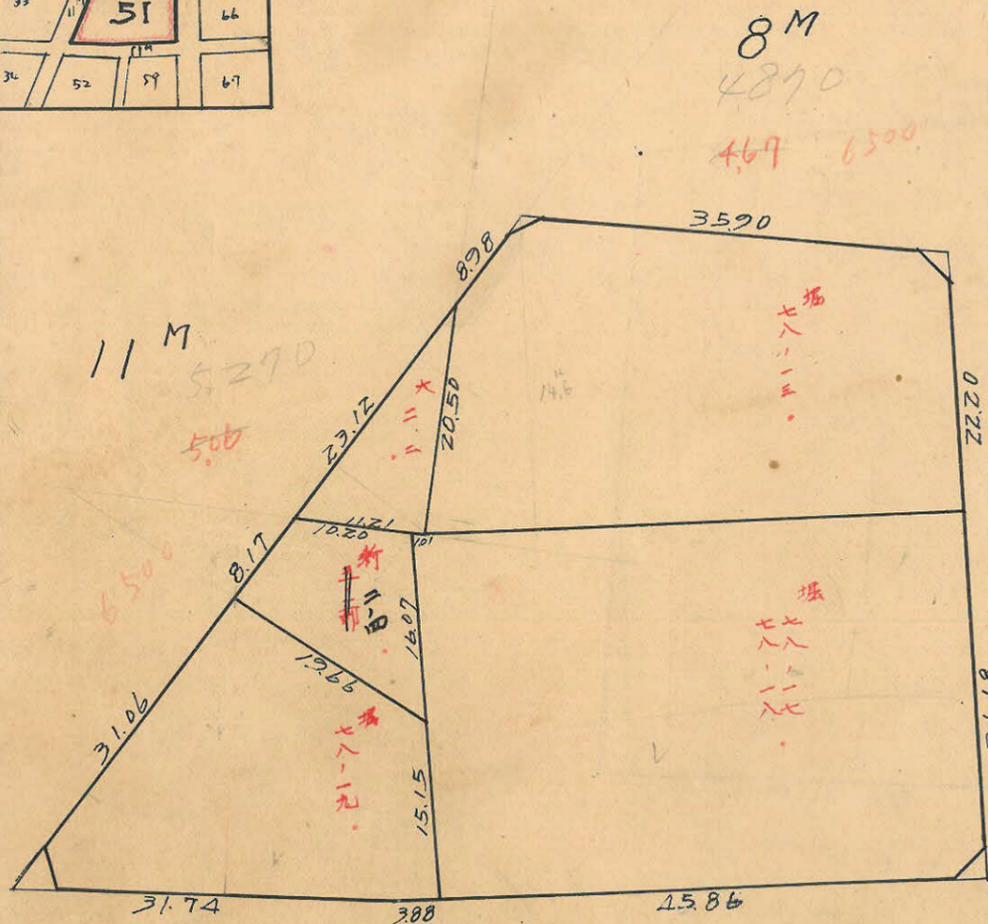


課長	係長	測士	係

(分筆前)
確定面積平面圖 $S = \frac{1}{400}$

ブロック番号 城南 51号
新地名 町丁目

昭和27年 5月 9日

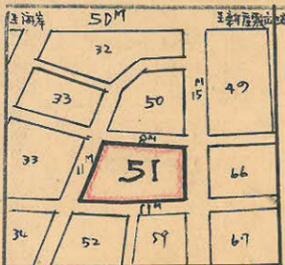


27=5 枚=17

この図面等は、土地区画整理事業に関する参考資料として提供しています。
○図面等は換地処分時のものであり、現在の状況とは異なる場合があります。
○図面等によって、境界等が確定されるものではありません。

この図面等は、土地区画整理事業に関する参考資料として提供しています。
 ○図面等は換地処分時のものであり、現在の状況とは異なる場合があります。
 ○図面等によって、境界等が確定されるものではありません。

城南 51 BL

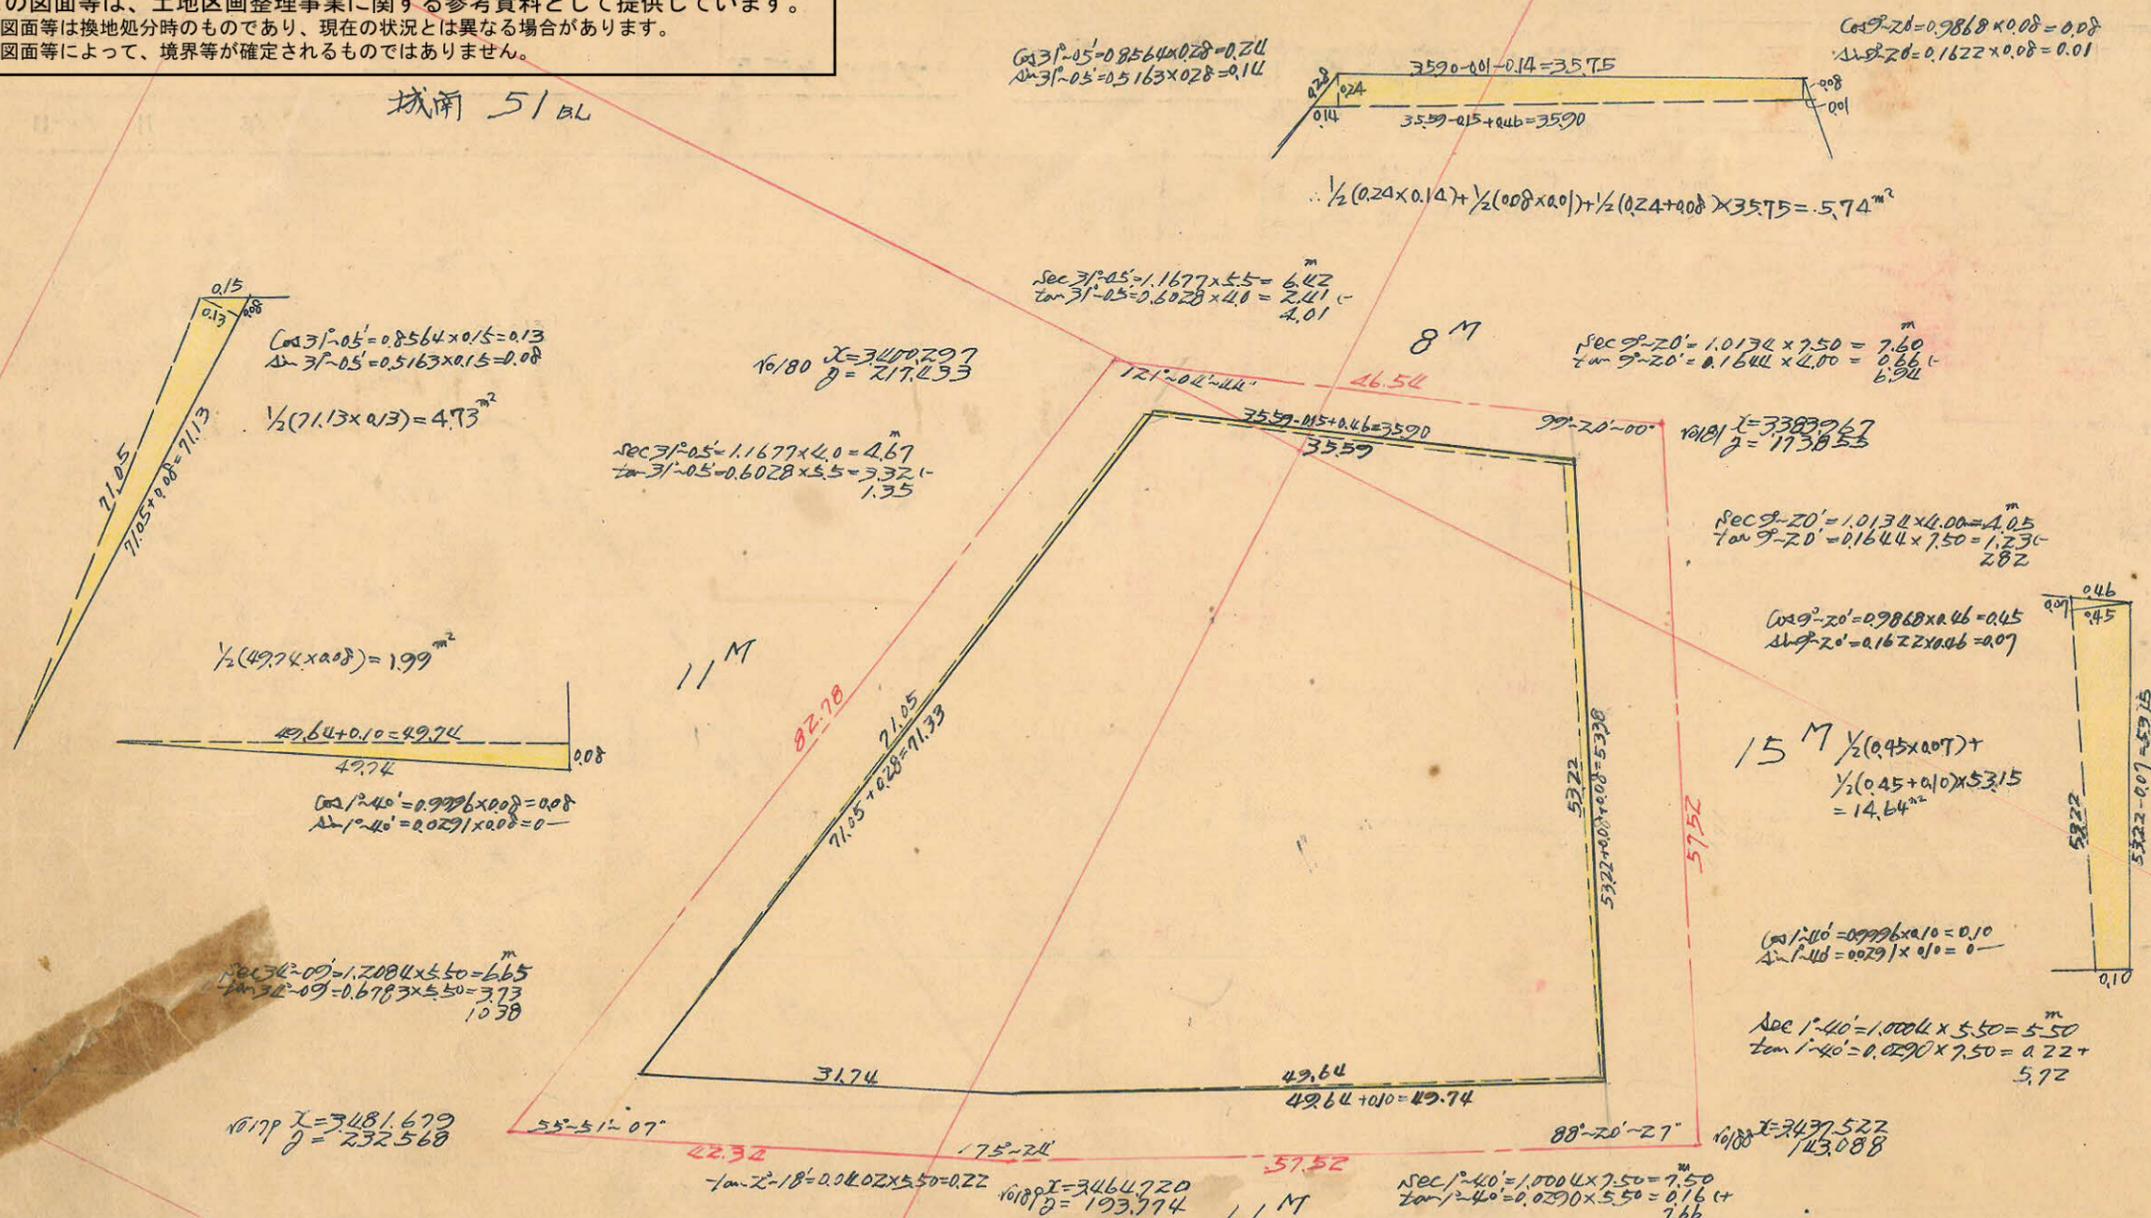

方位	方位	距離	緯		経		修正距離		修正距離		倍率	倍率積		
			緯	緯	経	経	N	W	E	W				
58°-55'	58°-55' E	35.50	0.51628	0.85642	18.374		30.480		18.373	30.480		+ 30.480	+ 560.009	
139°-25'	84°-25' E	53.22	0.76125	0.64274		40.510	34.505		40.523	34.505		+ 954.65	- 5868.528	
231°-15'	85°-15' W	49.64	0.62592	0.77988		31.071		30.713		31.074		+ 91.252	- 2875.568	
235°-51'	85°-51' W	31.74	0.56136	0.82857		17.818		26.269		17.819		+ 26.267	- 468.132	
0	V	71.05	1.0000	0	71.050					71.043				
					89.424	89.408	64.985	64.985	82.416	82.416	64.985	64.985		66121.26

合計面積 = $3.30607 + 5.74 + 14.64 + 1.99 - 4.73 = 3.32371$ (× 0.7025 = 1.00542) = 1.00539
 1.566
 4.79) = 4.72
 = 1.00067

$\times \frac{1}{2} = 3.30607 \text{ m}^2$
 = 1.00067