



課長	係長	測量士	係
			(印)

(分筆前)
確定面積平面圖 $S = \frac{1}{600}$


ブロック番号 **城南**

55号

新地名
町 丁目
年 月 日

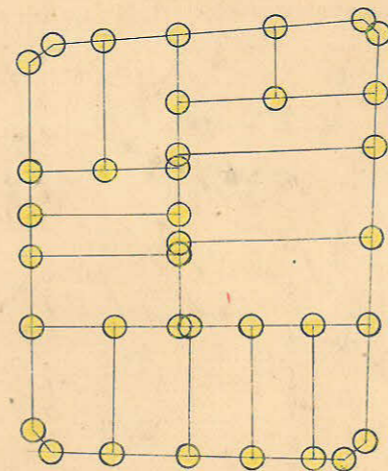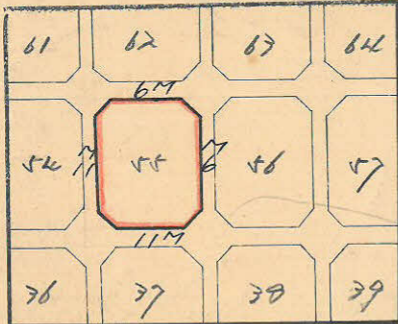

この図面等は、土地区画整理事業に関する参考資料として提供しています。
○図面等は換地処分時のものであり、現在の状況とは異なる場合があります。
○図面等によって、境界等が確定されるものではありません。

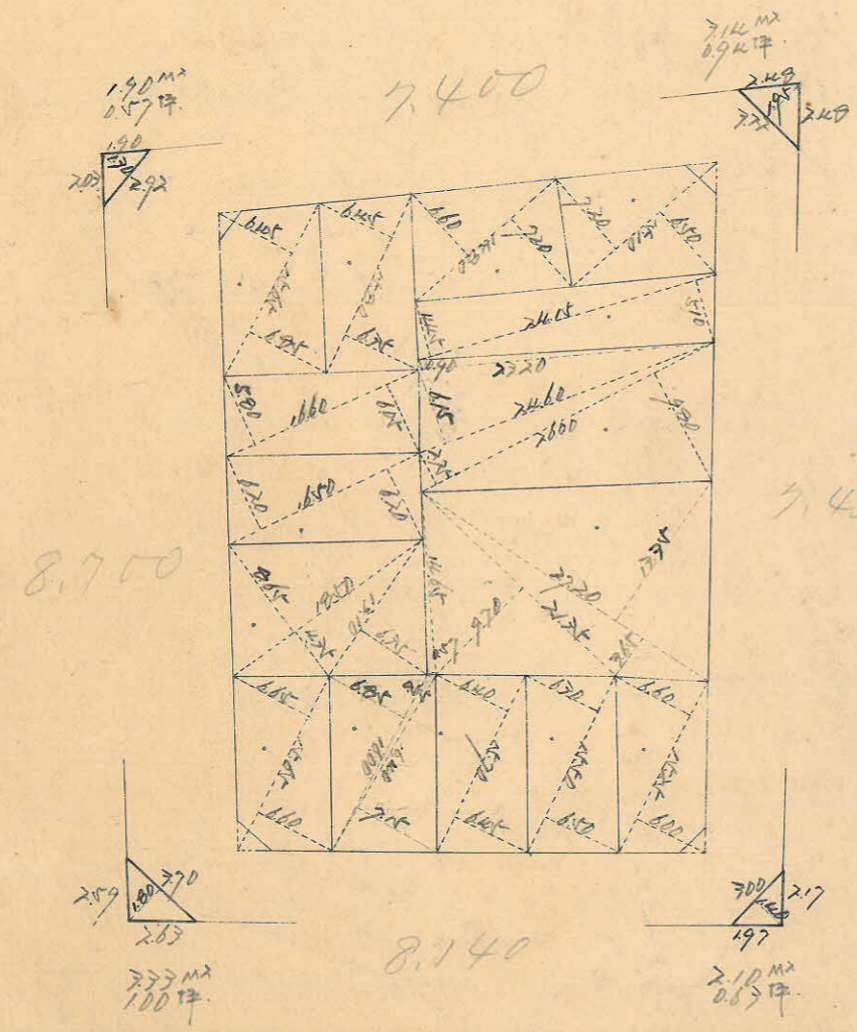

ロケット杭



(I)

この図面等は、土地区画整理事業に関する参考資料として提供しています。
 ○図面等は換地処分時のものであり、現在の状況とは異なる場合があります。
 ○図面等によって、境界等が確定されるものではありません。

55BC

