
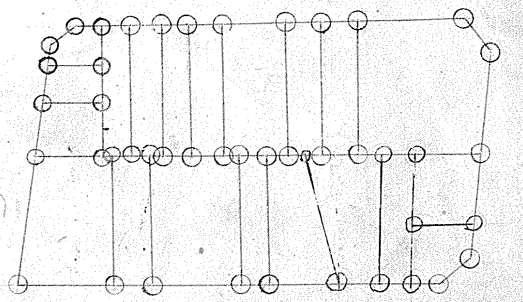
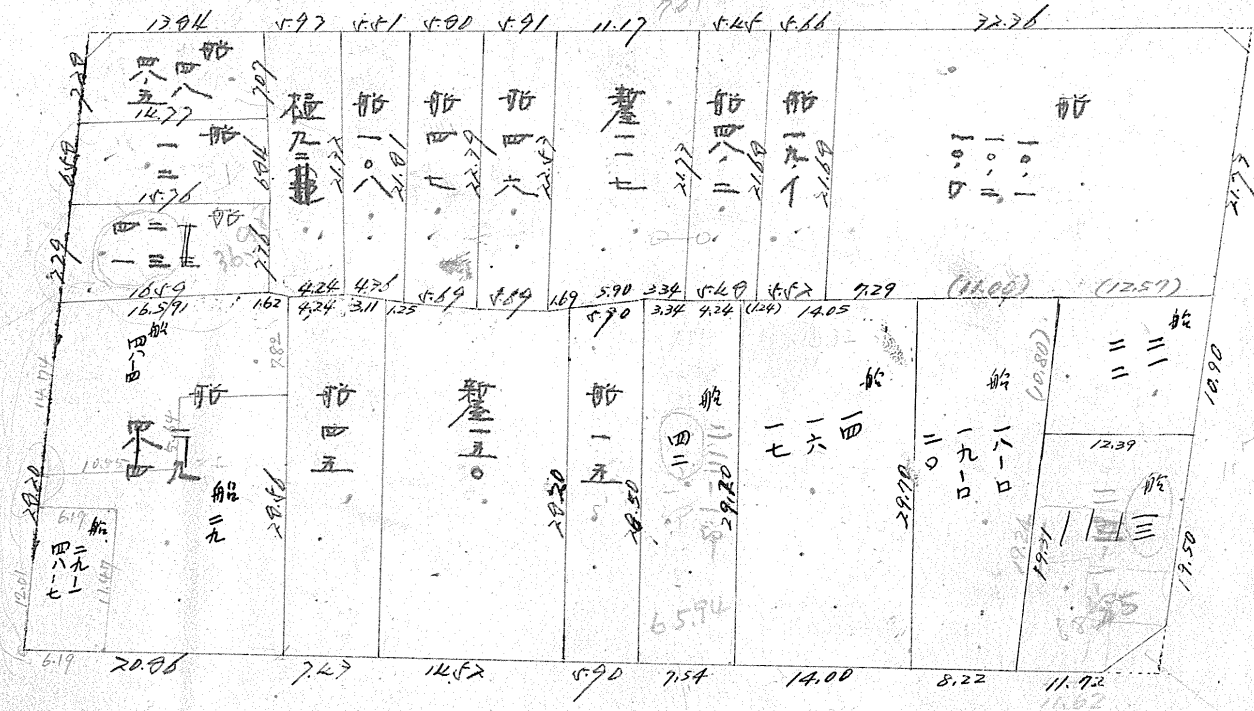


ブロック番号 112号




確定面積平面圖 $S = \frac{1}{100}$

課長 係長 測量士 係

この図面等は、土地区画整理事業に関する参考資料として提供しています。
 ○図面等は換地処分時のものであり、現在の状況とは異なる場合があります。
 ○図面等によって、境界等が確定されるものではありません。

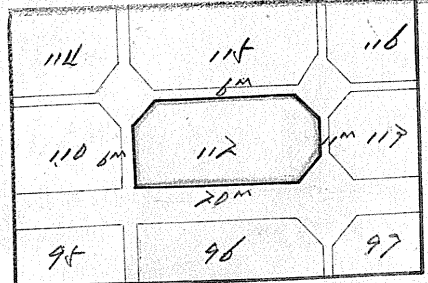

○印の杭

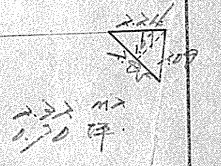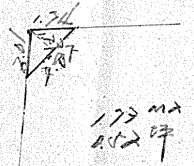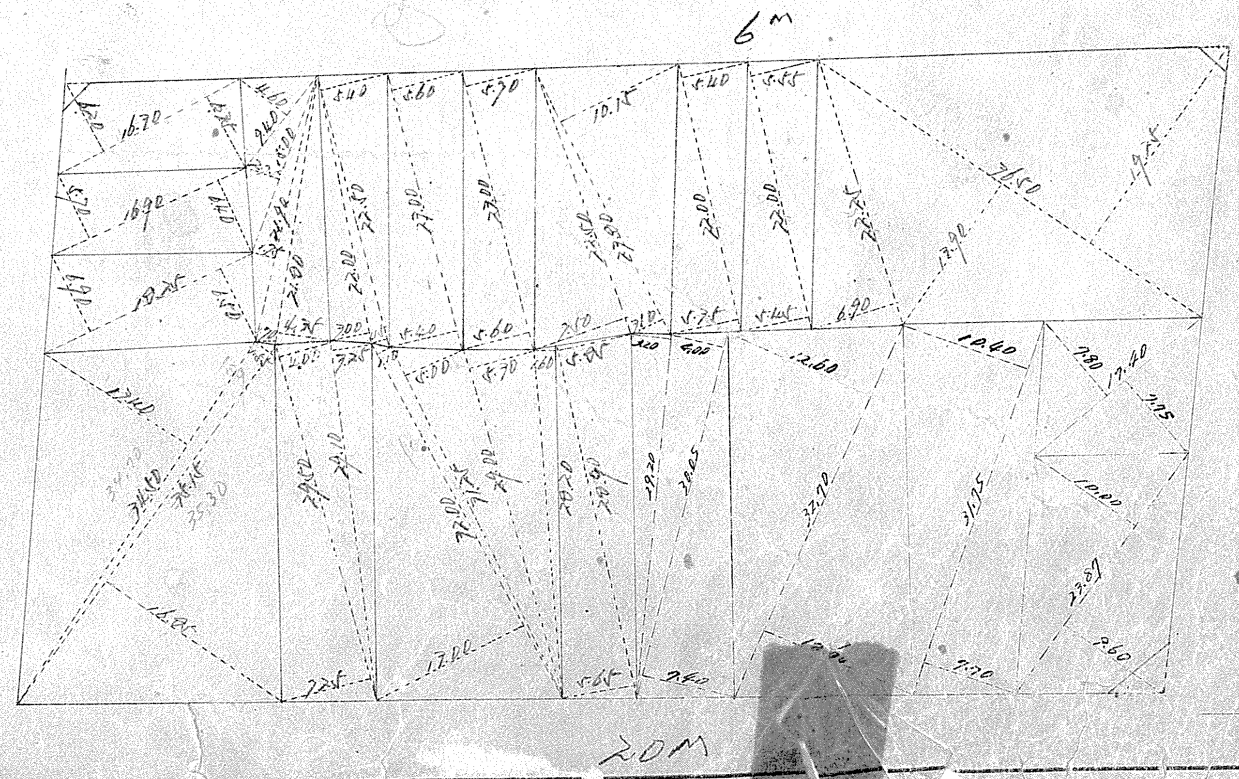


6M

6M

11M

20M

トラス-精度 1/2000

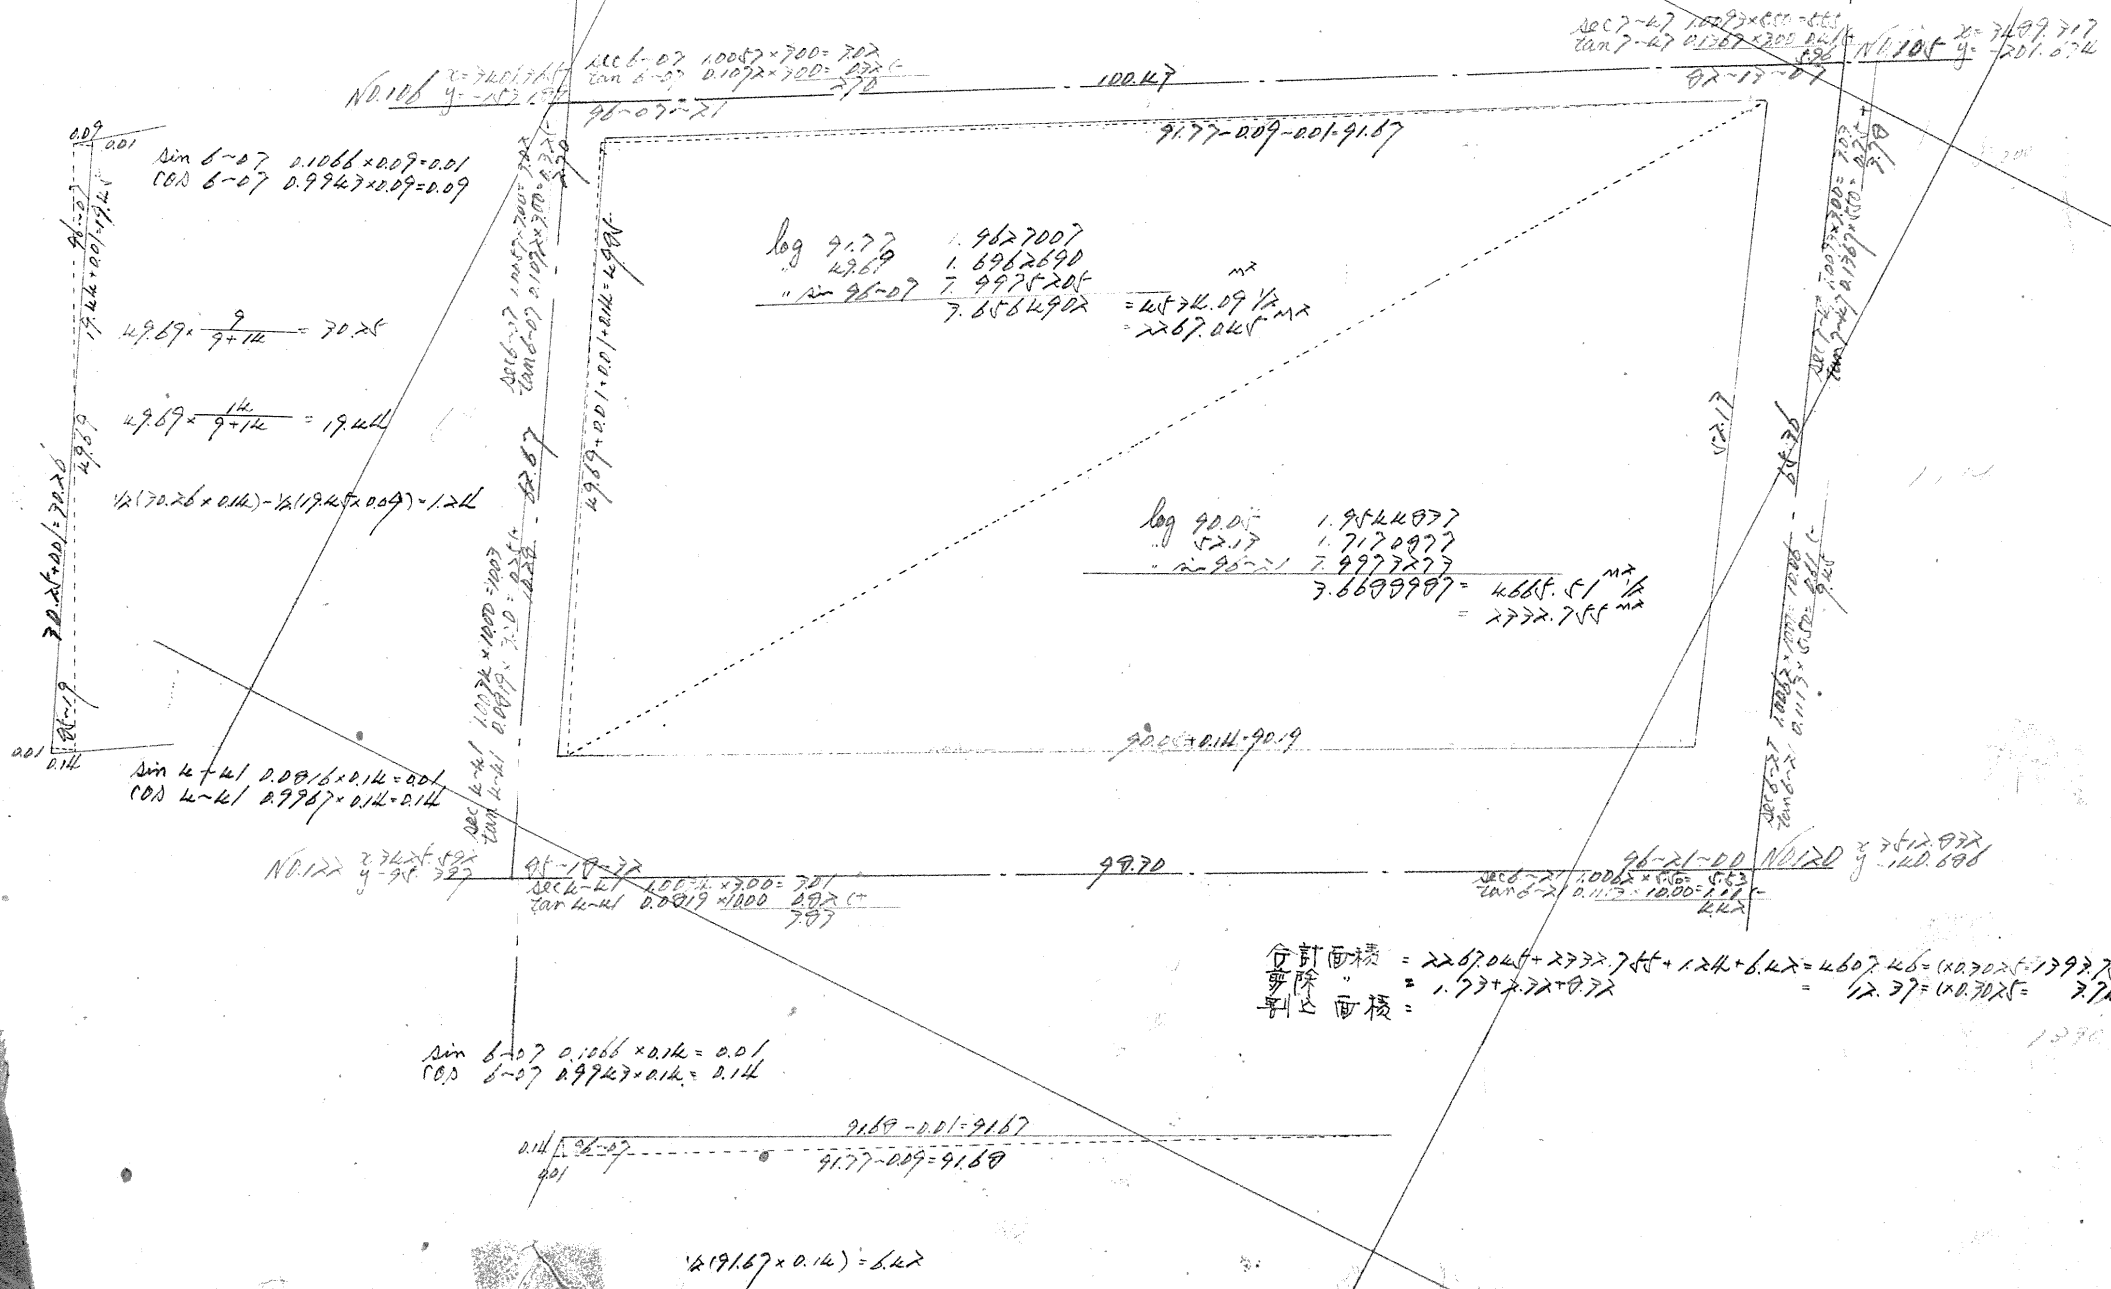

この図面等は、土地区画整理事業に関する参考資料として提供しています。
 ○図面等は換地処分時のものであり、現在の状況とは異なる場合があります。
 ○図面等によって、境界等が確定されるものではありません。