

課	長	係	長	測	量	士	係



確定面積平面圖 $S=1$

ブロック番号 城 南 号 95


新地名 町 丁目
年 月 日

108	109	110	111	112
94	95	96		
73	74	75		

この図面等は、土地区画整理事業に関する参考資料として提供しています。
 ○図面等は換地処分時のものであり、現在の状況とは異なる場合があります。
 ○図面等によって、境界等が確定されるものではありません。

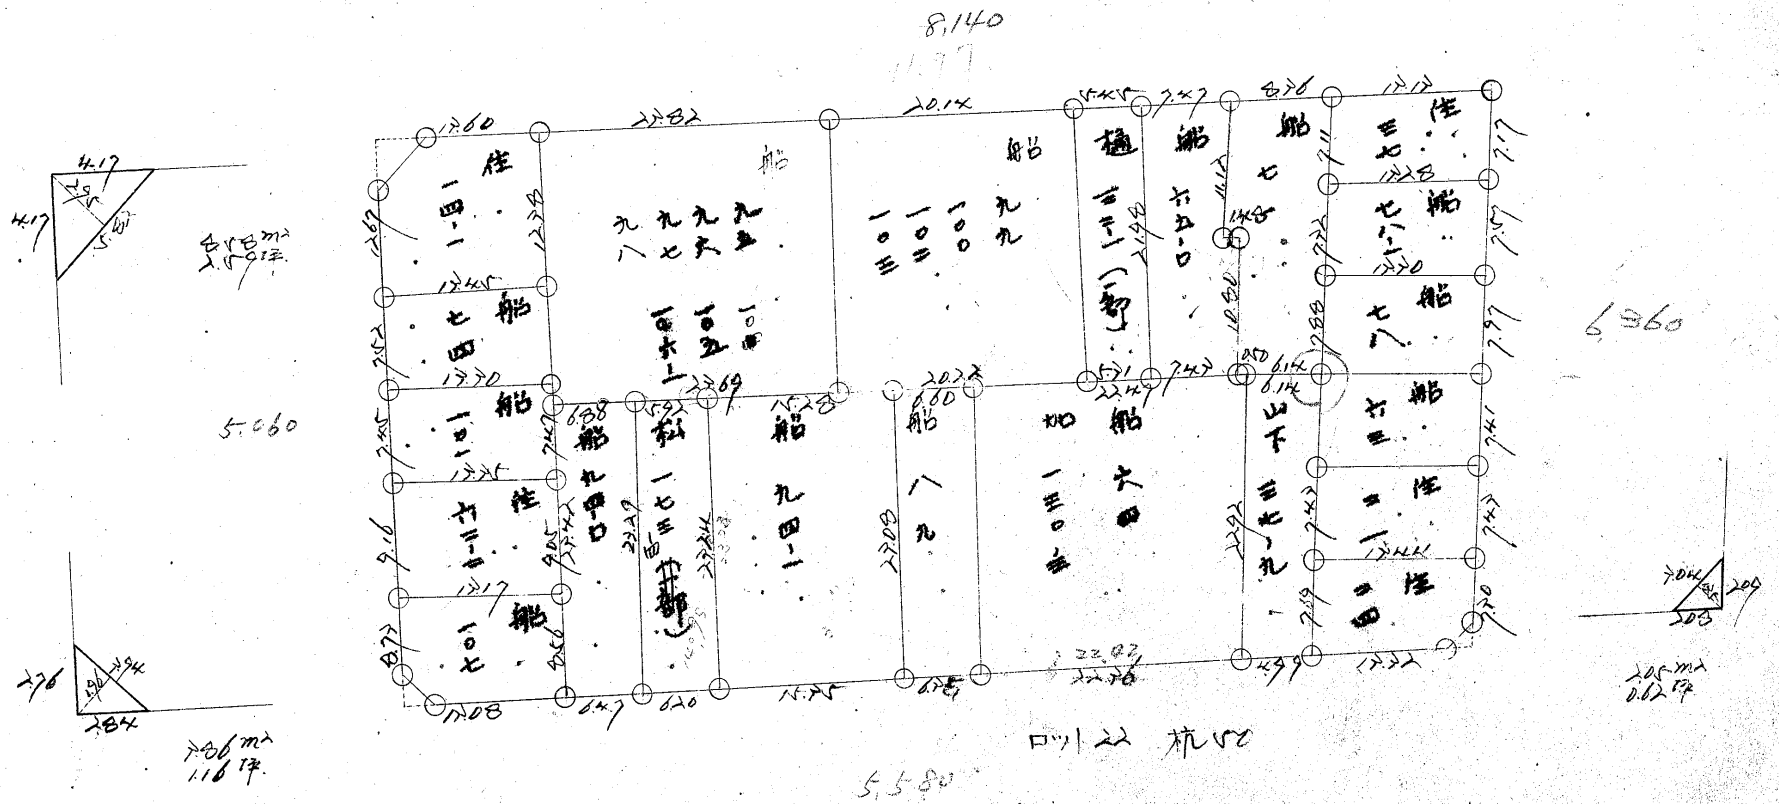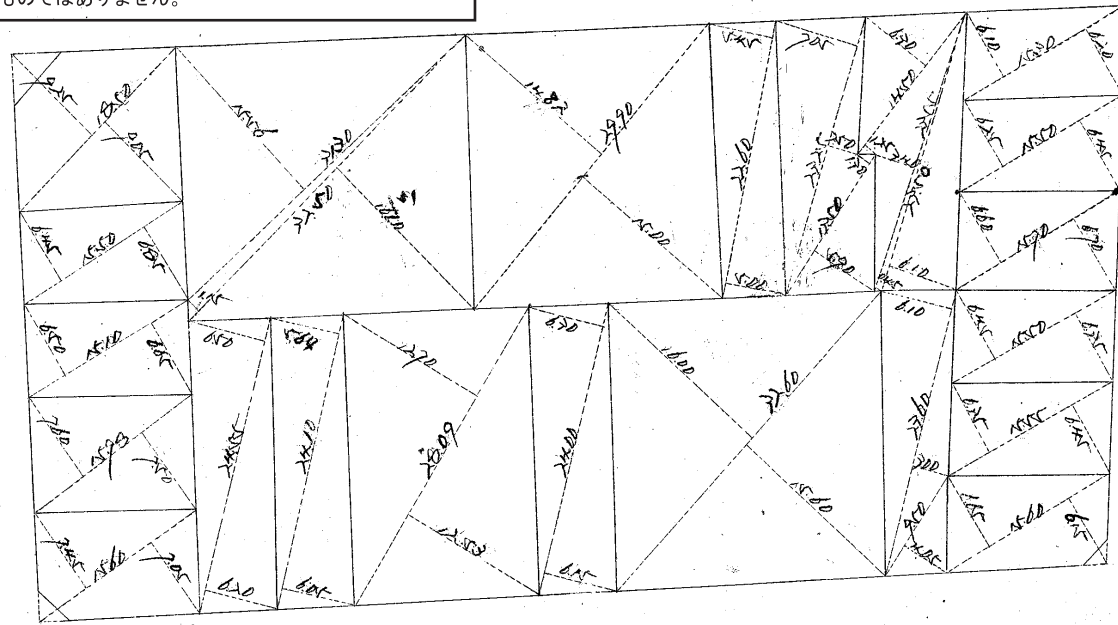


5.060

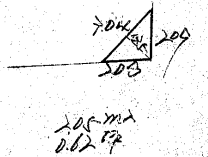

口122 杭50


5.580

この図面等は、土地区画整理事業に関する参考資料として提供しています。
 ○図面等は換地処分時のものであり、現在の状況とは異なる場合があります。
 ○図面等によって、境界等が確定されるものではありません。

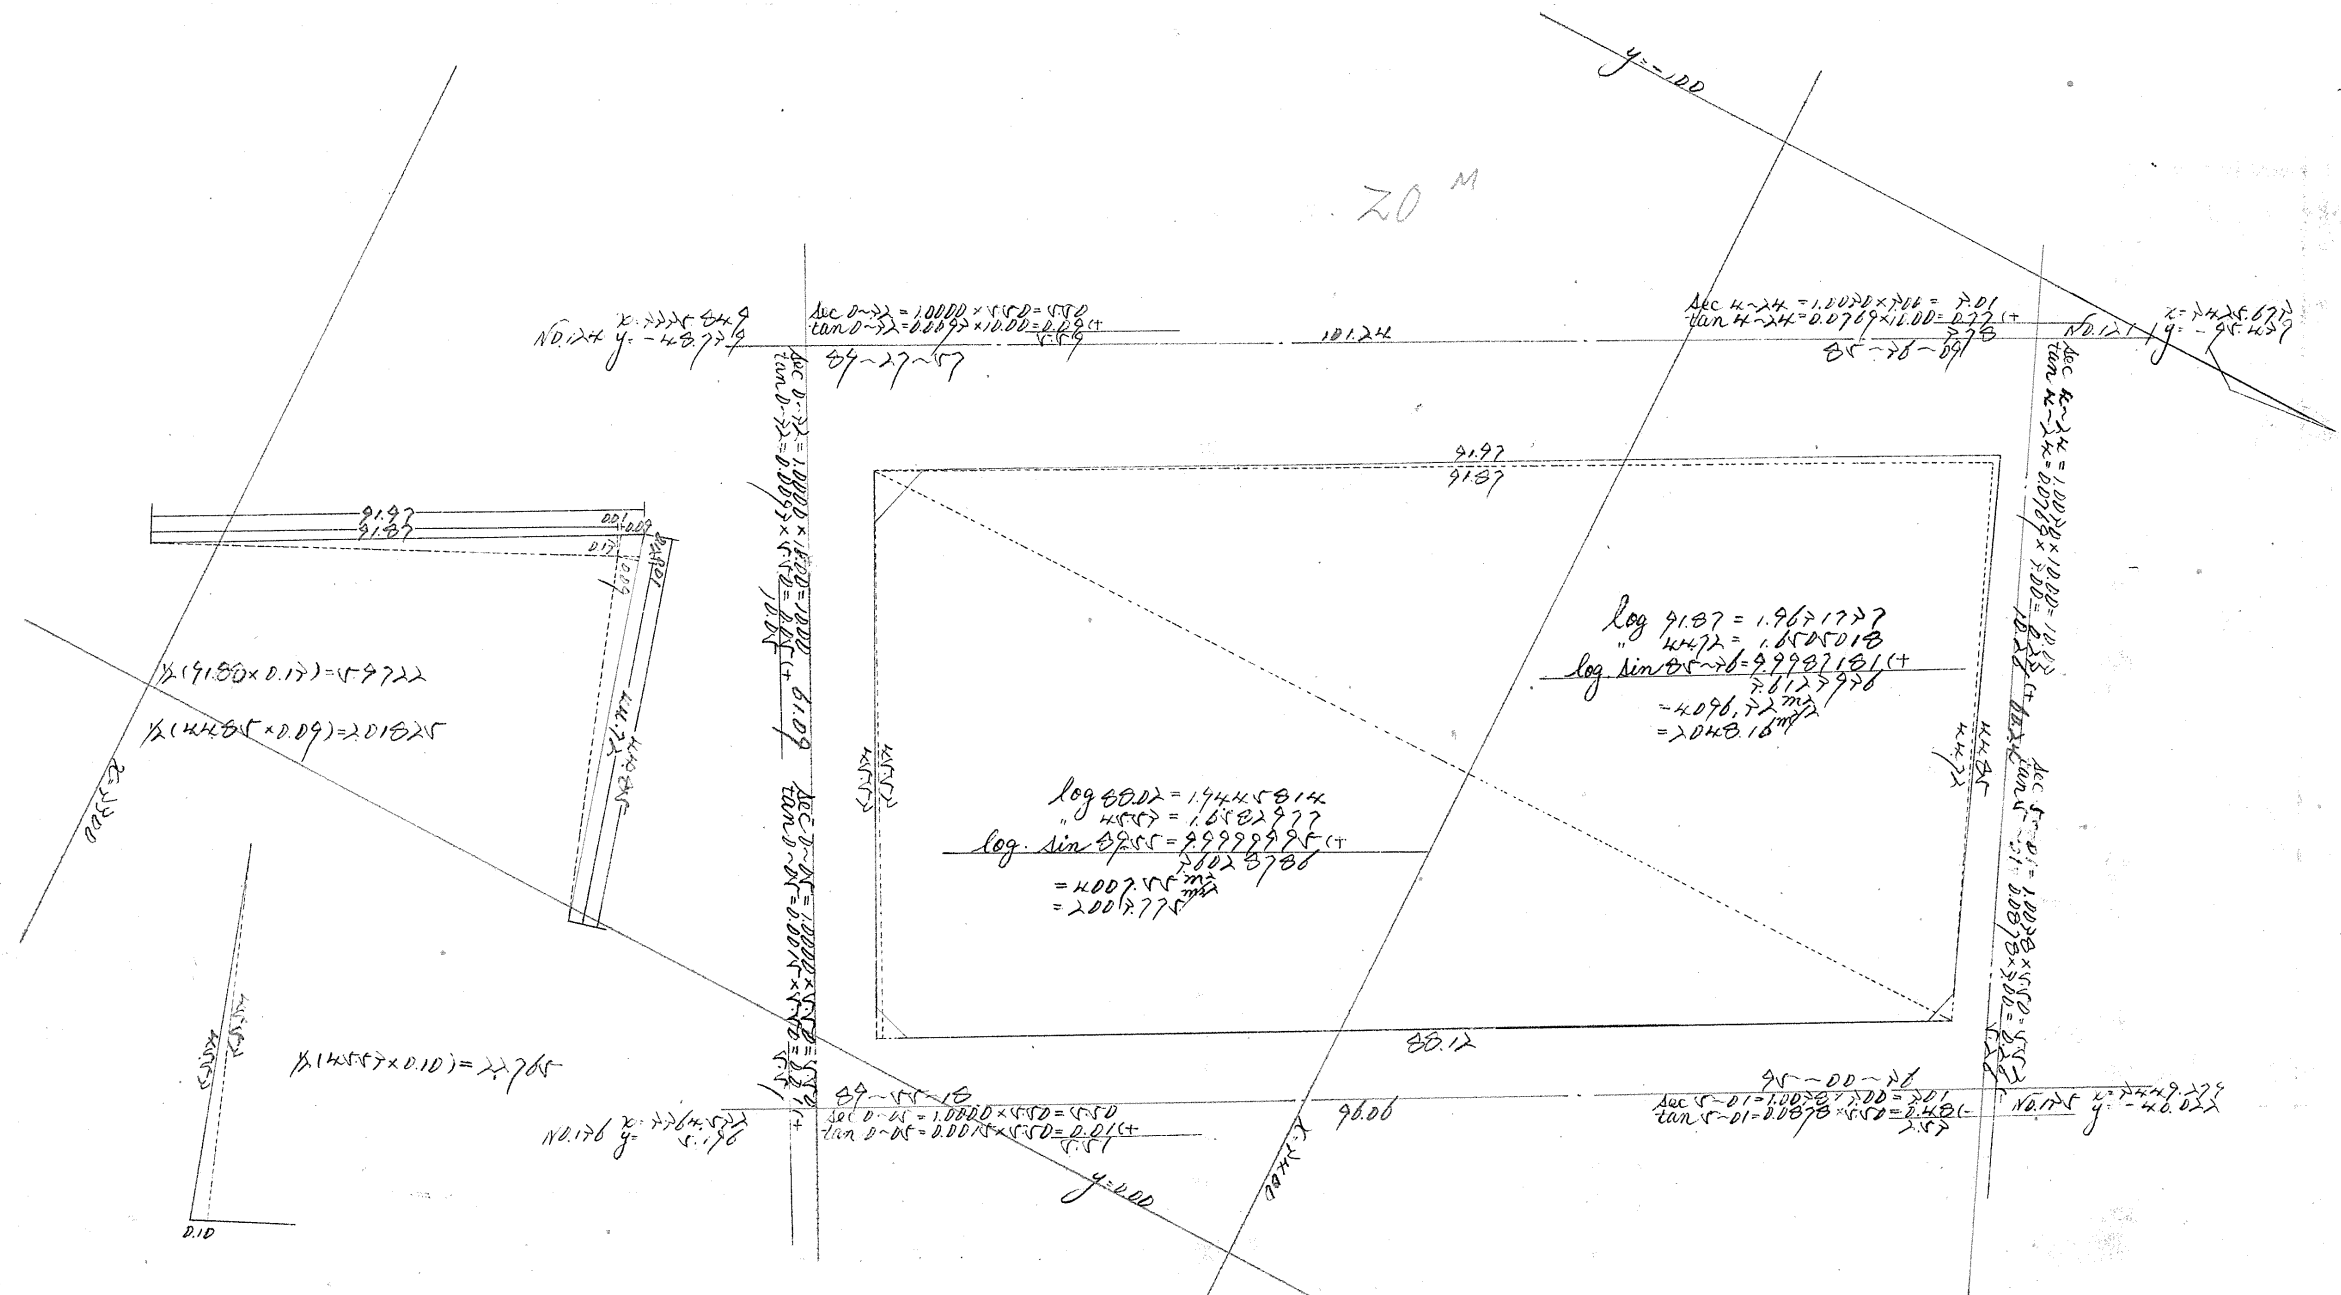


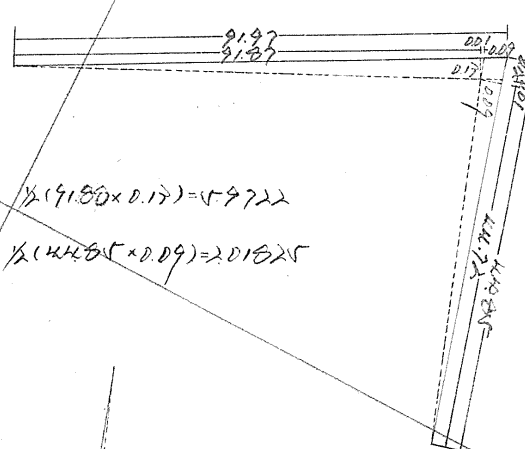
