
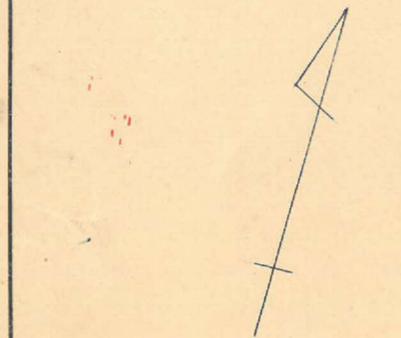


課長	係長	測量士	係



(分筆前)  
確定面積平面圖  $S = \frac{1}{600}$

ブロック番号 下 町 73号


新地名 町 丁目  
年 月 日

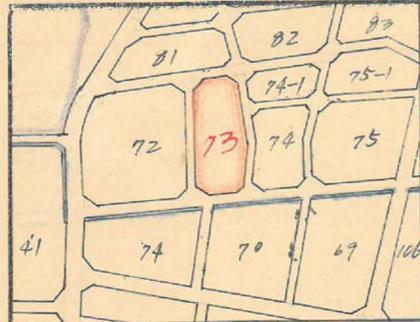

07-14 杭 42

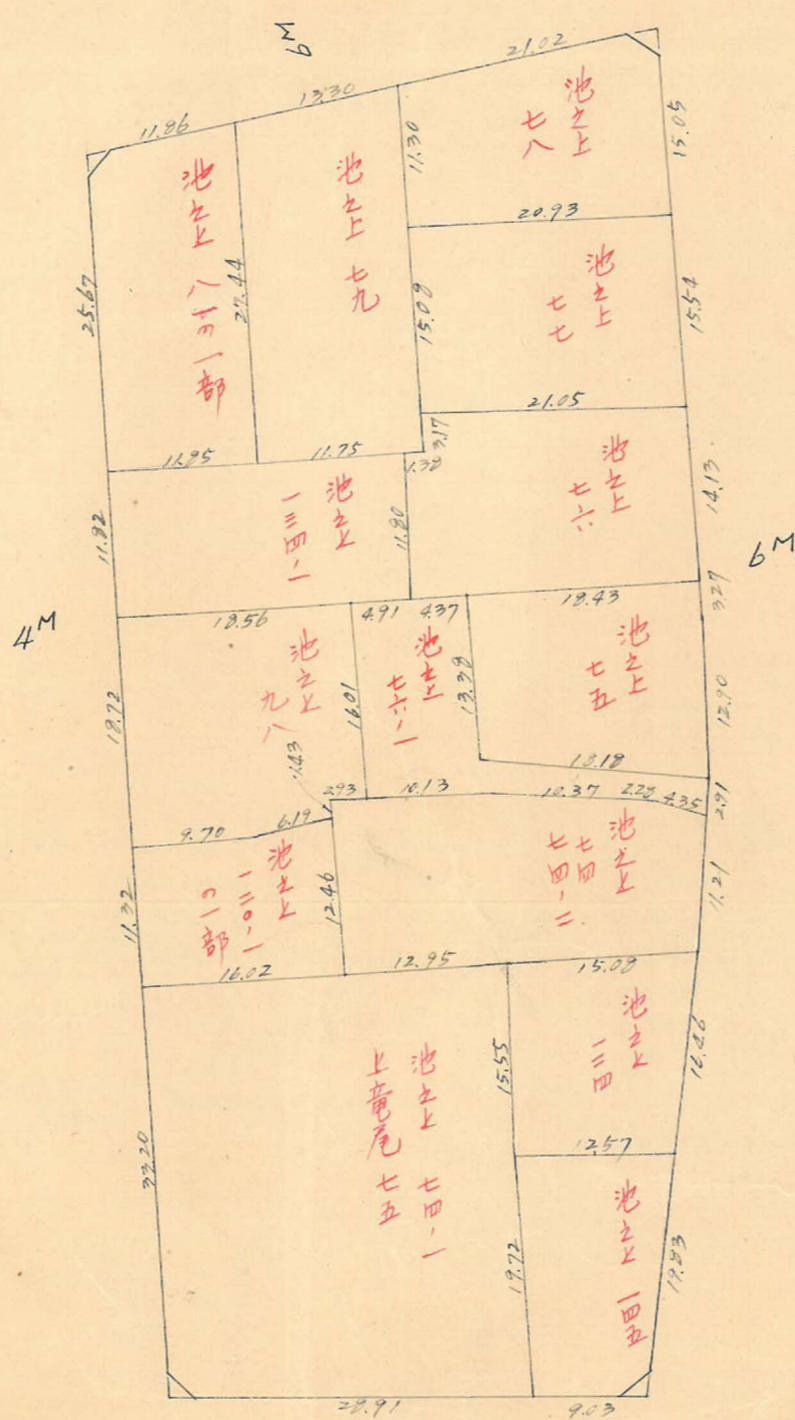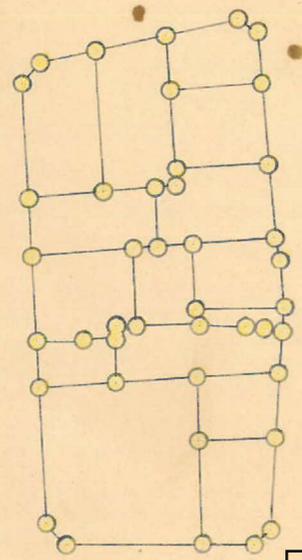

$1.54 \text{ m}^2 = 0.46 \text{ 坪}$

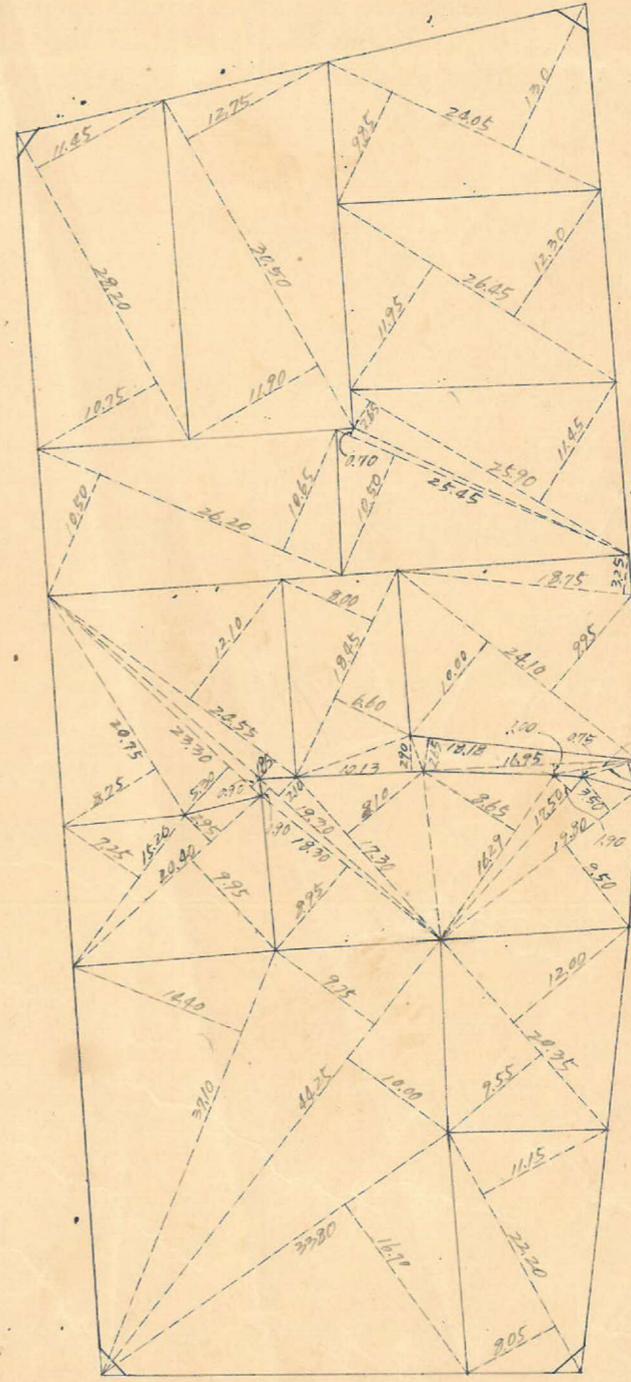


$2.60 \text{ m}^2 = 0.78 \text{ 坪}$

$1.81 \text{ m}^2 = 0.54 \text{ 坪}$

$2.34 \text{ m}^2 = 0.70 \text{ 坪}$

この図面等は、土地区画整理事業に関する参考資料として提供しています。  
 ○図面等は換地処分時のものであり、現在の状況とは異なる場合があります。  
 ○図面等によって、境界等が確定されるものではありません。

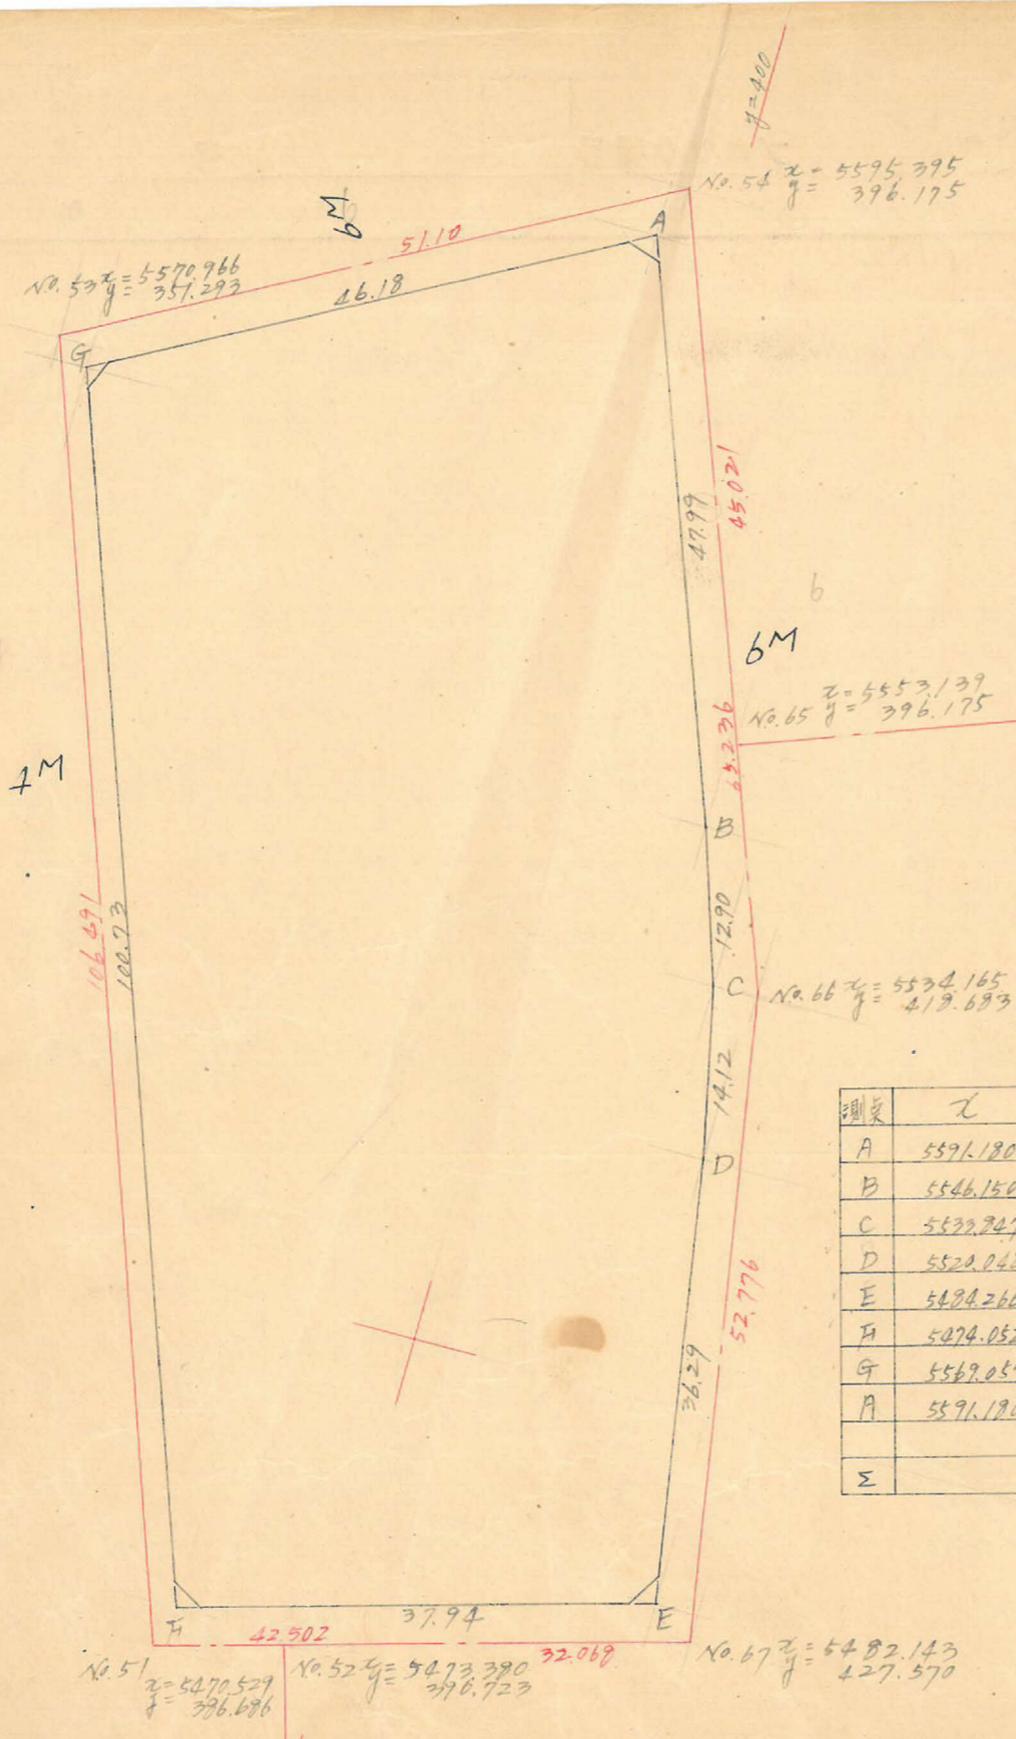

ト断 73プロット 縮尺 1/600  
トラー精度 1/

測点	x	Δx	y	Δy				
B	5546.150	+ 45.030	411.204	- 16.587	- 20.461	+ 22575.5589	- 113479.7752	
C	5533.347	+ 12.803	415.078	- 3.874	- 6.867	+ 10834.2660	- 38000.9273	
D	5520.043	+ 13.304	418.071	- 2.993	- 9.034	+ 20728.2783	- 49868.1136	
E	5484.266	+ 35.777	424.112	- 6.041	+ 30.498	+ 19507.4556	+ 167259.1445	
F	5474.052	+ 10.214	387.573	+ 36.539	+ 70.028	- 32862.7022	+ 382331.4394	
G	5569.057	- 95.005	350.085	+ 36.888	- 7.044	- 41473.2679	- 39228.4375	
		+ 45.030		- 16.587				
Σ						+ 93492803	- 93492801	

合計面積  $4674.64 \times (0.3025 = 1414.07 \text{ 坪}) \approx 1414.00 \text{ 坪}$   
 増減面積  $2.28 \times (0.3025 = 2.50 \text{ 坪}) \approx 2.48 \text{ 坪}$   
 割と面積  $1411.52 \text{ 坪}$

この図面等は、土地区画整理事業に関する参考資料として提供しています。  
 ○図面等は換地処分時のものであり、現在の状況とは異なる場合があります。  
 ○図面等によって、境界等が確定されるものではありません。