

課長	係長	測量士	係




(分筆前)
 確定面積平面図 $S = \frac{1}{600}$

ブロック番号 上町


74~1号

新地名 町 丁目






昭和33年 2月 7日

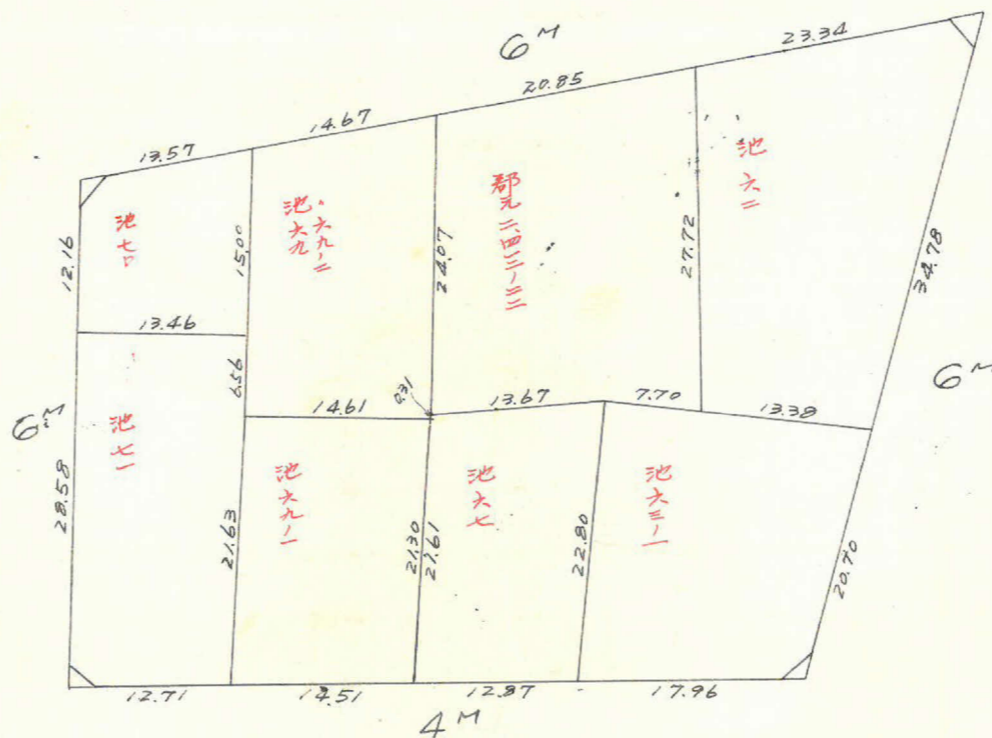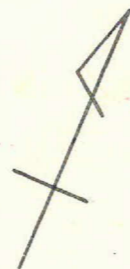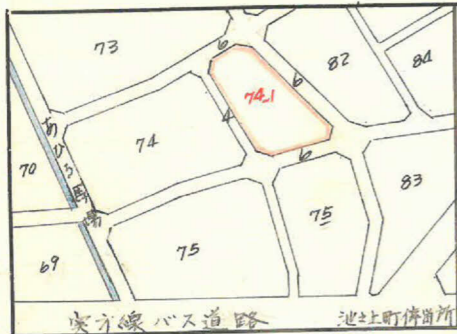

この図面等は、土地区画整理事業に関する参考資料として提供しています。
 ○図面等は換地処分時のものであり、現在の状況とは異なる場合があります。
 ○図面等によって、境界等が確定されるものではありません。

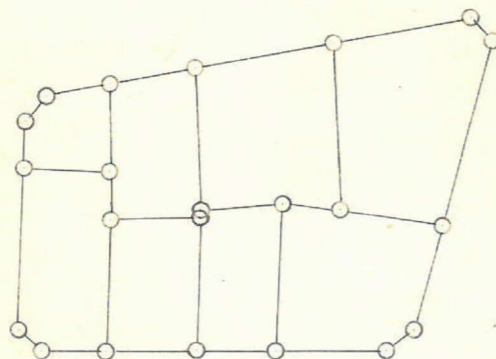


口数=8
 杭数=22

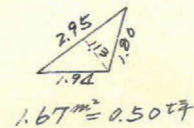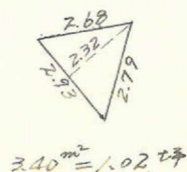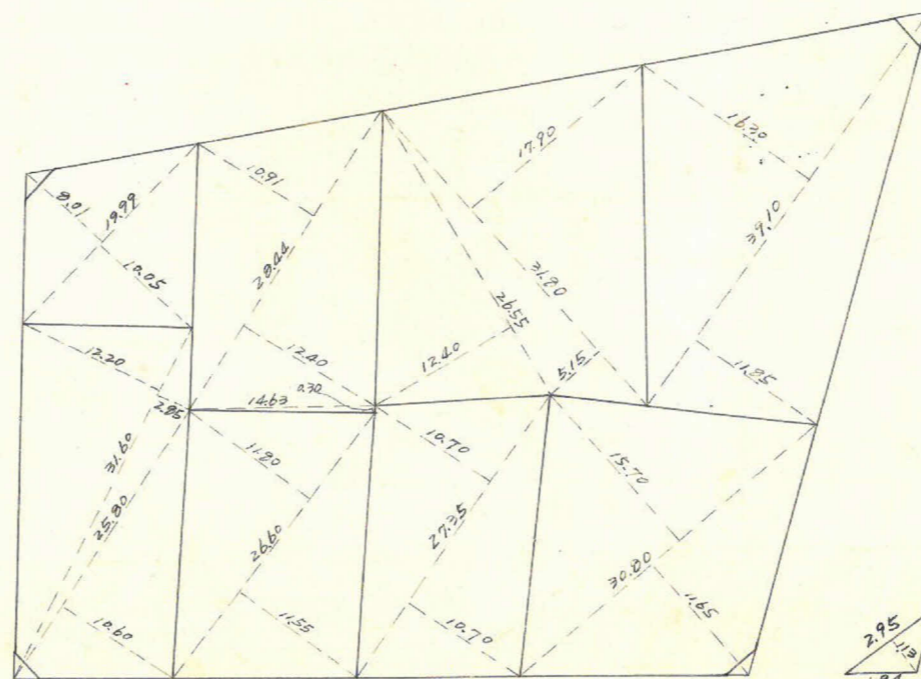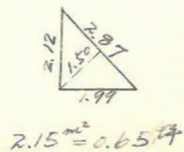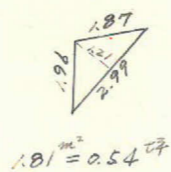

16

上町工区74-1Block
 トラバ-精度=
 縮尺 = 1/600

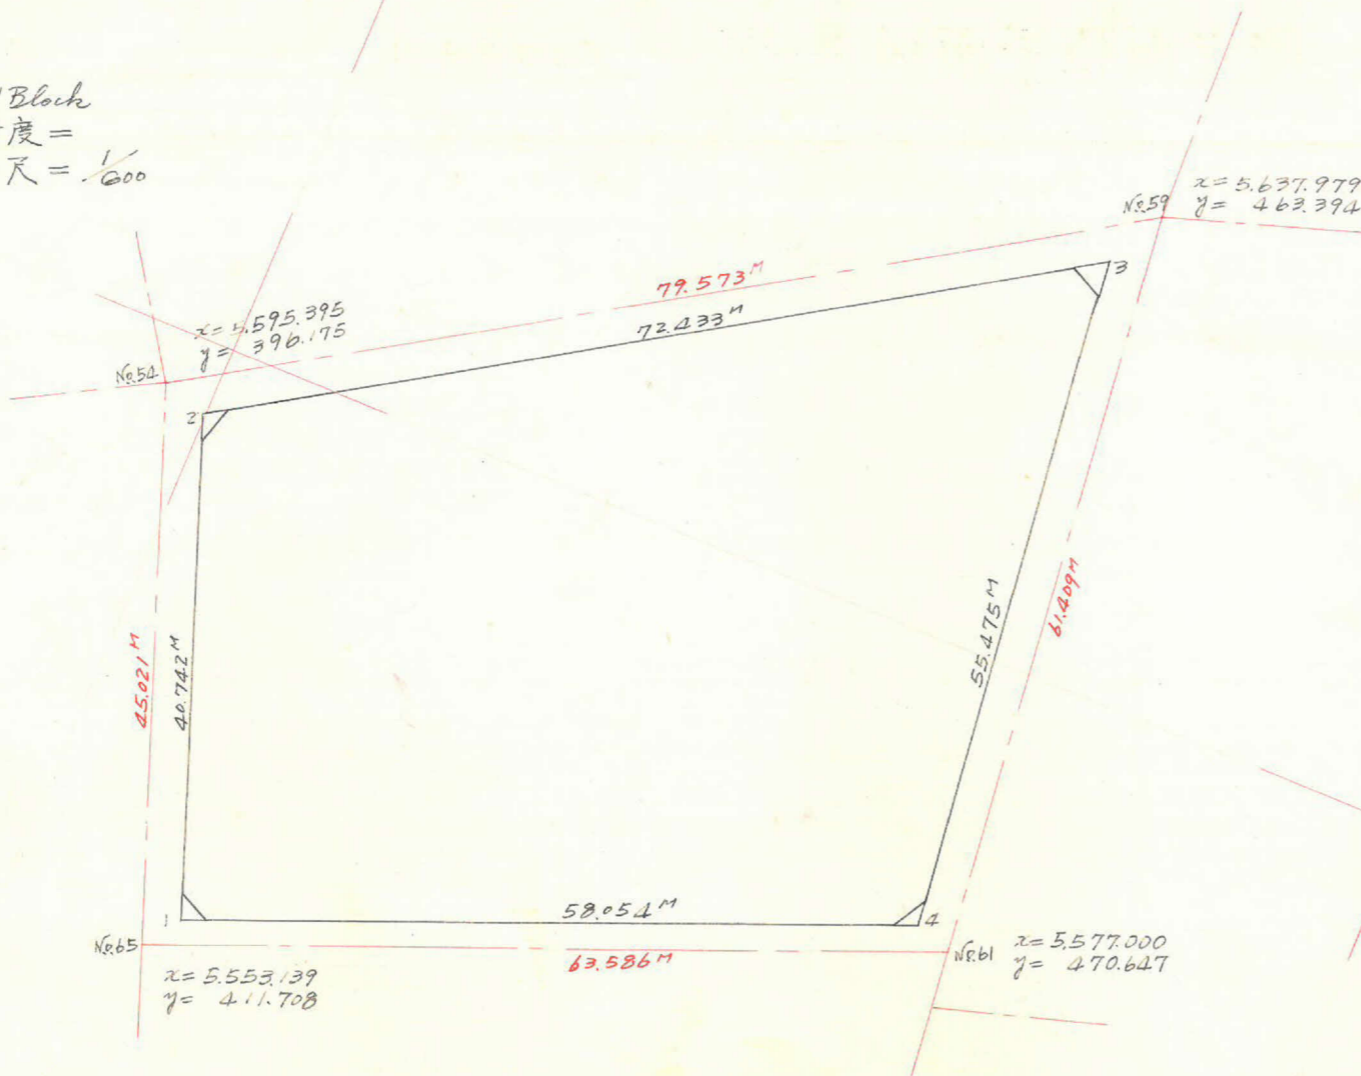

測 点	1	2	3	3x4	4	5	6	1x6
	x	Δx	ΔxΔx+1		y	Δy	ΔyΔy+1	
1	+ 5.556.063	- 38.254			+ 412.863			
2	+ 5.594.317	- 38.769	- 77.023	- 30.797.261	+ 399.865	+ 14.018	- 27.166	- 263.861.556
3	+ 5.633.086	+ 55.083	+ 16.314	+ 7.521.227	+ 461.029	- 61.184	- 67.767	- 381.737.339
4	+ 5.578.003	+ 21.940	+ 77.023	+ 36.016.879	+ 467.612	- 6.583	+ 27.166	+ 263.092.089
1	+ 5.556.063		- 16.314	- 6.751.761	+ 412.863	+ 52.749	+ 67.767	+ 376.517.721
Σ				+ 5.989.084				- 5.989.085

1/2 = 2.994.54 m²

合計面積 2.994.54 (x 0.3025 = 905.84) = 905.81 m²
 剪除面積 1.81 + 3.40 + 1.67 + 2.15 = 9.03 (x " = 2.73) = 2.71 m²
 割込面積 = 903.10 m²

この図面等は、土地区画整理事業に関する参考資料として提供しています。
 ○図面等は換地処分時のものであり、現在の状況とは異なる場合があります。
 ○図面等によって、境界等が確定されるものではありません。