


| | | | |
|----|----|-----|---|
| 課長 | 係長 | 測量士 | 係 |
| | | | |



(分筆前)
確定面積平面圖 $S = \frac{1}{600}$

ブロック番号 上町 75-1号

新地名 町丁目
年 月 日

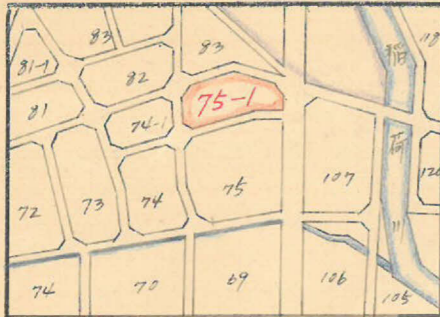


この図面等は、土地区画整理事業に関する参考資料として提供しています。
 ○図面等は換地処分時のものであり、現在の状況とは異なる場合があります。
 ○図面等によって、境界等が確定されるものではありません。

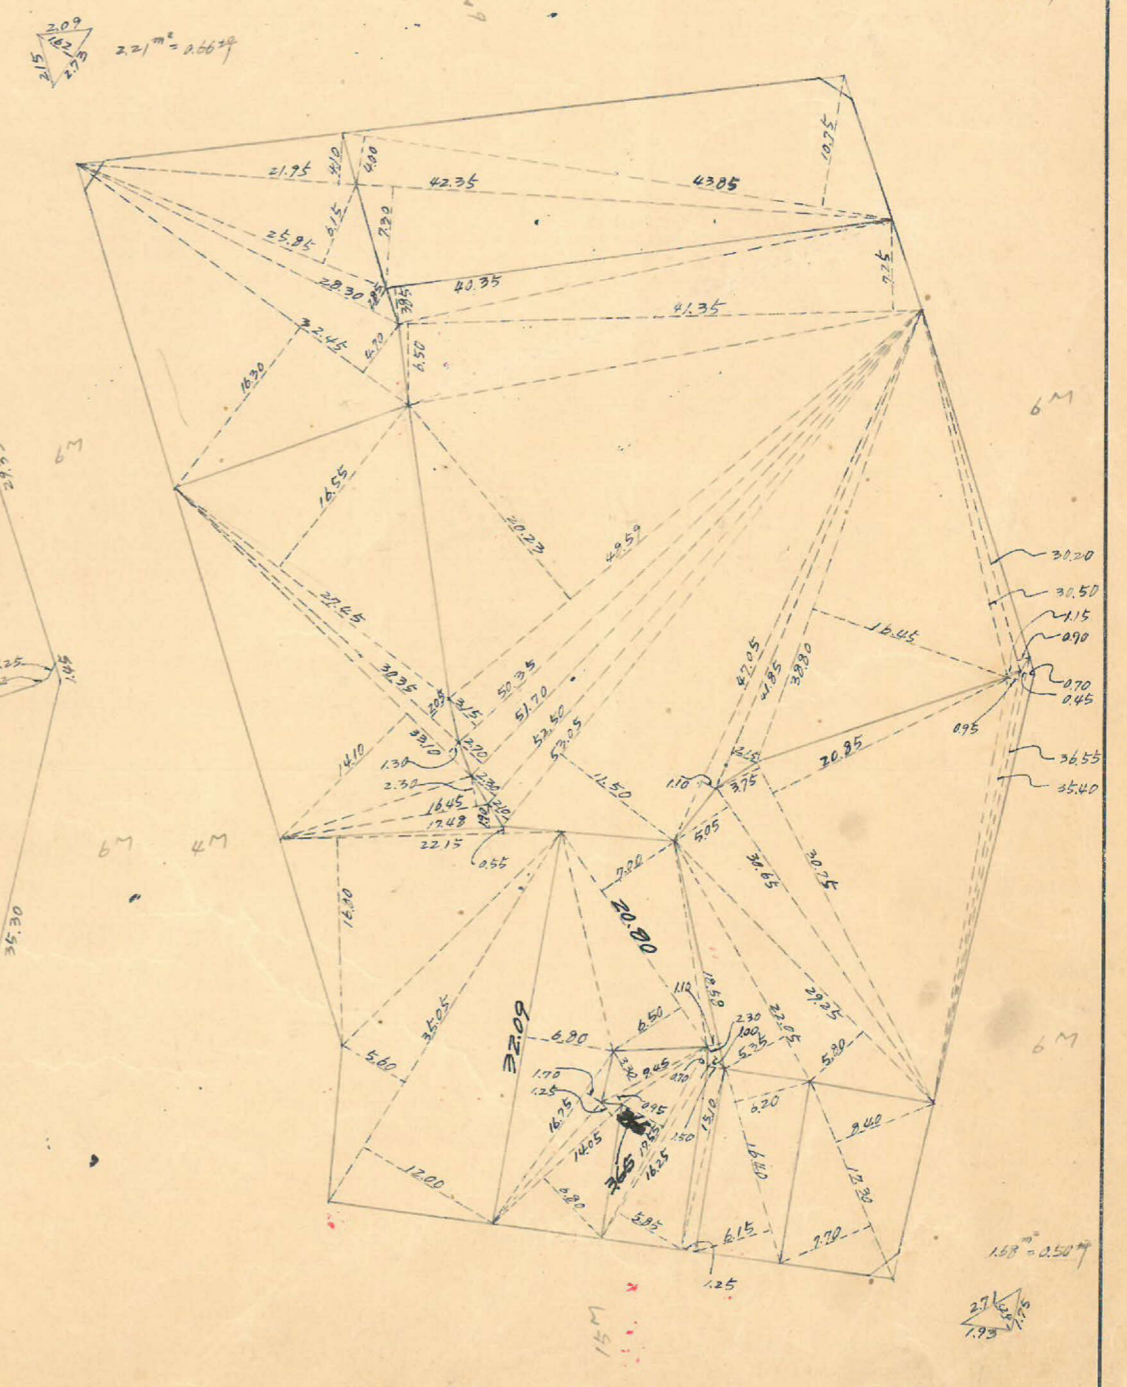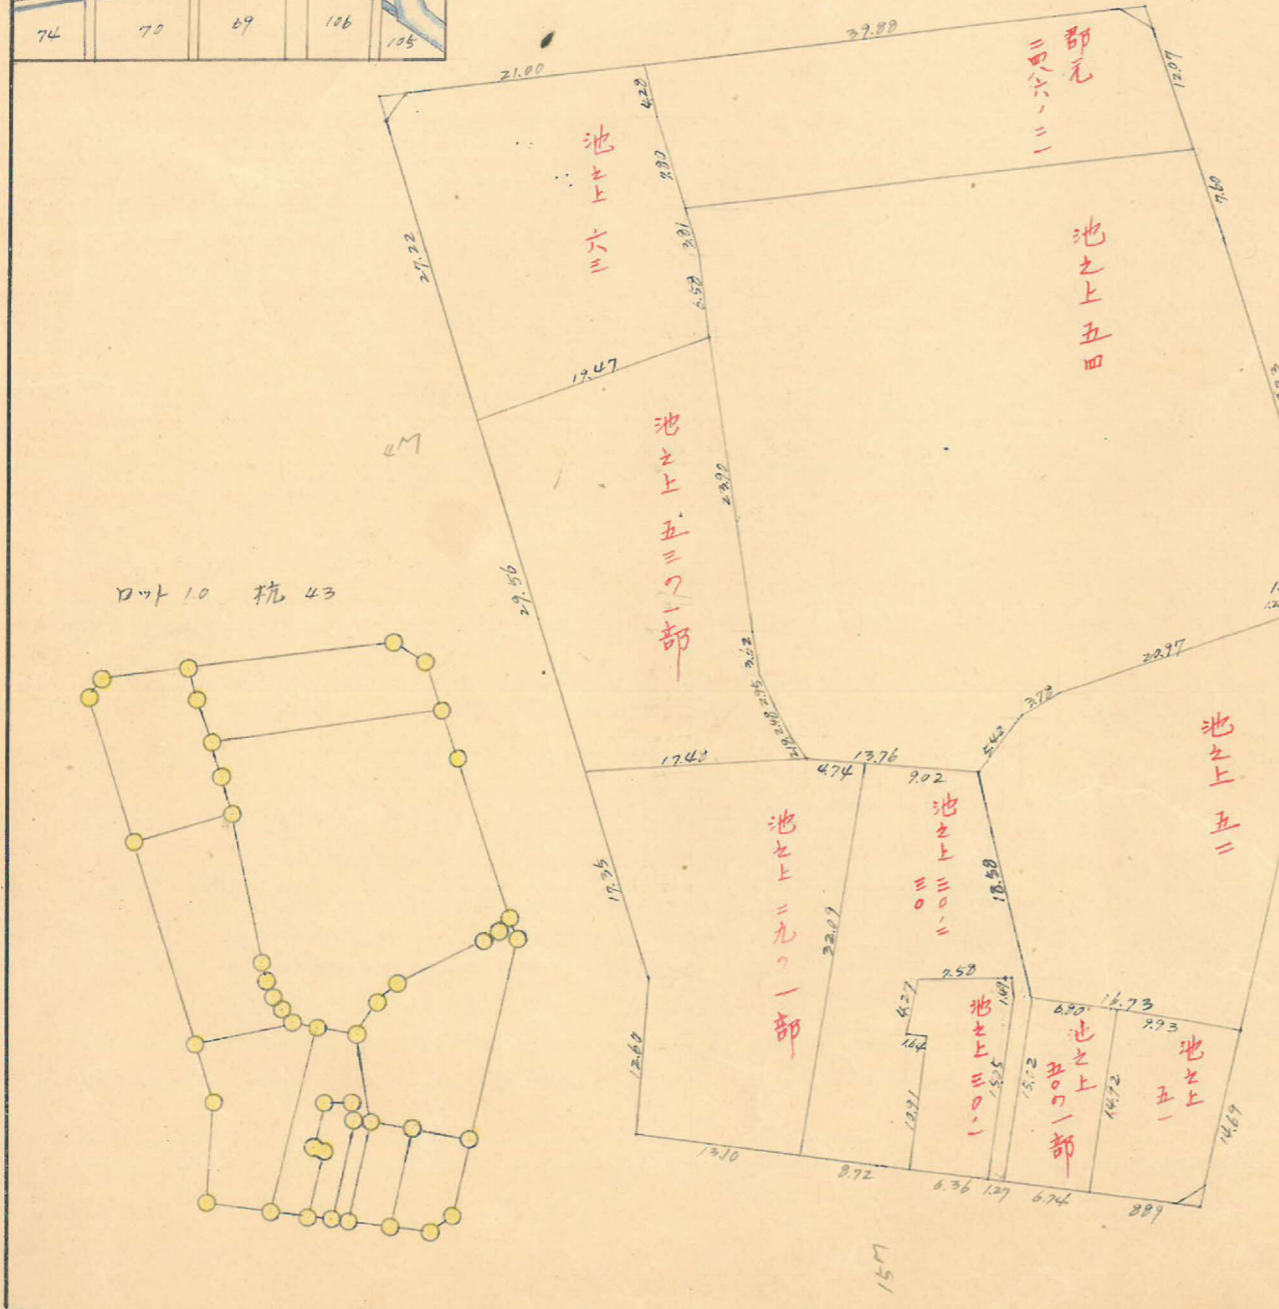

上町 75-1 7007 縮尺 1/600

トラスパー精度

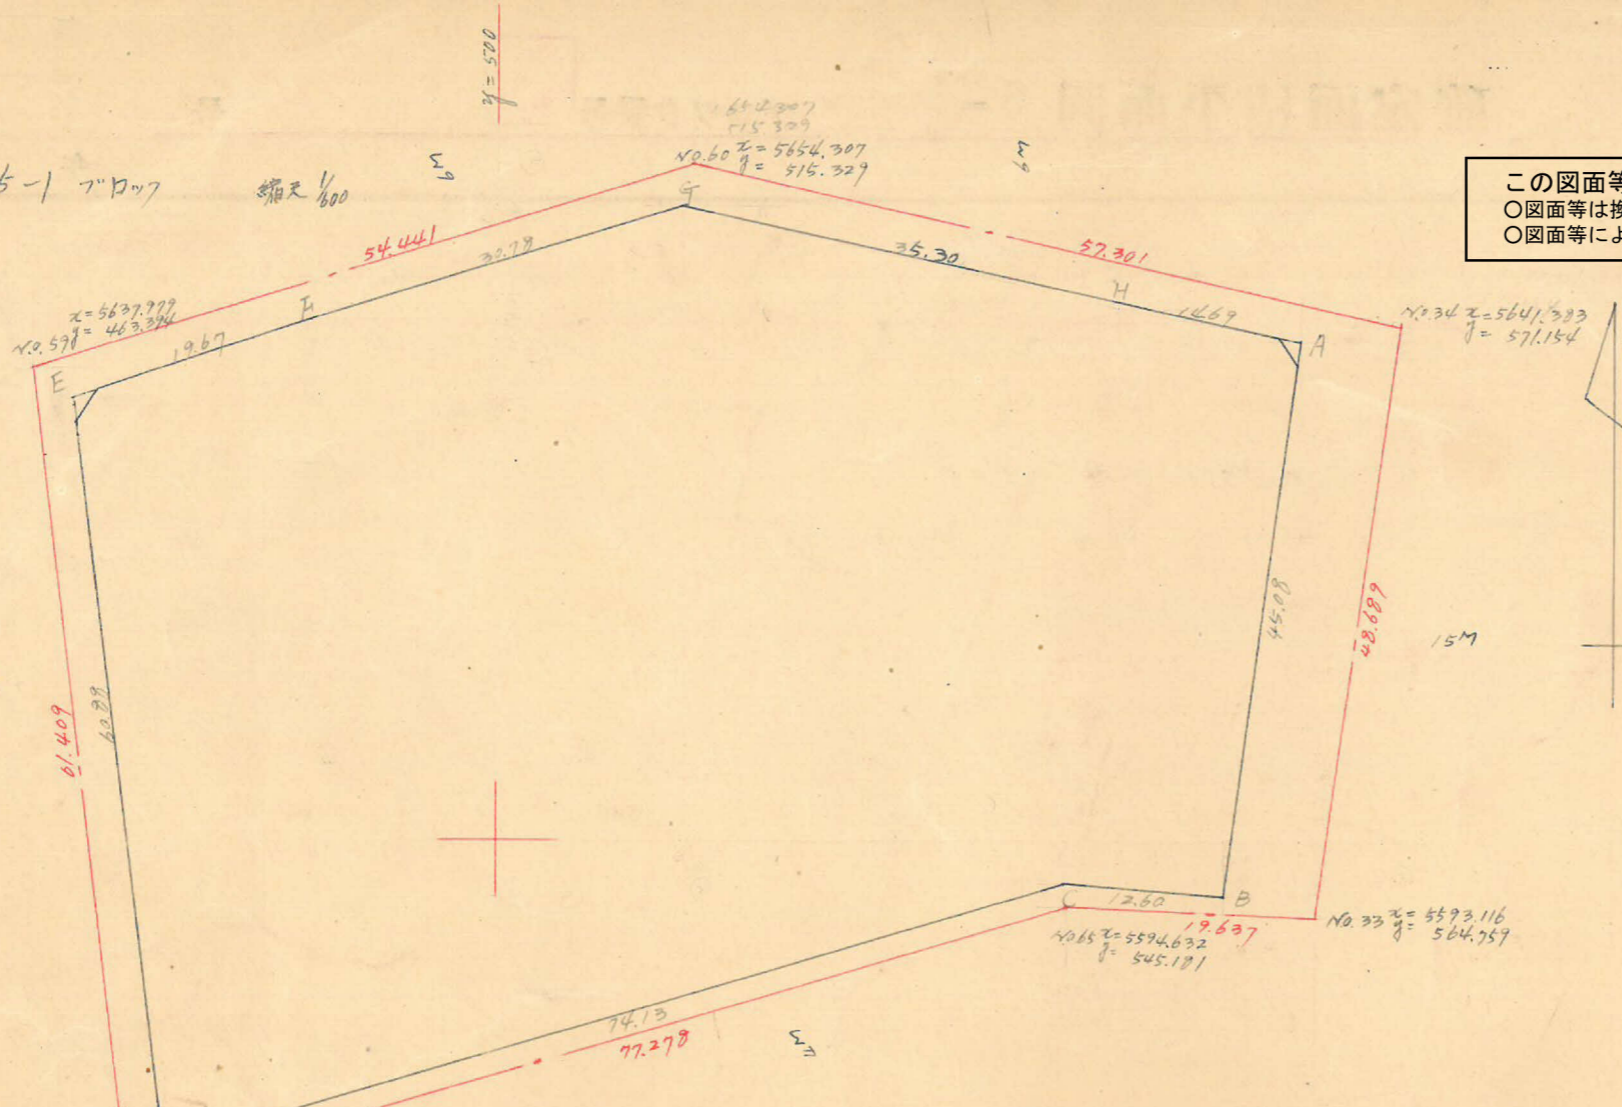

この図面等は、土地区画整理事業に関する参考資料として提供しています。
 ○図面等は換地処分時のものであり、現在の状況とは異なる場合があります。
 ○図面等によって、境界等が確定されるものではありません。

| 測点 | x | Δx | Δx+Δx ^前 | y | Δy | Δy+Δy ^前 | 倍面積 | 倍面積 |
|----|----------|----------|--------------------|---------|----------|--------------------|--------------|----------------|
| A | 5640.223 | | | 563.458 | | | | |
| B | 5595.534 | + 44.689 | + 43.615 | 557.530 | + 5.928 | + 19.482 | + 24716.6710 | + 103416.6534 |
| C | 5596.608 | - 1.074 | + 20.400 | 544.976 | + 13.554 | + 33.510 | + 11117.5104 | + 467372.7341 |
| D | 5575.134 | + 21.474 | - 38.968 | 474.020 | + 70.956 | + 78.346 | - 13466.8712 | + 436727.4484 |
| E | 5635.566 | - 60.432 | - 66.611 | 461.630 | + 7.390 | - 11.284 | - 31082.6909 | - 63591.7267 |
| F | 5641.745 | - 6.179 | - 15.469 | 485.304 | - 18.674 | - 48.021 | - 7506.6823 | - 270922.2366 |
| G | 5651.034 | - 9.289 | - 1.536 | 514.651 | - 29.347 | - 63.786 | - 790.5039 | - 360.456.8547 |
| H | 5643.291 | + 7.753 | + 10.811 | 549.090 | - 34.439 | - 48.907 | + 5936.2120 | - 275421.6158 |
| A | 5640.223 | + 3.058 | + 47.747 | 563.458 | - 14.368 | - 8.440 | + 26903.4291 | - 47603.4821 |
| | | + 44.689 | | | + 5.928 | | + 10427.0742 | - 10427.0740 |

$\frac{1}{2} = 5213.54 \text{ m}^2$

合計面積 $5213.54 \text{ m}^2 \times (0.3025 = 1577.09 \text{ 坪}) \approx 1577.04 \text{ 坪}$
 除面積 $5.82 \text{ m}^2 \times (0.3025 = 1.76 \text{ 坪}) \approx 1.74 \text{ 坪}$
 割上面積 1575.30 坪

y = 500

y = 600