


この図面等は、土地区画整理事業に関する参考資料として提供しています。
 ○図面等は換地処分時のものであり、現在の状況とは異なる場合があります。
 ○図面等によって、境界等が確定されるものではありません。

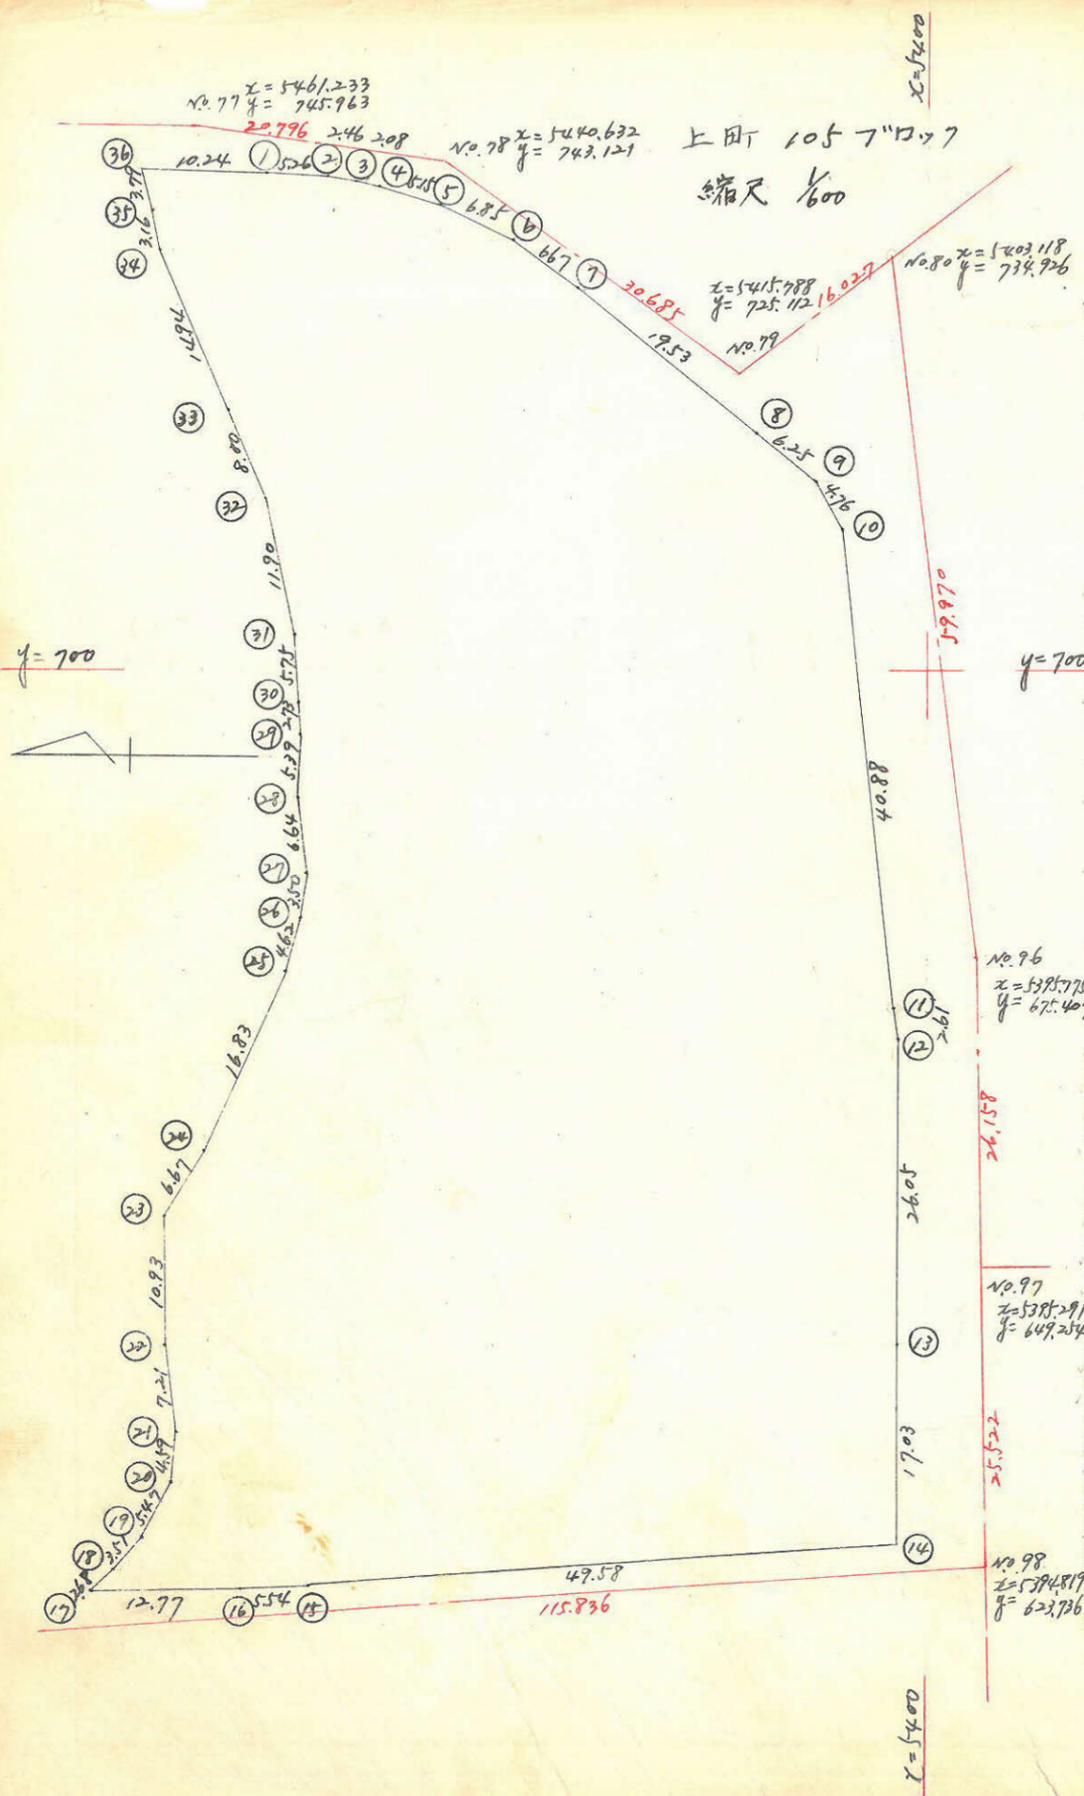

測点	x		y		座面積	倍面積
1	5455.654		742.246			
2	5450.432	+ 5.222	741.784	+ 0.462		
3	5448.014	+ 2.418	741.332	+ 0.452	+ 0.914	+ 5667.2298
4	5445.988	+ 2.026	740.849	+ 0.483	+ 0.935	+ 3294.4794
5	5441.064	+ 4.924	739.348	+ 1.501	+ 1.984	+ 5148.9006
6	5434.974	+ 6.090	736.221	+ 3.127	+ 4.629	+ 8143.1789
7	5429.569	+ 5.405	732.315	+ 3.906	+ 7.033	+ 8462.8604
8	5414.299	+ 15.270	720.141	+ 12.174	+ 16.080	+ 15140.6126
9	5409.569	+ 4.730	716.060	+ 4.081	+ 16.255	+ 14402.8200
10	5407.261	+ 2.308	711.895	+ 4.165	+ 8.246	+ 5029.6303
11	5403.024	+ 4.237	671.240	+ 40.655	+ 44.820	+ 4659.3528
12	5402.908	+ 0.116	668.625	+ 2.605	+ 43.260	+ 2921.9077
13	5402.512	+ 0.395	642.591	+ 26.044	+ 28.649	+ 341.6725
14	5402.525	- 0.012	625.561	+ 17.030	+ 43.074	+ 246.1124
15	5451.975	- 49.450	621.983	+ 3.578	+ 20.608	- 30941.4982
16	5457.511	- 5.536	621.773	+ 0.210	+ 3.788	- 34200.3572
17	5470.281	- 12.770	621.471	+ 0.302	+ 0.512	- 11382.1765
18	5468.339	+ 1.942	623.321	- 1.850	- 1.548	- 6729.2880
19	5466.067	+ 2.272	626.003	- 2.682	- 4.532	+ 2626.6747
20	5463.466	+ 2.601	630.813	- 4.810	- 7.492	+ 3050.5126
21	5463.088	+ 0.378	635.389	- 4.576	- 9.386	+ 1879.1919
22	5463.759	- 0.671	642.569	- 7.180	- 11.756	- 186.1690
23	5463.937	- 0.178	653.493	- 10.924	- 18.104	- 545.5411
24	5460.448	+ 3.489	659.182	- 5.689	- 16.613	+ 2163.7153
25	5457.722	+ 6.725	674.607	- 15.425	- 21.114	+ 6732.8849
26	5452.309	+ 1.414	679.005	- 4.398	- 19.823	+ 5490.6264
27	5452.001	+ 0.308	682.495	- 3.490	- 7.888	+ 1169.2466
28	5452.741	- 0.740	689.093	- 6.598	- 10.088	- 294.8378
29	5452.390	+ 0.351	694.473	- 5.380	- 11.978	- 268.0572
30	5452.756	- 0.366	697.183	- 2.710	- 8.090	- 10.4171
31	5453.120	- 0.364	702.922	- 5.737	- 8.449	- 508.9426
32	5455.514	- 2.394	714.583	- 11.661	- 17.400	- 1938.6589
33	5458.608	- 3.094	721.956	- 7.373	- 19.034	- 3921.6315
34	5464.420	- 5.812	735.721	- 13.765	- 21.138	- 6429.7401
35	5465.159	- 0.737	738.794	- 3.073	- 16.838	- 4819.7083
36	5465.887	- 0.728	742.510	- 3.716	- 6.789	- 1083.8108
Σ	5455.654	+ 5.222	742.246	+ 0.462	+ 0.726	+ 11471.4119


合計面積 5924.87 m² (0.3025 = 1792.27坪) = 1792.26坪 1/2 = 5924.87 m²
 測点 1792.26坪

課長	係長	測量士	係




(分筆前)
 確定面積平面図 $S = \frac{1}{600}$

ブロック番号 上町 106-1号

新地名 町丁目
 年 月 日

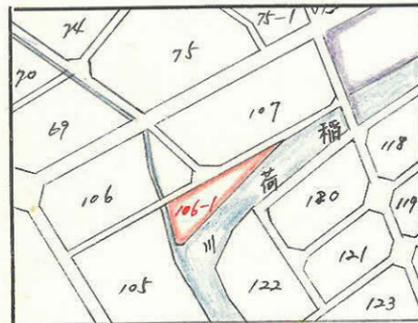


127-1 杭26

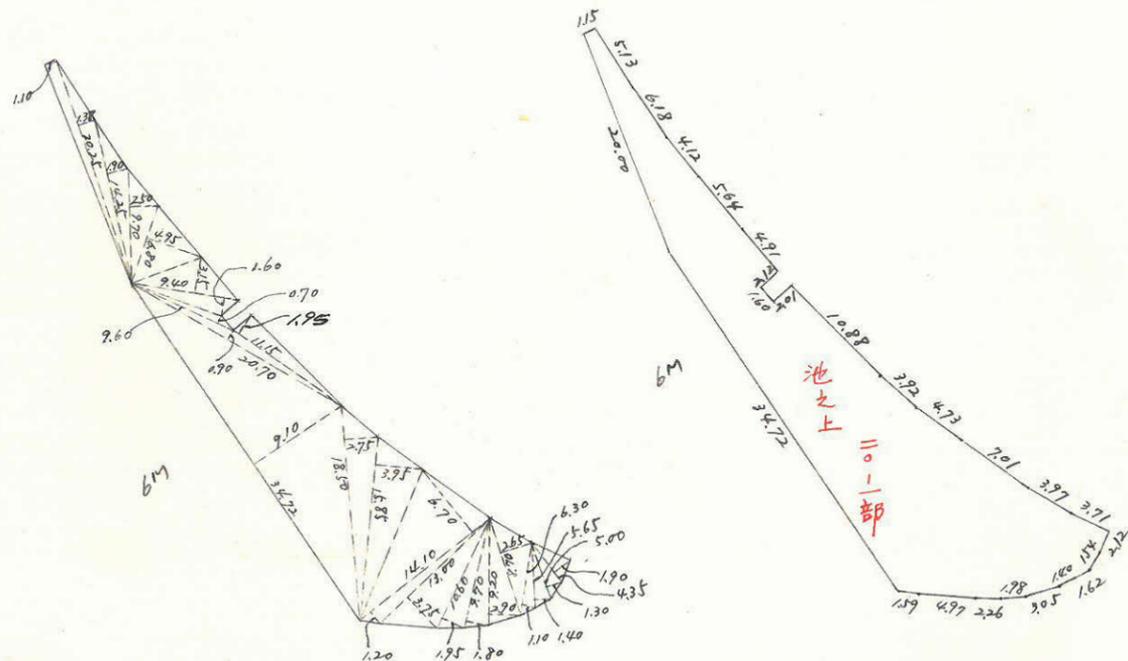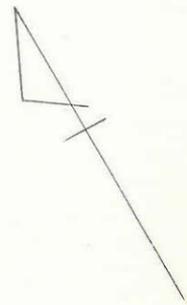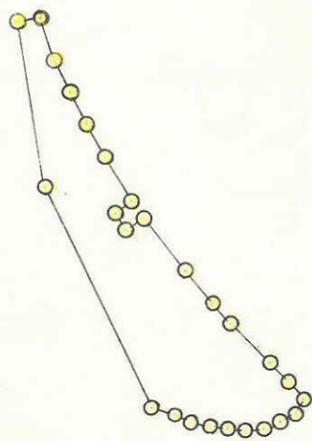

この図面等は、土地区画整理事業に関する参考資料として提供しています。
 ○図面等は換地処分時のものであり、現在の状況とは異なる場合があります。
 ○図面等によって、境界等が確定されるものではありません。

~~x=600~~

上田 106-1 フロツフ 縮尺 1/600

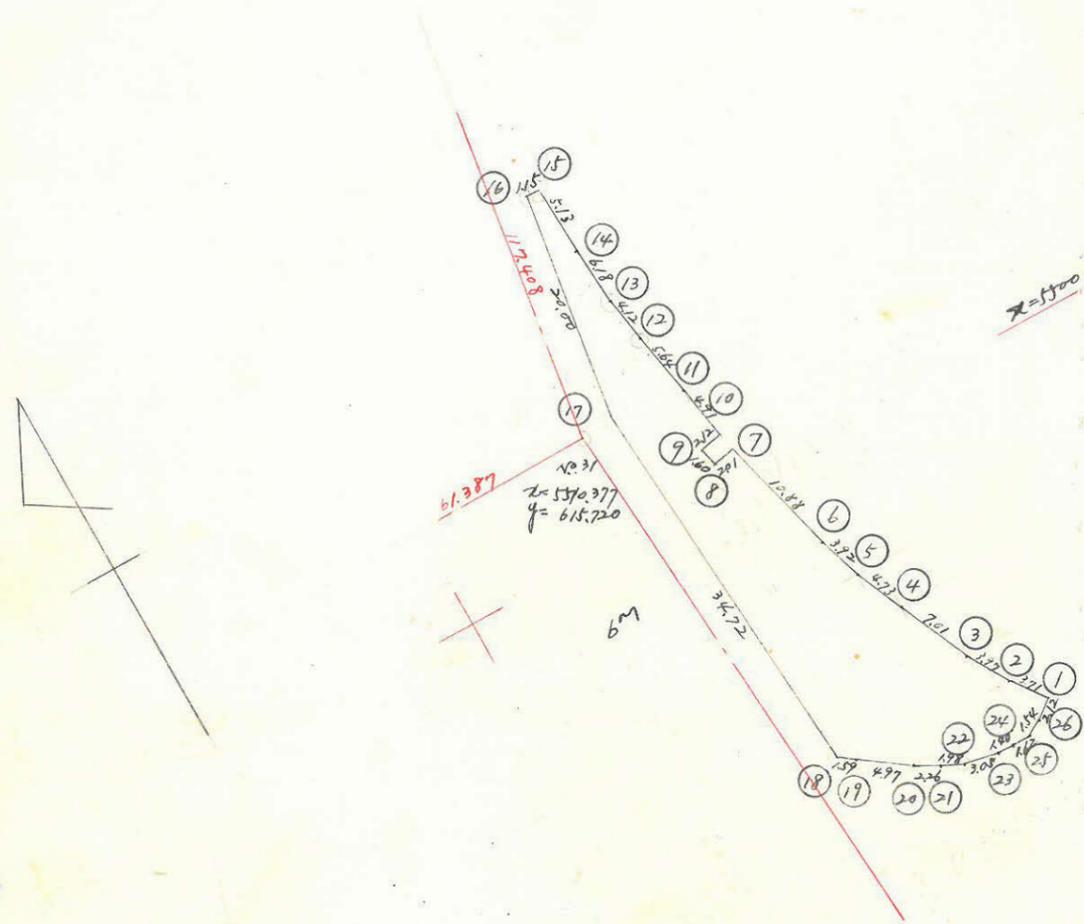

$x=5500$

測点	x		y		倍面積	倍面積
1	5471.094	-2.920	639.253	+2.296		
2	5474.014	-3.438	636.957	+1.991	+4.287	-4049.7726
3	5477.452	-6.353	634.766	+2.966	+4.957	-6216.9521
4	5483.805	-4.397	632.000	+1.738	+4.704	-6794.0000
5	5488.202	-3.738	630.262	+1.174	+2.912	-5127.1814
6	5491.940	-10.499	629.088	+2.855	+4.029	-8956.3259
7	5502.439	+0.354	626.233	+1.974	+4.829	-6353.1338
8	5502.085	-1.573	624.259	+0.279	+2.253	-760.9717
9	5503.658	-0.374	623.780	-2.071	-1.812	-1214.8891
10	5504.032	-4.800	626.071	+1.022	-1.069	-3239.2914
11	5508.832	-5.576	625.049	+1.196	+2.218	-6448.0055
12	5514.348	-4.069	623.853	+0.632	+1.828	-5979.6310
13	5518.417	-5.105	623.221	+0.472	+1.104	-5717.4295
14	5523.522	-6.179	622.749	+0.215	+0.687	-7027.0997
15	5529.701	+0.014	622.534	+1.147	+1.362	-3837.9221
16	5529.687	+19.810	621.387	+2.716	+3.863	+12318.3759
17	5509.877	+34.634	618.671	-2.497	+0.219	+3382.9239
18	5475.243	+1.005	621.168	-1.231	-3.728	+22137.8064
19	5474.238	+2.941	622.379	-4.007	-5.238	+2455.9865
20	5471.297	+0.989	626.406	-2.028	-6.035	+2461.7756
21	5470.308	+0.721	628.434	-1.845	-3.873	+1074.6221
22	5469.587	+0.684	630.279	-2.967	-4.812	+885.5420
23	5468.903	+0.101	633.246	-1.395	-4.362	+497.0881
24	5468.802	-0.291	634.641	-1.592	-2.987	-120.5818
25	5469.093	-0.622	636.233	-1.404	-2.996	-580.8807
26	5469.715	-1.379	637.637	-1.616	-3.020	-1275.9116
1	5471.094	-2.920	639.253	+2.296	+0.680	-2748.1486
Σ						-933.9980
						+933.9981

$\frac{1}{2} = 467.00 \text{ m}^2$

合計面積 $467.00 \text{ m}^2 \times (0.3025) = 141.26 \text{ 坪}$
 割込 141.26 坪

この図面等は、土地区画整理事業に関する参考資料として提供しています。
 ○図面等は換地処分時のものであり、現在の状況とは異なる場合があります。
 ○図面等によって、境界等が確定されるものではありません。

~~x=600~~