





課長	係長	測量士	係

(分筆前)
確定面積平面圖 $S = \frac{1}{600}$

ブロック番号 中 106~2号

新地名 町 丁目



昭和27年 6月 11日

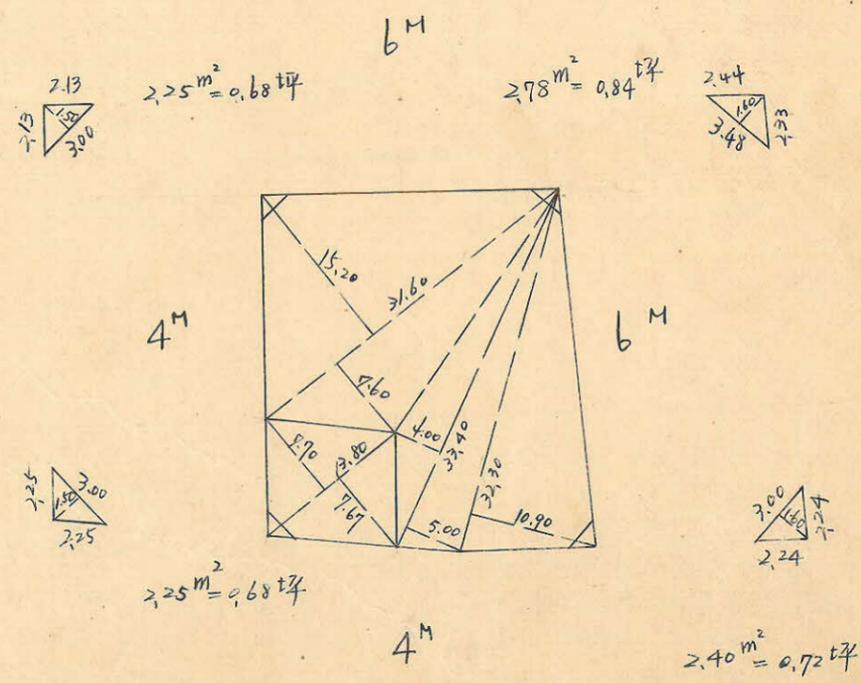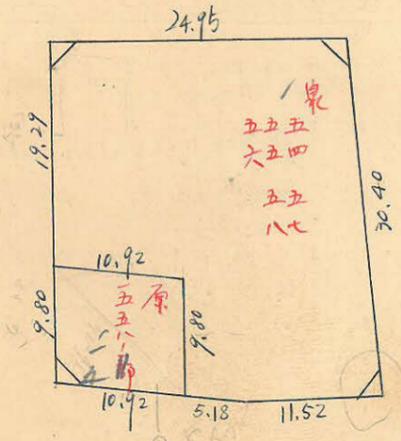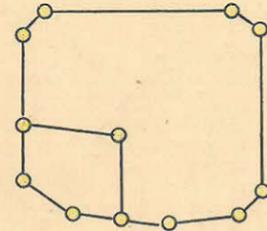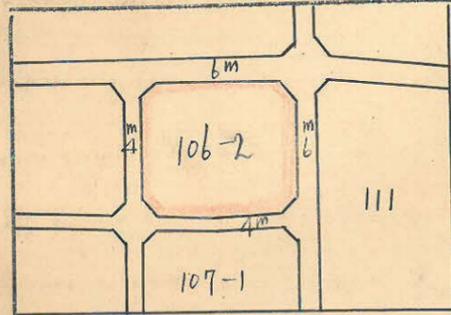


この図面等は、土地区画整理事業に関する参考資料として提供しています。
 ○図面等は換地処分時のものであり、現在の状況とは異なる場合があります。
 ○図面等によって、境界等が確定されるものではありません。

y=0

トラバ-精度 1/7000

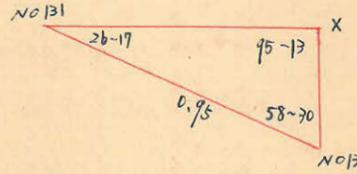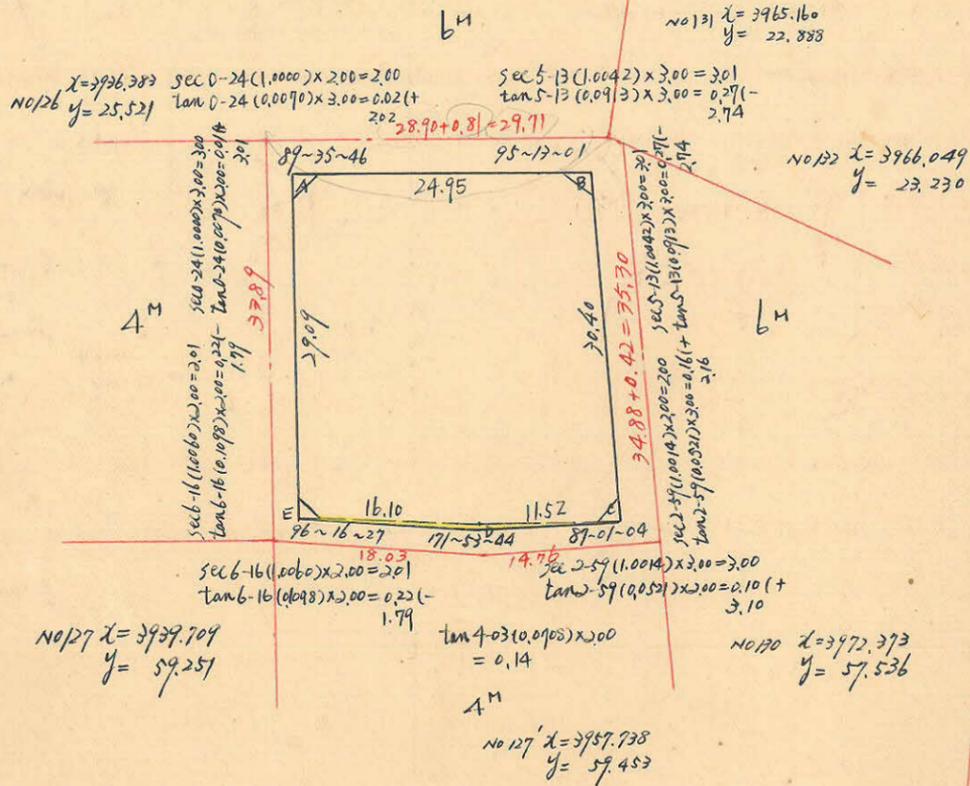

$$\begin{aligned} \text{No 131 } X &= \frac{4.95 \times \sin 58-70}{\sin 95-13} = 0.81 \text{ m} \\ \text{No 132 } X &= \frac{0.95 \times \sin 26-17}{\sin 95-13} = 0.42 \text{ m} \end{aligned}$$

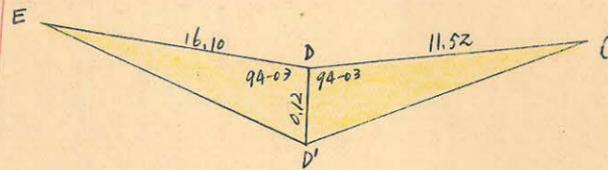

$$ED' = \sqrt{16.10^2 + 0.12^2 - 2 \times 16.10 \times 0.12 \times \cos 94-03} = 16.10 \text{ m}$$

$$\Delta EDD' \text{ 面積} = \frac{1}{2} \times 16.10 \times 0.12 \times \sin 94-03 = 0.964 \text{ m}^2$$

$$D'C = \sqrt{11.52^2 + 0.12^2 - 2 \times 11.52 \times 0.12 \times \cos 94-03} = 11.52 \text{ m}$$

$$\Delta DD'C \text{ 面積} = \frac{1}{2} \times 11.52 \times 0.12 \times \sin 94-03 = 0.689 \text{ m}^2$$

y=100

測点	仮方位角	仮方位	距離	真数		更正緯距		更正経距		倍横距	倍面積
				cos	sin	N	S	E	W		
A	89~76	N 89~76 E	24.95	0.0070	1.0000	0.175		24.957		+ 24.957	+ 4.367
B	174~23	S 5~37 E	30.40	0.1752	0.9779		30.261	2.977		+ 52.891	- 1600.535
C	267~22	S 87~22 W	11.52	0.0459	0.9989		0.529		11.503	+ 44.365	- 23.469
D	275~28	N 84~32 W	16.10	0.0953	0.9955	1.594			16.024	+ 16.838	+ 25.829
E	359~12	N 0~48 W	2.09	0.9999	0.0140	2.9081			0.407	+ 0.407	+ 11.836
計						30.790	30.790	27.934	27.934		1581.772

合計面積 790.986 + 0.964 + 0.689 = 792.64 m² (x 0.7025 = 239.77 t²) = 239.77 t²
 削除 2.25 + 2.25 + 2.40 + 2.78 = 9.68 m² (x 0.7025 = 2.92 t²) = 2.92 t²
 割じ 782.96 m² (x 0.7025 = 236.84 t²) = 236.85 t²

1581.772 / 2 = 790.986 m²

この図面等は、土地区画整理事業に関する参考資料として提供しています。
 ○図面等は換地処分時のものであり、現在の状況とは異なる場合があります。
 ○図面等によって、境界等が確定されるものではありません。

x=3900

x=4000