
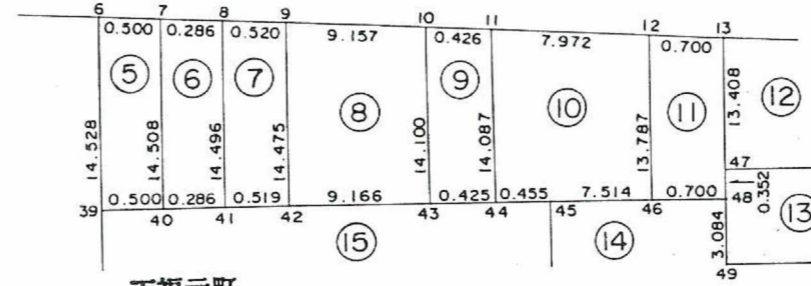



1 : 500

出来形確認原図

157BL 3,223.12 m²

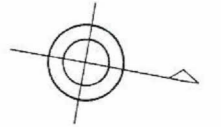

- ⑦ 下福元町 1010-3(一部) 7.52 m²
- ⑥ 下福元町 1010-1(一部) 4.14 m²
- ⑤ 下福元町 984-1(一部) 7.25 m²
- ⑨ 下福元町 984-1(一部) 5.99 m²
- ⑪ 下福元町 1010-3(一部) 9.64 m²

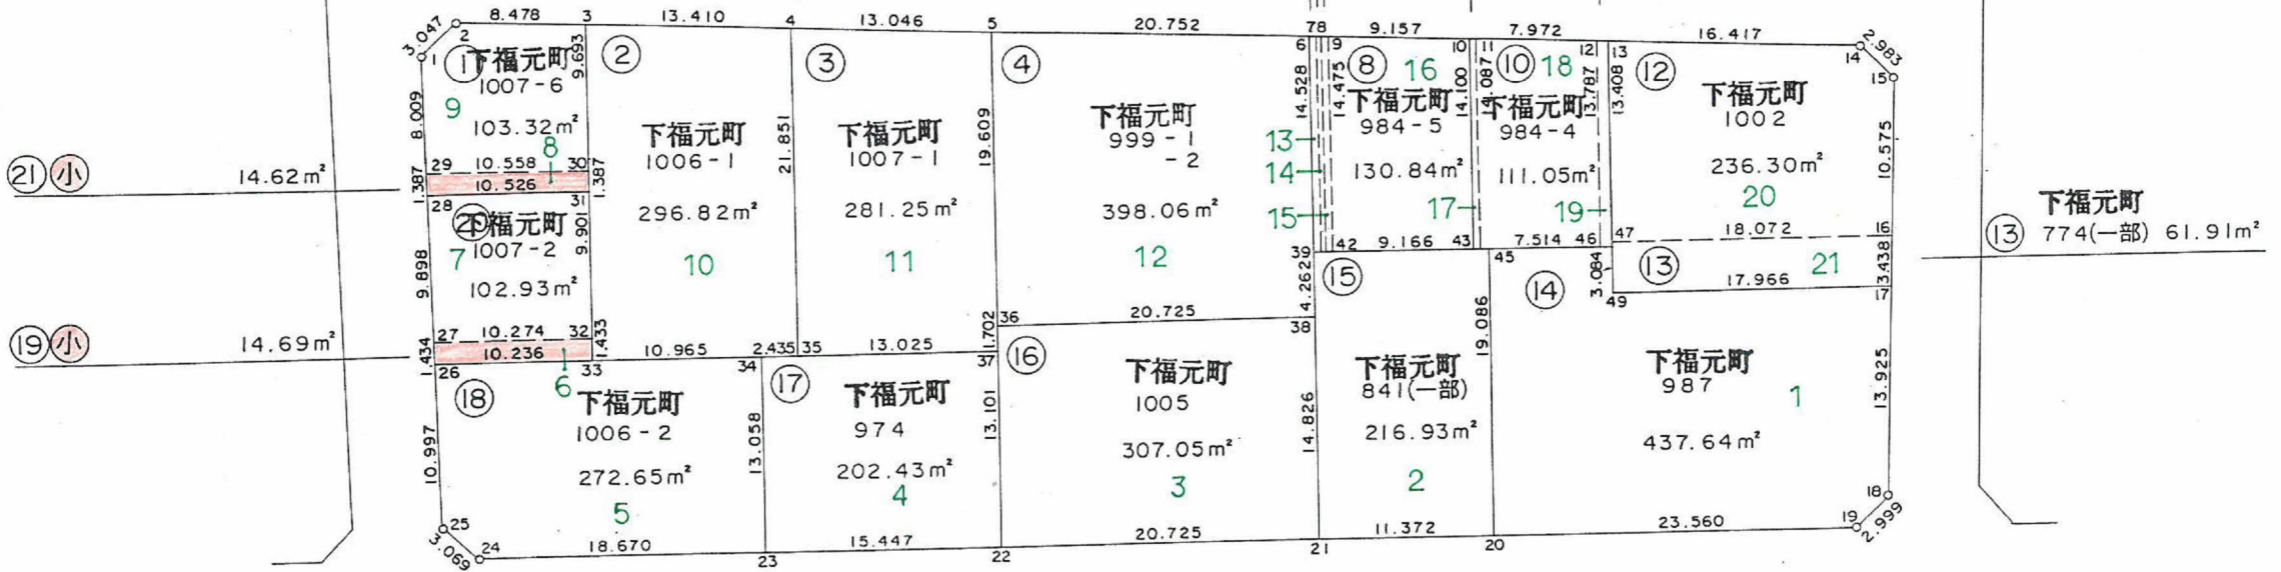

②①小 14.62 m²

①⑨小 14.69 m²

町名	慈眼寺町
地番	⑤

この図面等は、土地区画整理事業に関する参考資料として提供しています。
 ○図面等は換地処分時のものであり、現在の状況とは異なる場合があります。
 ○図面等によって、境界等が確定されるものではありません。