
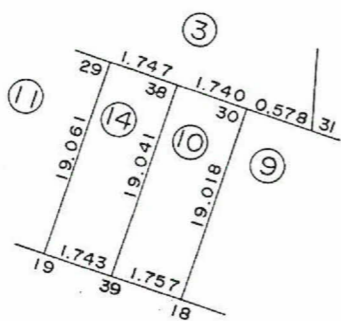
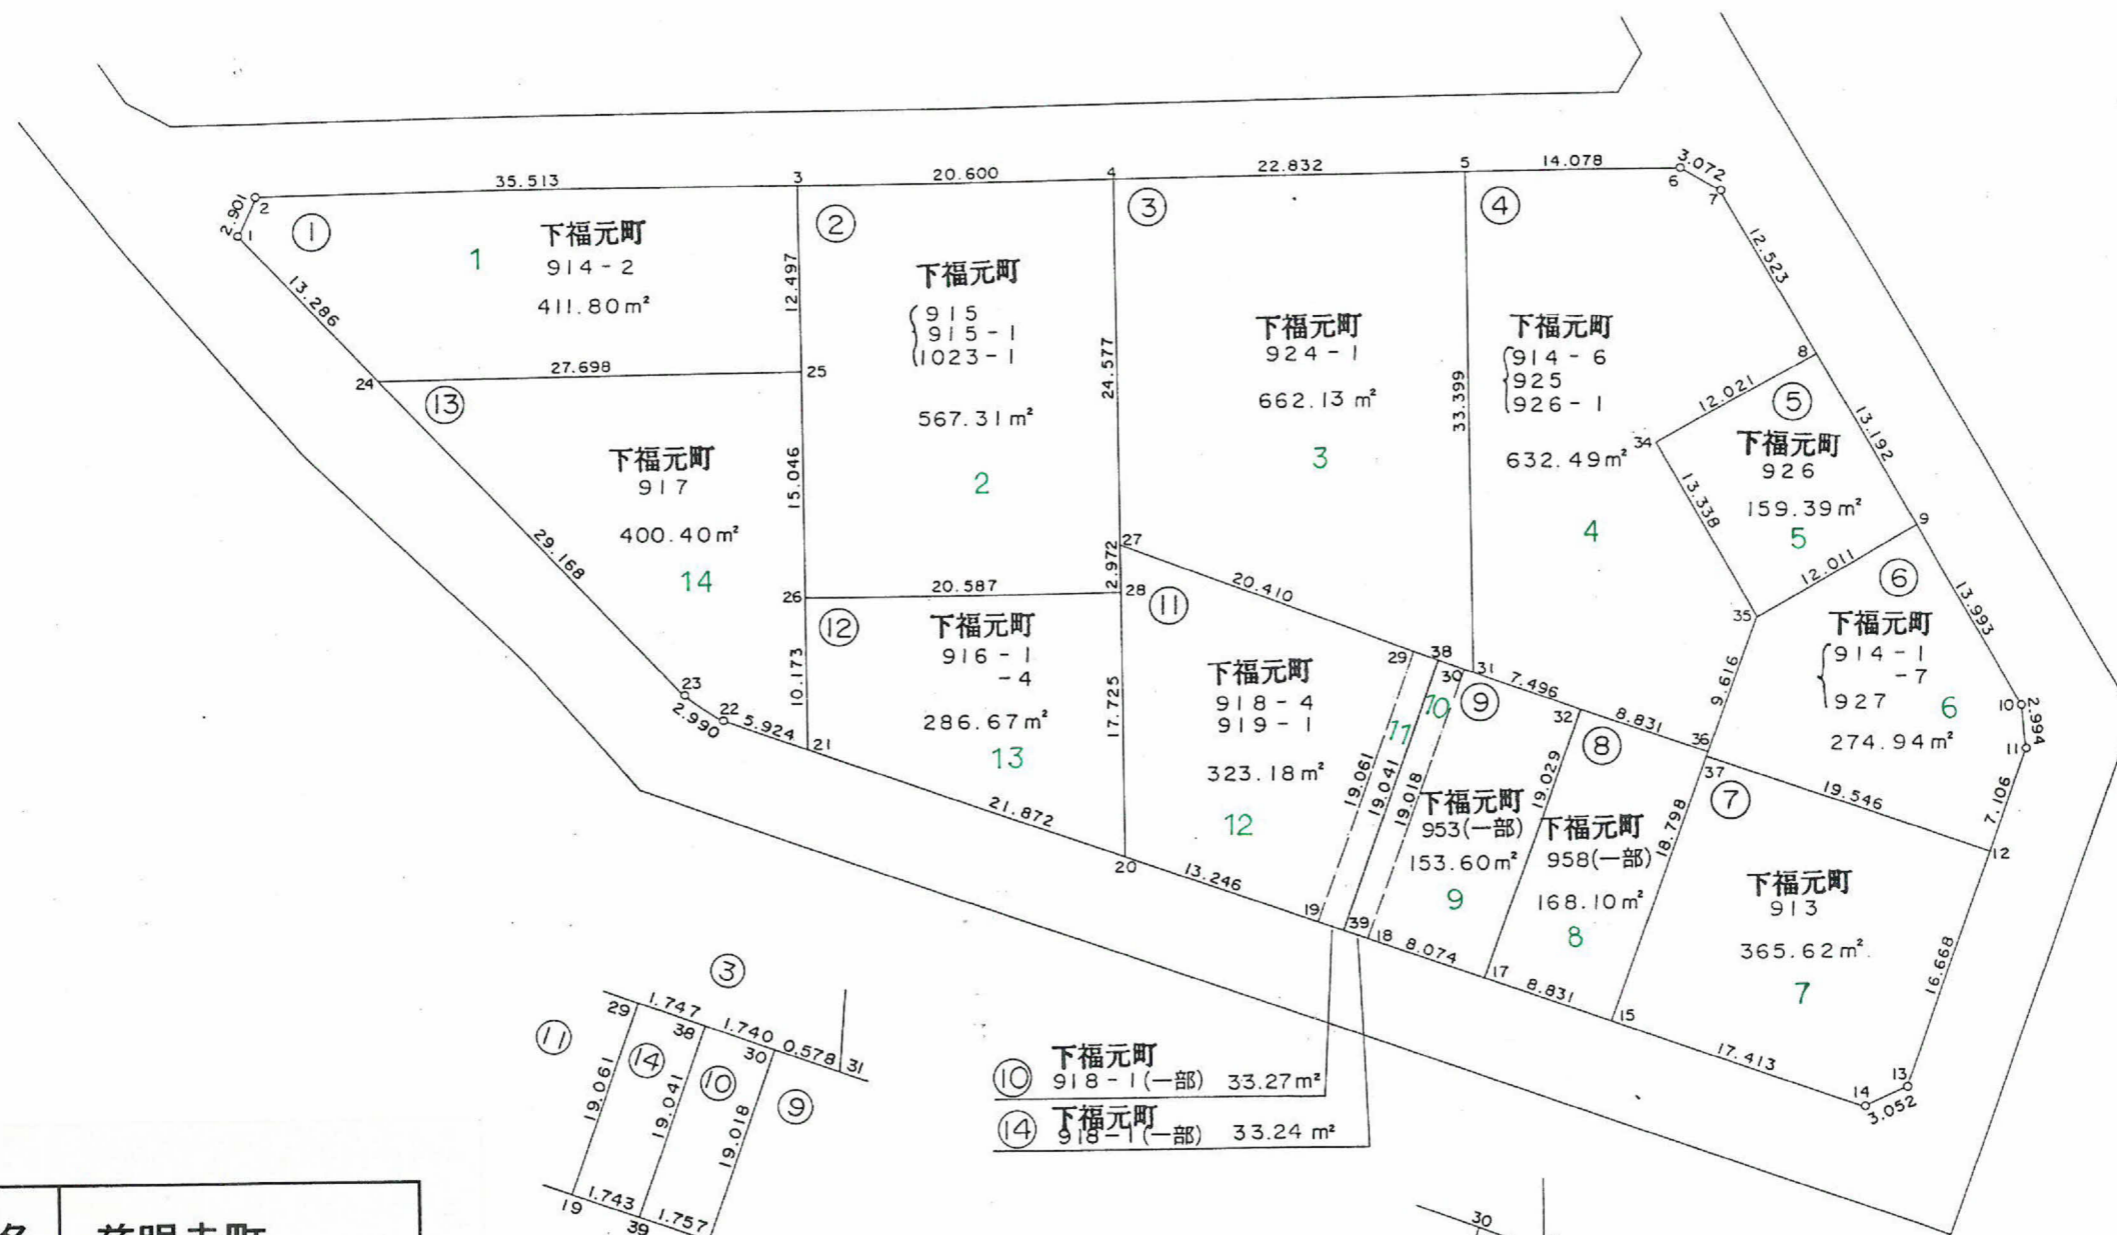


この図面等は、土地区画整理事業に関する参考資料として提供しています。
 ○図面等は換地処分時のものであり、現在の状況とは異なる場合があります。
 ○図面等によって、境界等が確定されるものではありません。

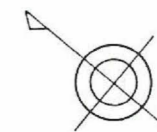

○10 下福元町 918-1(一部) 33.27㎡
 ○14 下福元町 918-1(一部) 33.24㎡

町名	慈眼寺町
地番	⑮