


1 : 500


出来形確認原図

176 BL 1,500.94 m²


町名	慈眼寺町
地番	⑱

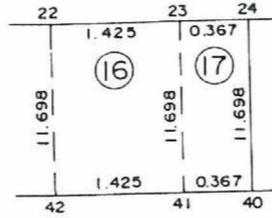

- ⑱ 和田町 18
404-3 (一部) 16.67m²
- ⑳ 和田町 19
404-11 (一部) 4.28m²
- ㉑ 小 20 1.25m²
- ㉒ 和田町 21
408-1 (一部) 4.80m²
- ㉓ 和田町 22
408-7 (一部) 5.33m²

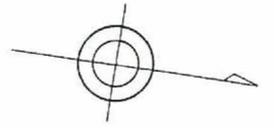


- ⑰ 和田町
404-11 (一部) 4.29m²
- ⑯ 和田町
404-3 (一部) 16.67m²
- ⑭ 和田町
404-3 (一部) 16.65m²
- ⑫ 和田町
404-3 (一部) 16.62m²

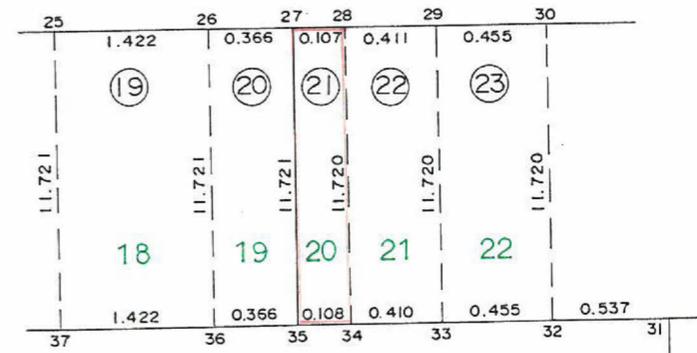

- ⑧ 和田町
404-3 (一部) 15.12m²
- ⑦ 小 0.10m²

- ⑤ 和田町
330-3 120.17m²
- ④ 小 3.49m²
- ③ 下福元町 (一部) 120.82m²
- ② 下福元町 129-3 114.99m²
- ① 120.82m²

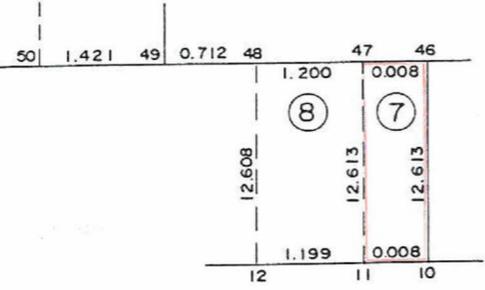

この図面等は、土地区画整理事業に関する参考資料として提供しています。
 ○図面等は換地処分時のものであり、現在の状況とは異なる場合があります。
 ○図面等によって、境界等が確定されるものではありません。