
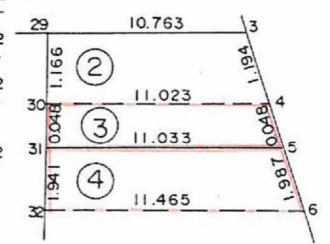
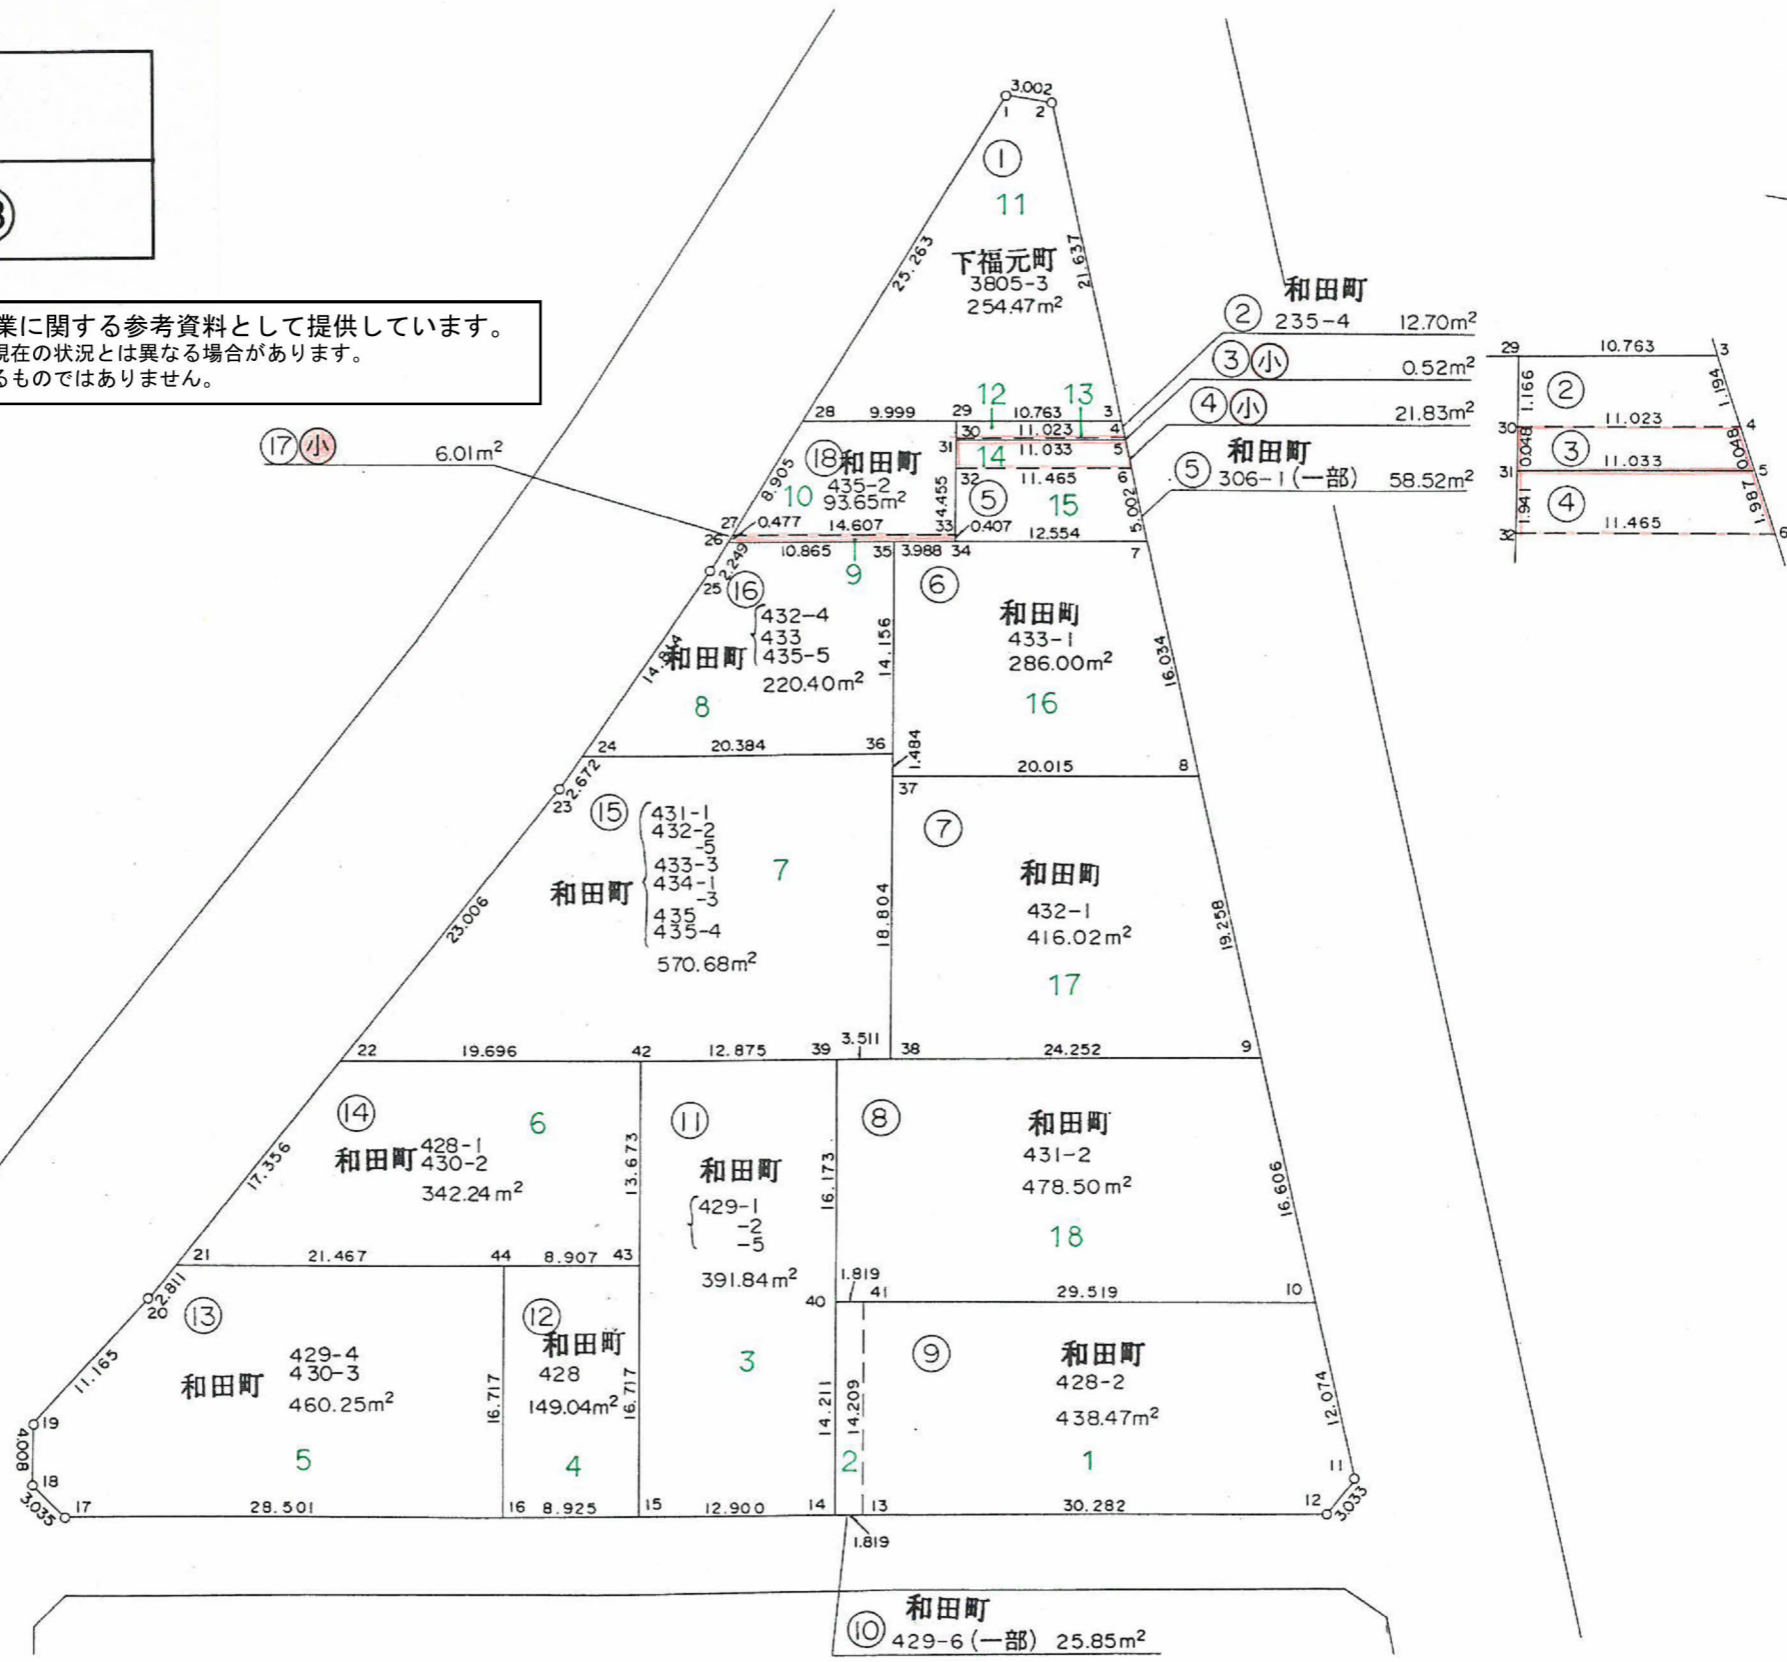


町名	慈眼寺町
地番	②③

この図面等は、土地区画整理事業に関する参考資料として提供しています。  
 ○図面等は換地処分時のものであり、現在の状況とは異なる場合があります。  
 ○図面等によって、境界等が確定されるものではありません。

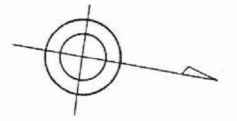

⑩ 和田町 429-6 (一部) 25.85㎡