

課長	係長	測量士	係
			柳

(分筆前)




確定面積平面圖  $S = \frac{1}{1,200}$

ブロック番号 城南

18号

新地名 町丁目

昭和27年7月18日

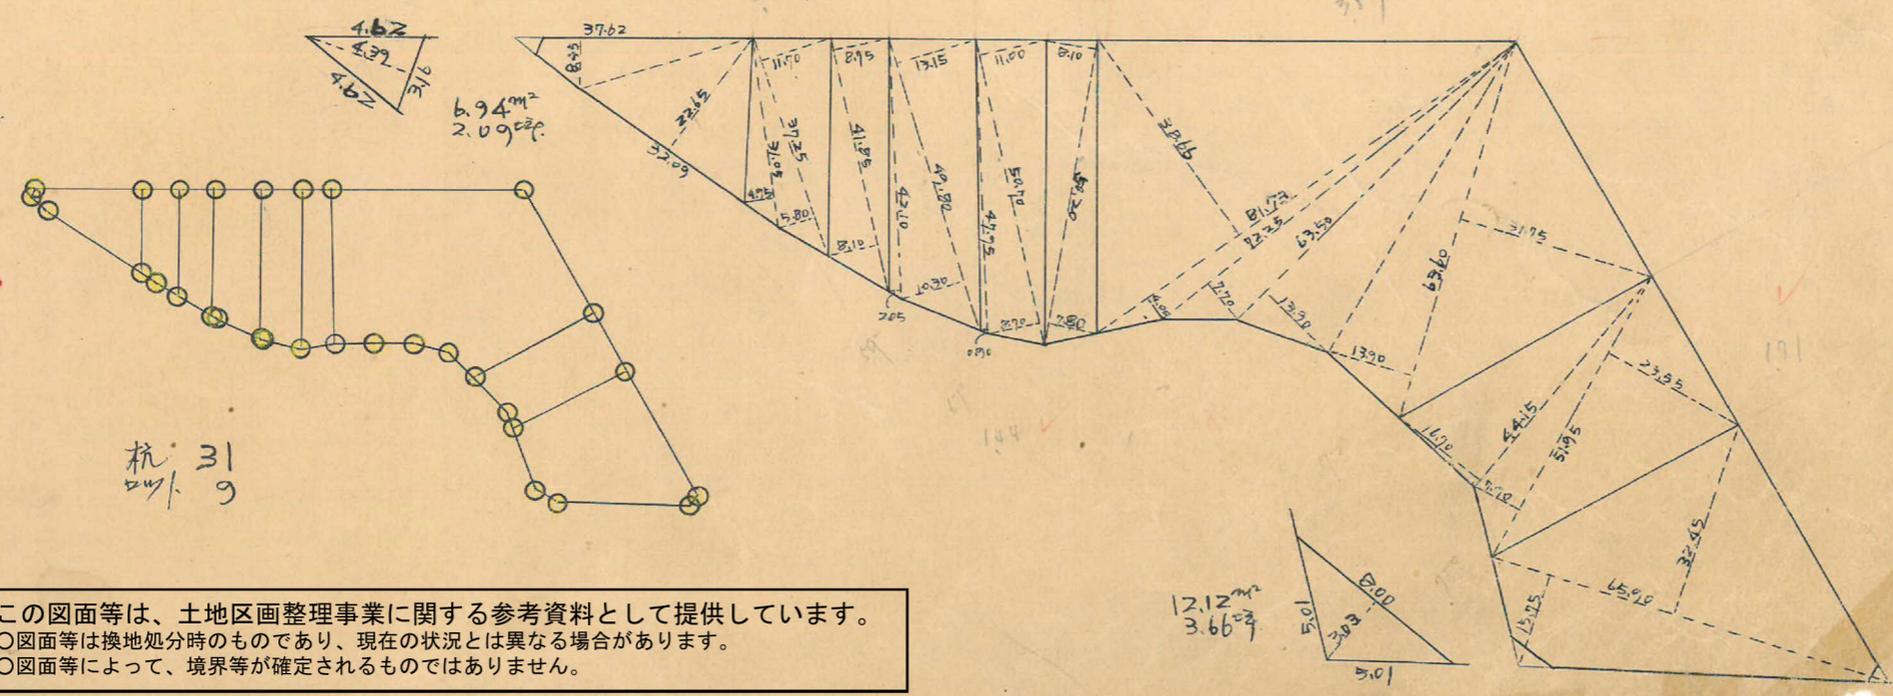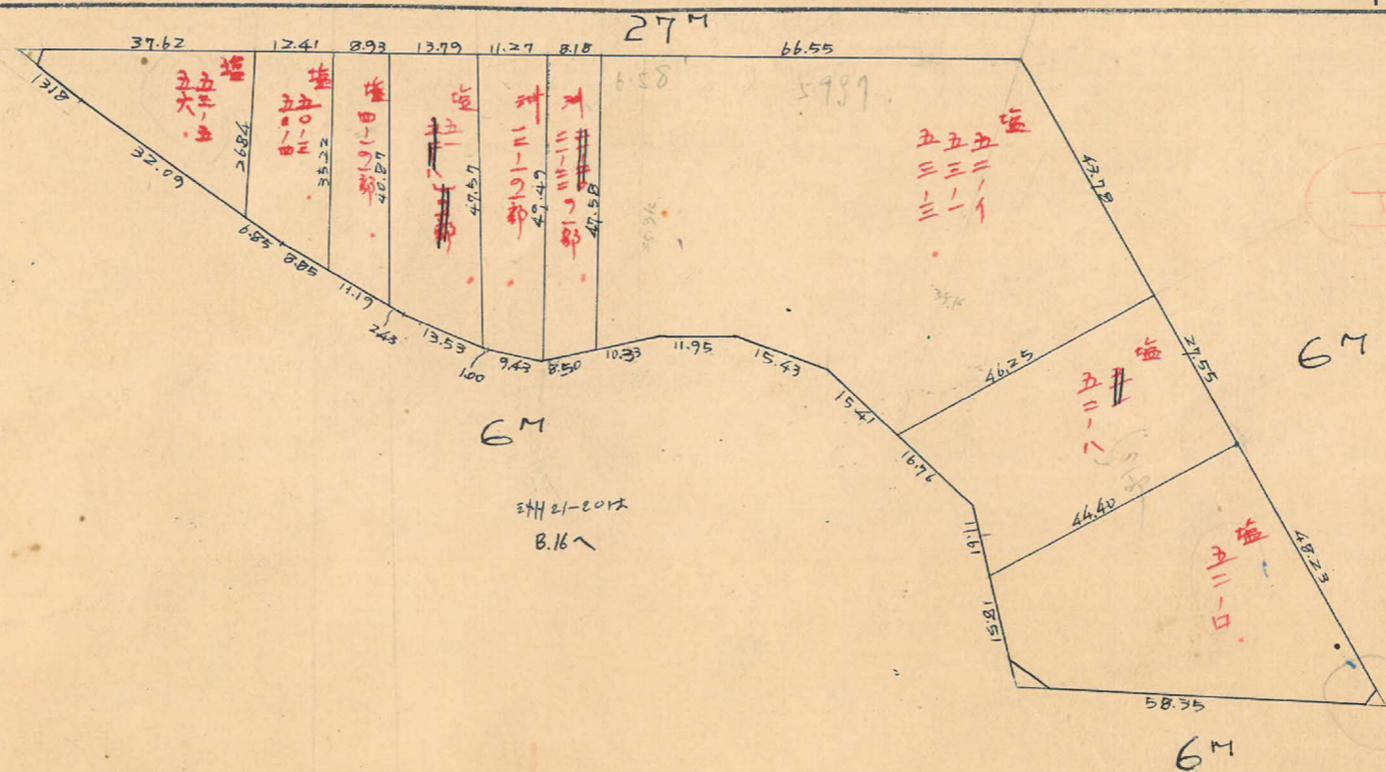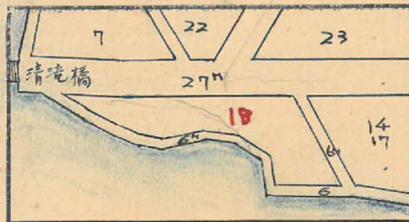

この図面等は、土地区画整理事業に関する参考資料として提供しています。  
 ○図面等は換地処分時のものであり、現在の状況とは異なる場合があります。  
 ○図面等によって、境界等が確定されるものではありません。

