

課長	係長	測量士	係




(分筆前)
 確定面積平面圖 $S = \frac{1}{600}$

ブロック番号 坂南


207号

新地名 町 丁目


昭和31年 5月 日

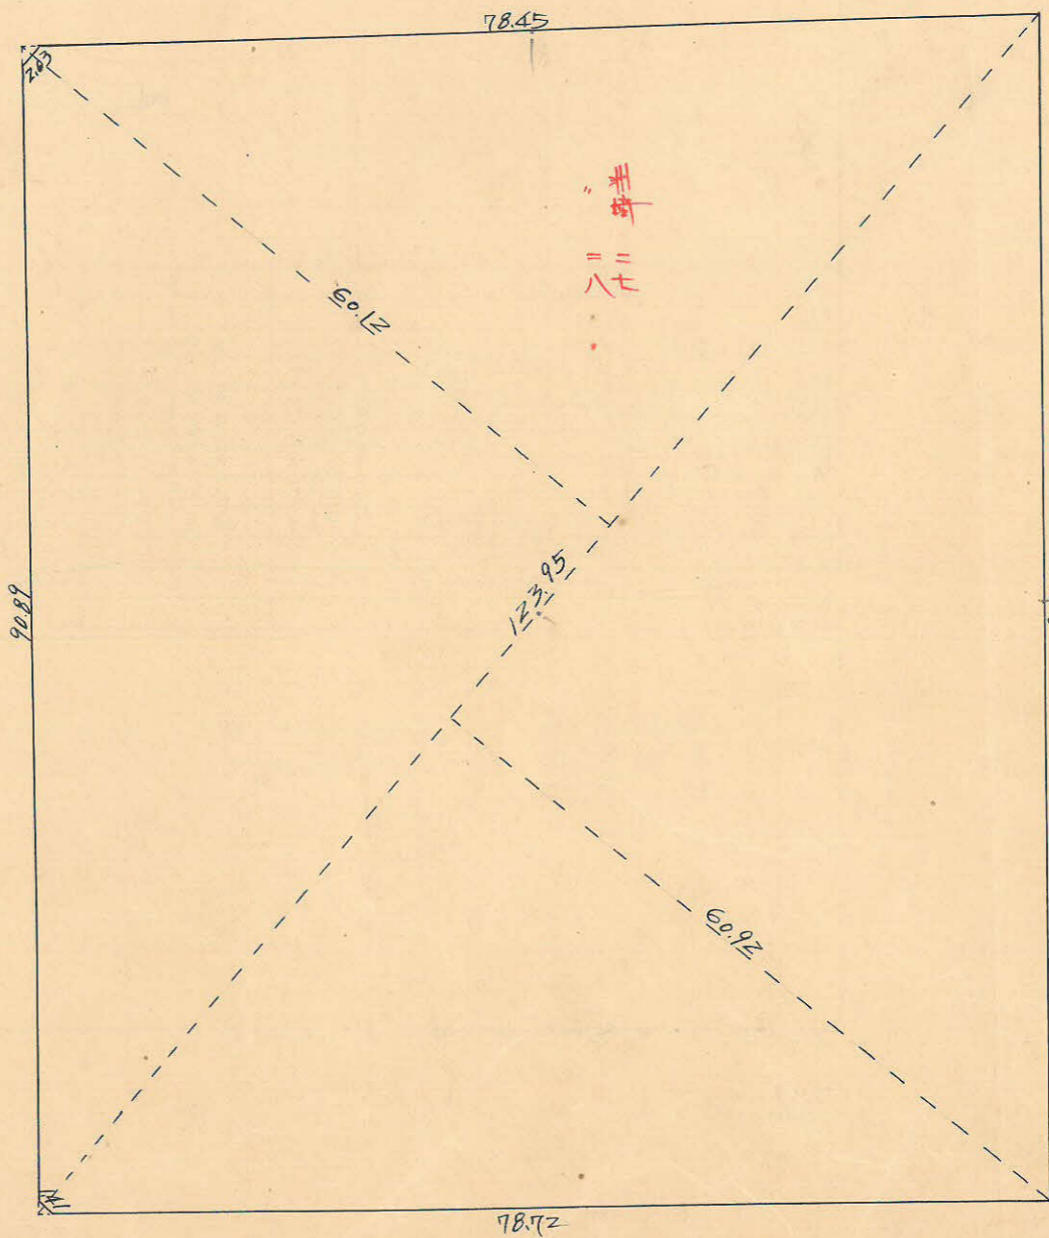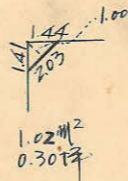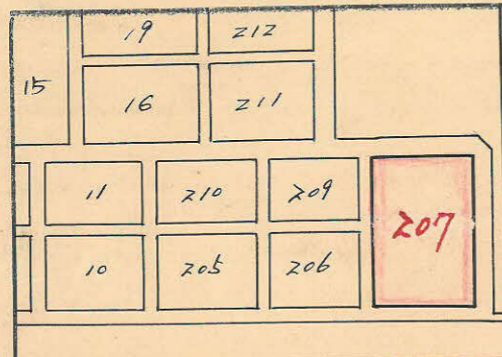

207号
 欠

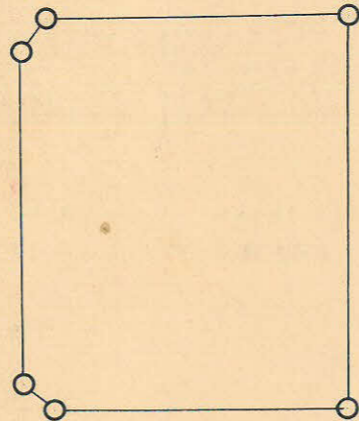

ロット 1 杭 6

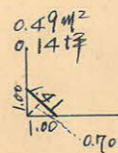

この図面等は、土地区画整理事業に関する参考資料として提供しています。
 ○図面等は換地処分時のものであり、現在の状況とは異なる場合があります。
 ○図面等によって、境界等が確定されるものではありません。

南207Block 縮尺 1/600



X=3100

X=3101.289
Y=484.659

Y=500

Y=500

測点	X	ΔX	Y	ΔY	Σ	3×4	1×6
	1	2	3	4	5	6	
1	3106.219	+ 78.435	493.700	- 1.506	+ 93.216	+ 38557.001	+ 296860.707
2	3184.654	- 0.098	+ 78.337	492.194	+ 94.722	+ 84.824	- 46261.893
3	3184.556	- 78.724	- 78.822	586.916	+ 0.102	- 0.897	- 46800.010
4	3105.832	- 1.001	- 79.725	587.018	- 0.999	- 91.885	- 613.562
5	3104.831	- 0.046	- 1.047	586.019	- 90.886	- 92319	+ 687.245
6	3104.785	+ 1.434	+ 1.388	495.133	- 1.433	- 2.939	+ 39431.325
1	3106.219	+ 78.435	+ 79.869	493.700	- 1.506		9129.178
						78675.571	598833.045
						-) 93675.465	-) 583833.151
						2) 14999.894	=) 7499.947

合計面積 $7499.95\text{m}^2 + 1.51\text{m}^2 = 7501.46\text{m}^2 \times (0.3025 = 2269.19\text{坪}) = 2269.19\text{坪}$
 削除面積 $1.02\text{m}^2 + 0.49\text{m}^2 = 1.51\text{m}^2 \times (0.3025 = 0.45\text{坪}) = 0.44\text{坪}$
 副込面積 $= 2268.75\text{坪}$

X=3101.400
Y=590.773

Y=600

この図面等は、土地区画整理事業に関する参考資料として提供しています。
 ○図面等は換地処分時のものであり、現在の状況とは異なる場合があります。
 ○図面等によって、境界等が確定されるものではありません。