

課長	係長	測量士	係

(分 筆 前)

確定面積平面圖  $S = \frac{1}{600}$

ブロック番号



城南

205 号


新地名 町 丁目  
年 月 日

15	19	212	
	16	211	
	11	210	209
	10	205	206


この図面等は、土地区画整理事業に関する参考資料として提供しています。  
○図面等は換地処分時のものであり、現在の状況とは異なる場合があります。  
○図面等によって、境界等が確定されるものではありません。

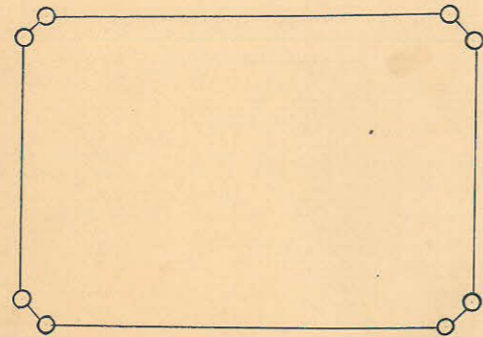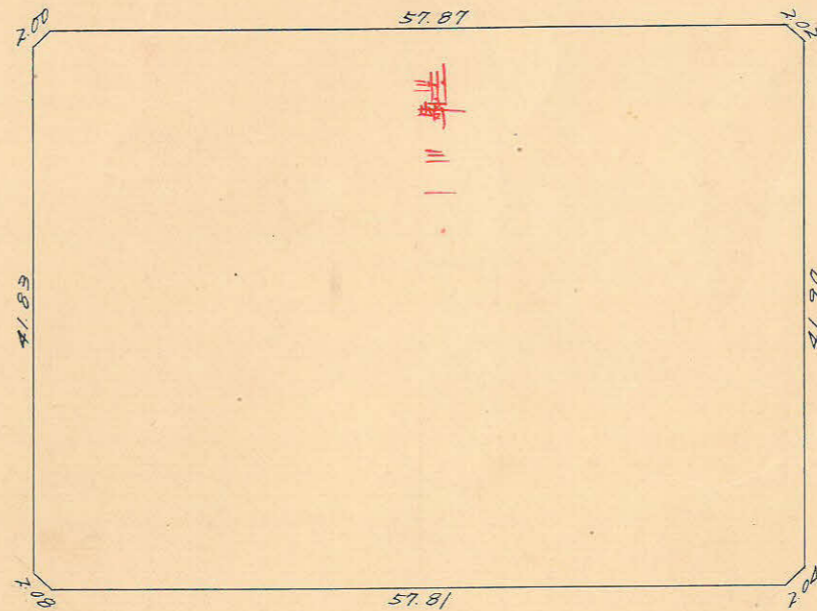

杭 8  
口外 1

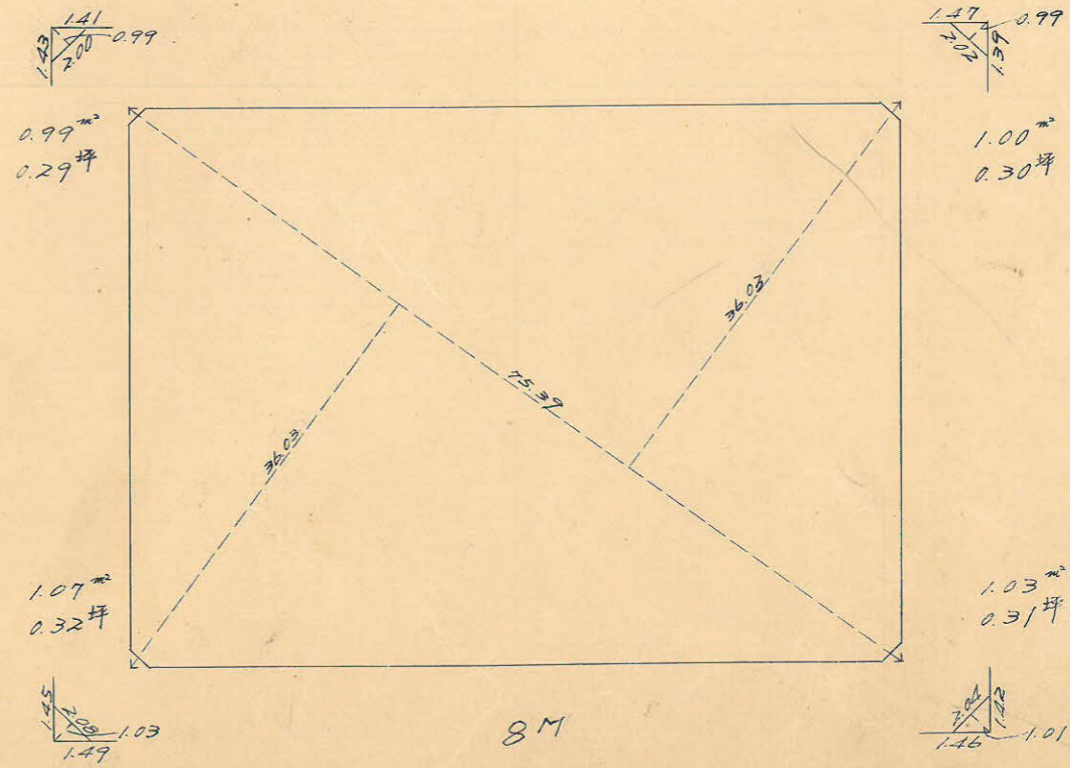

城南 205プロット縮尺 1/600

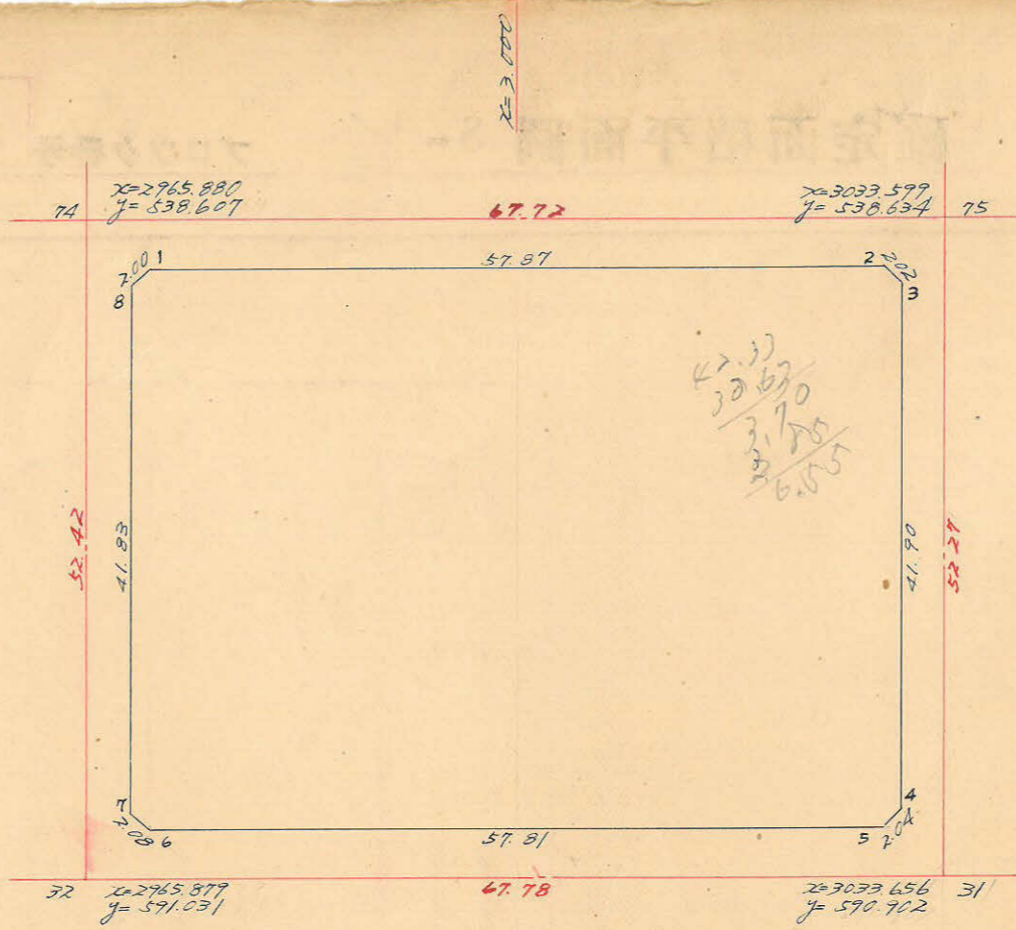

y=600

y=600

測点	x	Δx	3	y	Δy	6	3×4	1×6
1	2970.897			542.418				
2	3028.765	57.868		542.333	0.085	1.304	32,180.413	3,949.510
3	3030.234	1.469	59.337	543.722	1.389	43.285	811.777	131,163.679
4	3030.258	0.024	1.493	585.618	41.896	43.322	842.119	131,276.837
5	3028.796	1.462	1.438	587.044	1.426	1.506	34,795.859	4,561.367
6	2970.985	57.811	59.273	587.124	0.080	1.370	34,820.563	4,070.249
7	2969.489	1.496	1.476	585.674	1.450	43.280	876.168	128,519.484
8	2969.489	0	1.408	543.844	41.830	43.256	765.732	128,448.216
1	2970.897	1.408	59.276	542.418	1.426	1.511	32,152.369	4,489.025
		57.868			0.085		65,910.291	270,951.393
							71,334.709	265,526.974
							5,424.418	2,712.21

合計面積  
 前除面積  
 測定面積

$$2712.21 + 4.09 = 2716.30 \text{ (} \times 0.3025 = 821.68 \text{)} = 821.68 \text{ 坪}$$

$$0.99 + 0.99 + 1.03 + 1.07 = 4.09 \text{ (} \times 0.3025 = 1.23 \text{)} = 1.22 \text{ 坪}$$

$$820.46 \text{ 坪}$$

この図面等は、土地区画整理事業に関する参考資料として提供しています。  
 ○図面等は換地処分時のものであり、現在の状況とは異なる場合があります。  
 ○図面等によって、境界等が確定されるものではありません。