

課長	係長	測量士	係



(分 筆 前)
 確定面積平面圖 $S = \frac{1}{600}$

ブロック番号 城南 210 号


新地名 _____ 町 _____ 丁目 _____
 年 _____ 月 _____ 日

15	19	212	
	16	211	
12	11	210	209
9	10	205	206

この図面等は、土地区画整理事業に関する参考資料として提供しています。
 ○図面等は換地処分時のものであり、現在の状況とは異なる場合があります。
 ○図面等によって、境界等が確定されるものではありません。

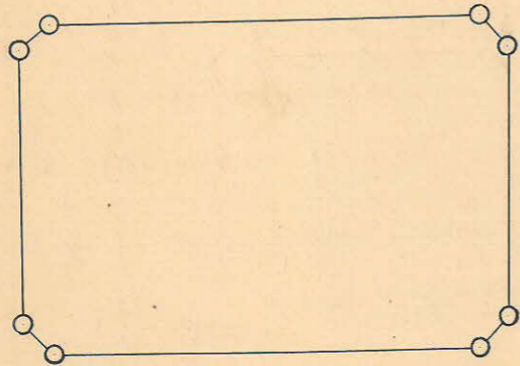
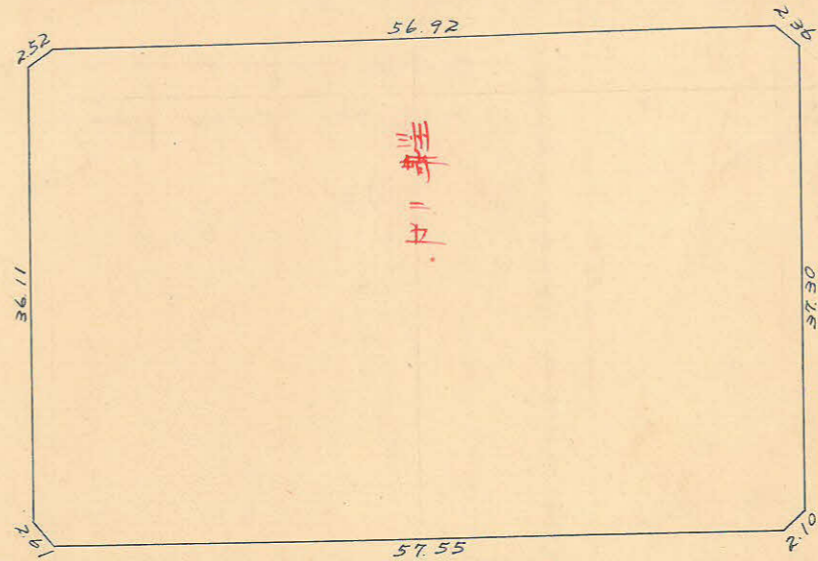


杭 8.
 ロット 1

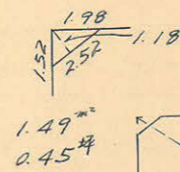


1.49^{m²}
 0.45 坪

1.68^{m²}
 0.50 坪

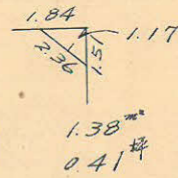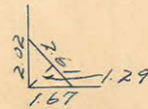

1.38^{m²}
 0.41 坪


1.08^{m²}
 0.32 坪

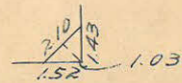

1.03

この図面等は、土地区画整理事業に関する参考資料として提供しています。
 ○図面等は換地処分時のものであり、現在の状況とは異なる場合があります。
 ○図面等によって、境界等が確定されるものではありません。

城南2/0ブロック 縮尺 1/600

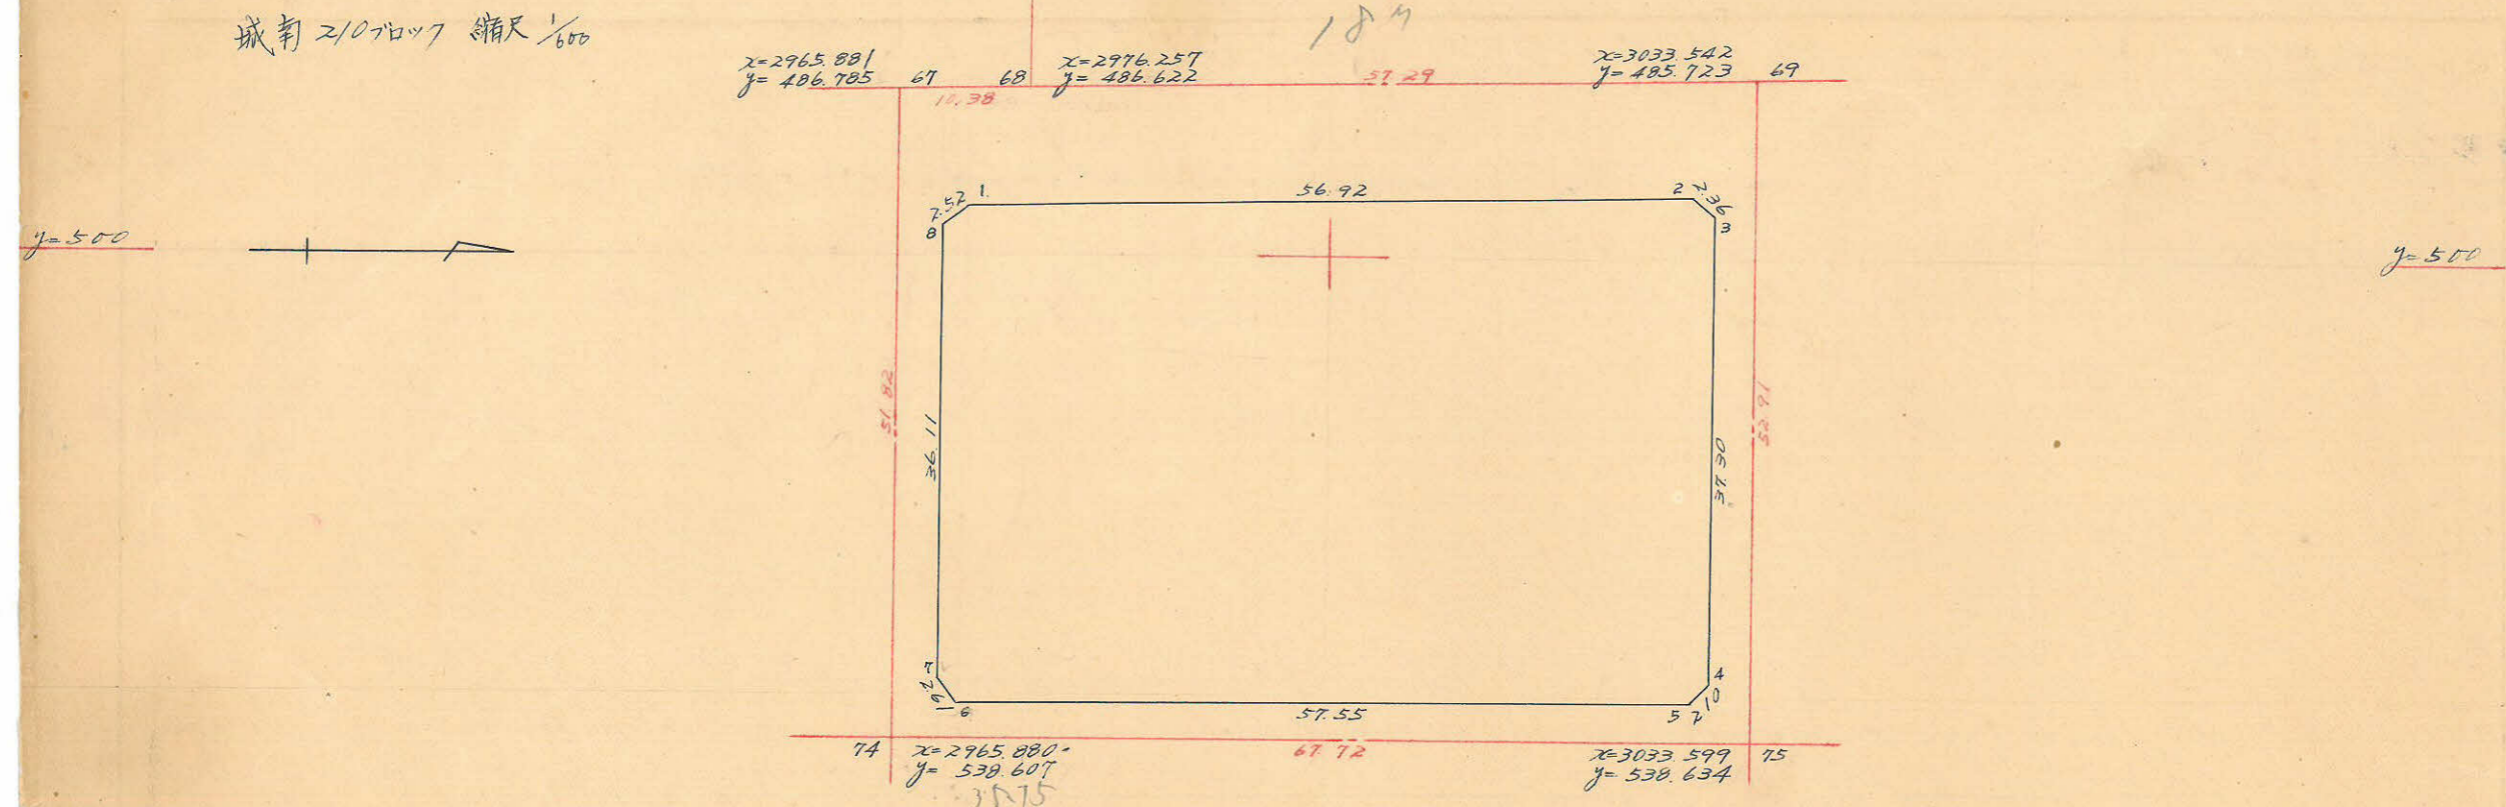

測点	X	ΔX	Y	ΔY	6	3×4	1×6
1	2971.534		496.089				
2	3028.448	56.914	495.050	1.039	0.440	29,083.692	1,332,517
3	3030.283	1.835	496.529	1.479	38.783	906,662	117,523,466
4	3030.274	0.009	533.833	37.304	38.746	816,231	117,410,996
5	3028.754	1.520	535.275	1.442	1.918	31,617,624	5,809,150
6	2971.206	57.548	535.751	0.476	1.528	31,726,638	4,540,003
7	2969.535	1.671	533.747	2.004	38.111	881,750	113,171,948
8	2969.554	0.019	497.640	36.107	37.658	994,782	111,827,465
1	2971.534	1.980	496.089	1.551	2.590	29,216,666	7,696,273
		56.914	58.894	1.039		60,201,802	242,076,129
						65,042,243	237,235,687
						4,840.441	$\frac{1}{2} = 2,420.22$

合計面積
 剪除面積
 測定面積

$$2,420.22 + 5.63 = 2,425.85 \text{ (} \times 0.3025 = 733.81 \text{)} = 733.81 \text{ 坪}$$

$$1.49 + 1.38 + 1.08 + 1.68 = 5.63 \text{ (} \times 0.3025 = 1.70 \text{)} = 1.68 \text{ 坪}$$

$$732.13 \text{ 坪}$$

