

課長	係長	測量士	係

(分筆前)



確定面積平面圖 $S = \frac{1}{600}$

ブロック番号


城郭

13号

新地名 町 丁目
年 月 日

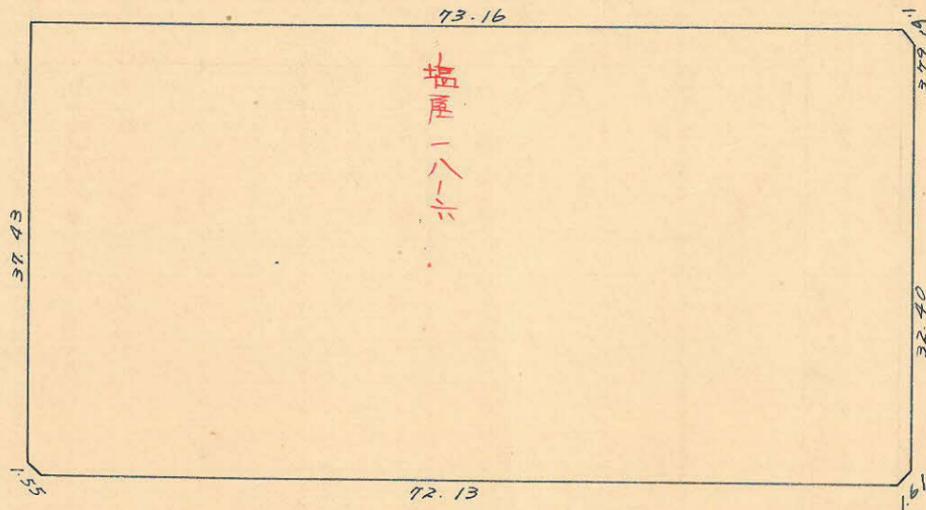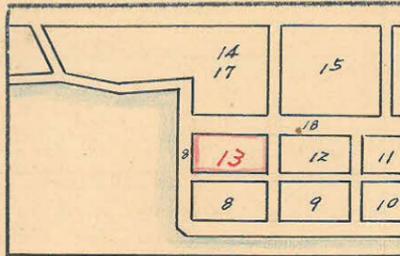


杭 8.
ボツ 1.

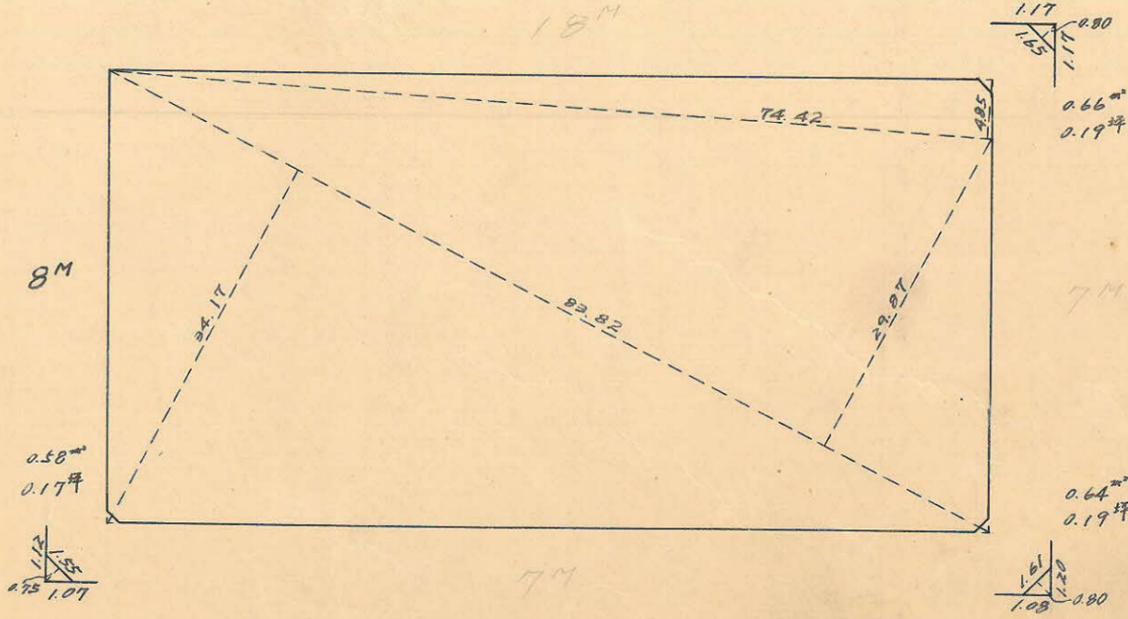

この図面等は、土地区画整理事業に関する参考資料として提供しています。
○図面等は換地処分時のものであり、現在の状況とは異なる場合があります。
○図面等によって、境界等が確定されるものではありません。

城南 13ノット 縮尺 1/600

Y=500

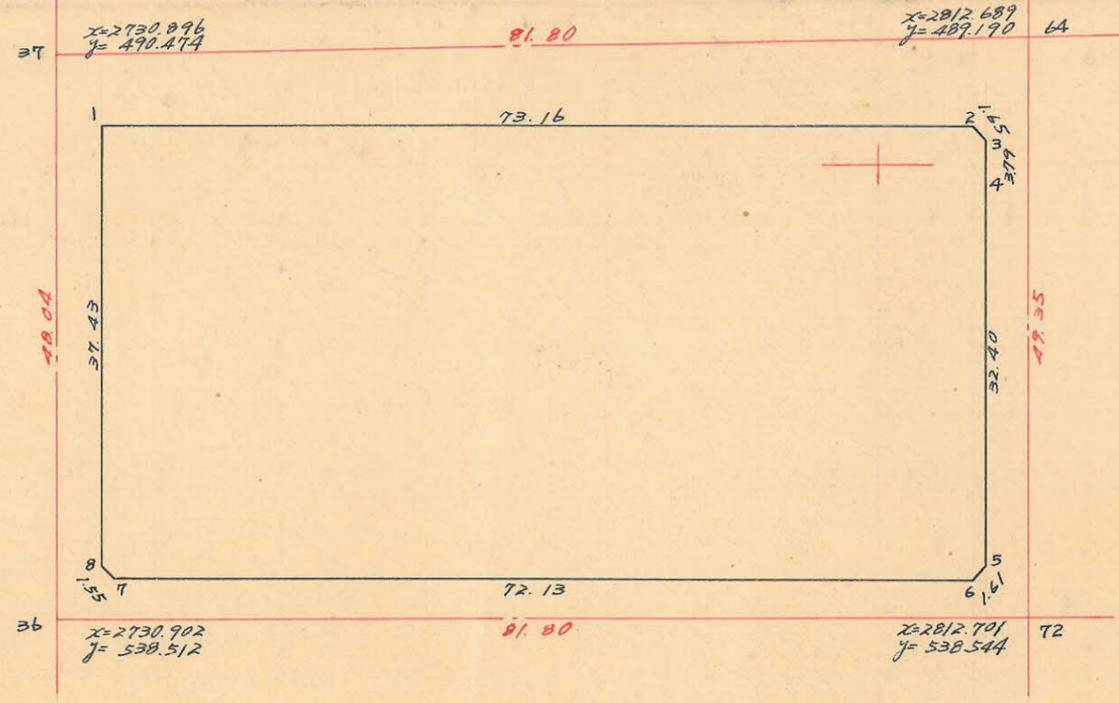

測点	X	ΔX	Y	ΔY				
	1	2	3	4	5	6	3×4	1×6
1	2734.873			496.544				
2	2807.978	73.155	74.320	496.753	0.209	1.377	36,918.683	3,866.586
3	2809.143	1.165	1.165	497.921	1.168	4.959	580.078	13,930.540
4	2809.143	0	0.001	501.712	3.791	36.193	0.502	101,671.313
5	2809.142	0.001	1.084	534.114	32.402	33.596	578.980	94,375.935
6	2808.059	1.083	73.212	535.308	1.194	0.982	39,190.969	2,757.514
7	2735.930	72.129	73.200	525.096	0.212	1.335	39,169.027	3,652.467
8	2734.859	1.071	1.107	533.973	1.123	38.552	591.108	105,434.284
1	2734.873	0.036	73.119	496.544	37.429	37.220	36,306.801	101,790.112
		73.155			0.209		73,805.562	216,601.888
							79,530.586	210,876.863
							5,725.024	2,862.51

合計面積 $2862.51 + 1.88 = 2864.39^m = (\times 0.3025 = 866.47)^坪 = 866.47^坪$
 前除面積 $0.66 + 0.64 + 0.58 = 1.88 = (\times 0.3025 = 0.56)^坪 = 0.55^坪$
 前込面積 $2862.51 - 1.88 = 2860.63^m = (\times 0.3025 = 865.92)^坪 = 865.92^坪$

H=600

この図面等は、土地区画整理事業に関する参考資料として提供しています。
 ○図面等は換地処分時のものであり、現在の状況とは異なる場合があります。
 ○図面等によって、境界等が確定されるものではありません。