

課長	係長	測量士	係

(分筆前)


確定面積平面圖 $S = \frac{1}{600}$

ブロック番号



城南

8号


新地名
町 丁目
年 月 日

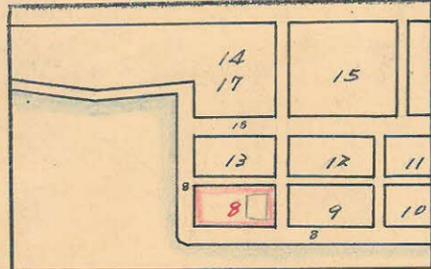


この図面等は、土地区画整理事業に関する参考資料として提供しています。
 ○図面等は換地処分時のものであり、現在の状況とは異なる場合があります。
 ○図面等によって、境界等が確定されるものではありません。

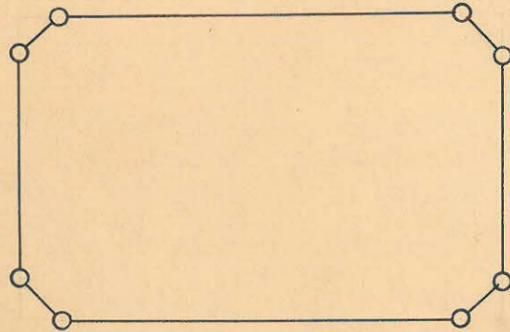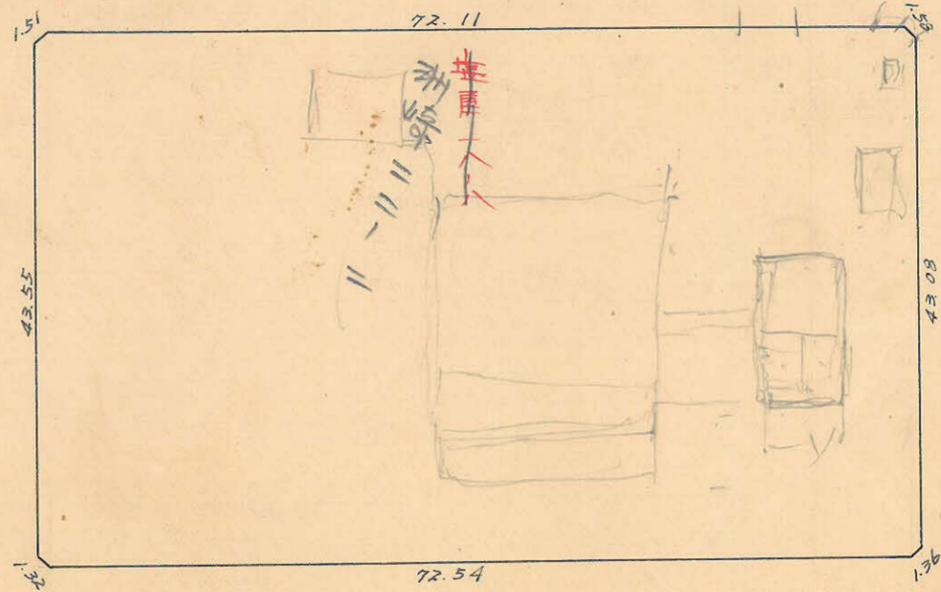

杭 8.
 口ツト 1.

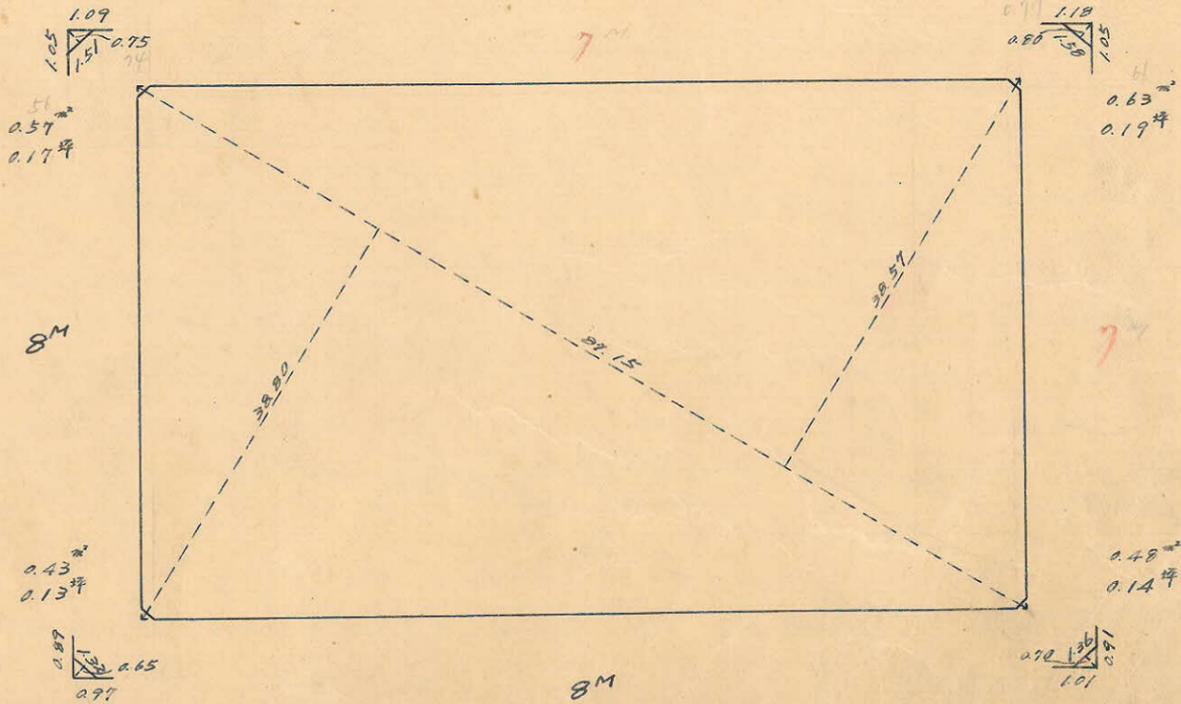

城南 田舎 縮尺 1/600

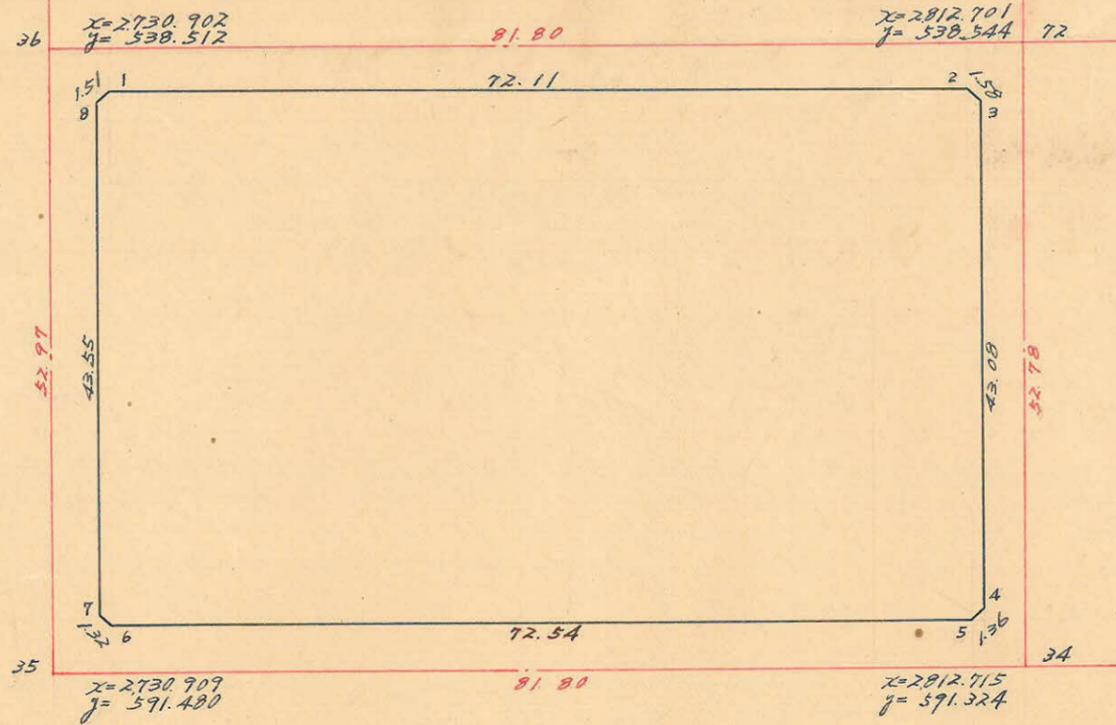

測量	X	ΔX	Y	ΔY	6	3x4	1x6
1	2735.912		542.068				
2	2808.024	72.112	542.262	0.194	1.249	39.742.382	3.507.222
3	2809.202	1.178	543.317	1.055	44.139	679.690	123.995.867
4	2809.275	0.073	586.401	43.084	44.090	494.336	123.860.935
5	2808.359	0.916	587.407	1.006	1.148	43.147.394	3.223.996
6	2735.821	72.538	587.549	0.142	0.946	43.190.139	2.040.922
7	2734.850	0.971	586.661	0.888	44.434	585.488	121.520.325
8	2734.823	0.027	543.115	43.546	44.593	576.788	121.953.962
1	2735.912	1.089	542.068	1.047	0.853	39.679.720	2.333.733
		72.112		0.194		80.678.780	254.587.520
						87.417.357	247.848.942
						6.738.577 ^{m²}	3.369.29 ^{m²}

合計面積 $3,369.29 + 2.11 = 3,371.40$ (× 0.3025 = 1,019.84) = 1,019.84 坪
 剪除面積 $0.57 + 0.63 + 0.48 + 0.43 = 2.11$ (× 0.3025 = 0.63) = 0.63 坪
 割込面積 $3,369.29$ 坪 $1,019.21$ 坪

この図面等は、土地区画整理事業に関する参考資料として提供しています。
 ○図面等は換地処分時のものであり、現在の状況とは異なる場合があります。
 ○図面等によって、境界等が確定されるものではありません。