







課長	係長	測量士	係

(分筆前)
 確定面積平面図 $S = \frac{1}{600}$


ブロック番号 城西 168 号

新地名 町 丁目

昭和40年 4月 12日

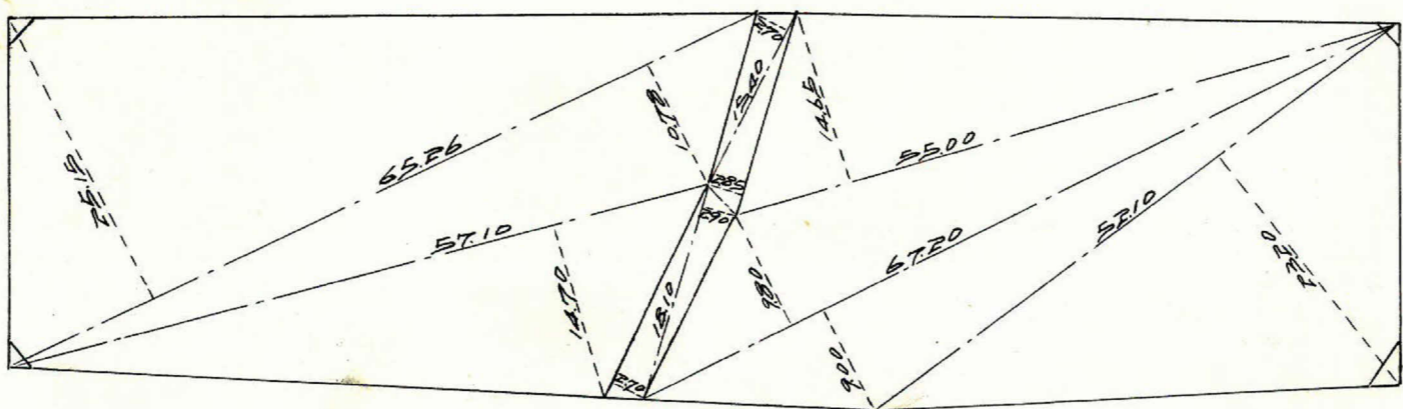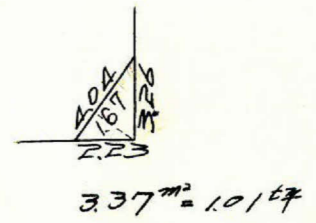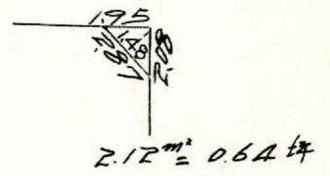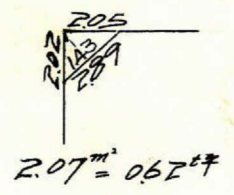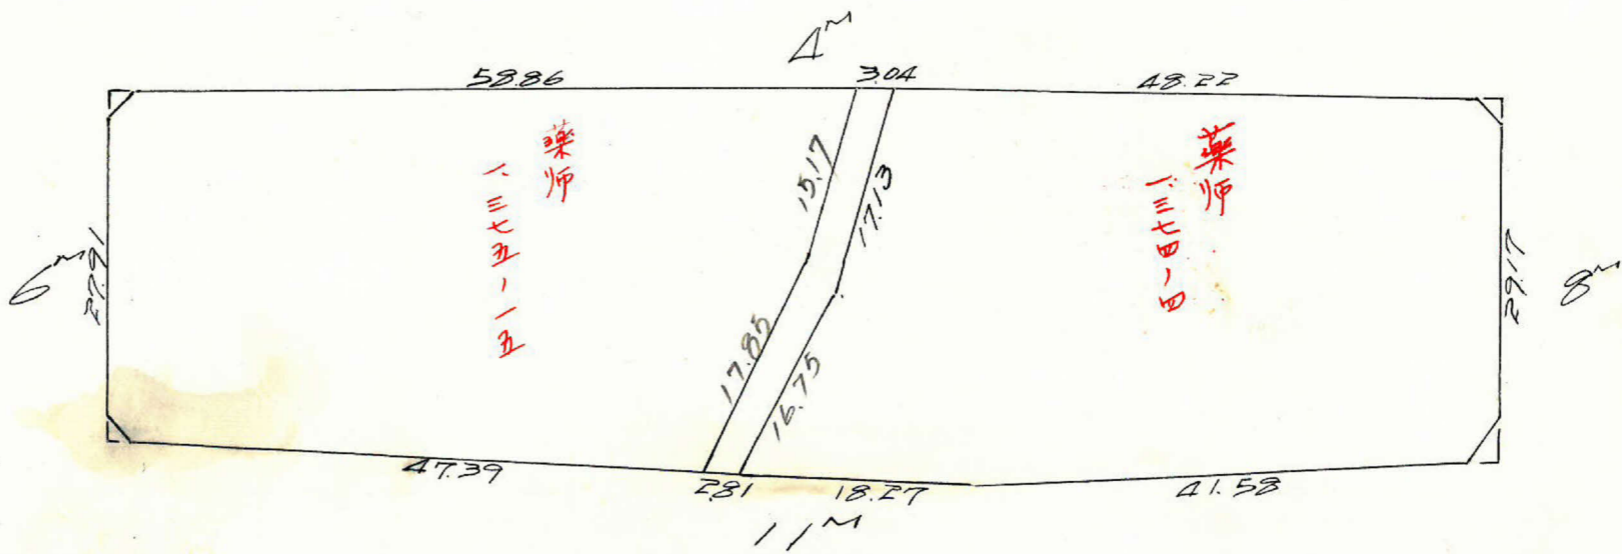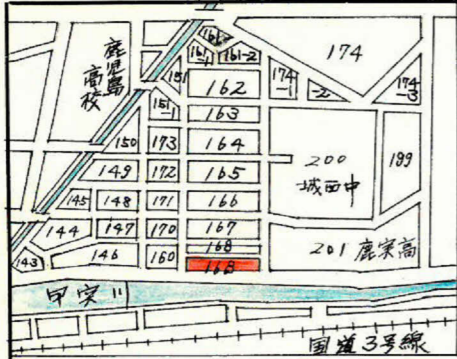

この図面等は、土地区画整理事業に関する参考資料として提供しています。
 ○図面等は換地処分時のものであり、現在の状況とは異なる場合があります。
 ○図面等によって、境界等が確定されるものではありません。

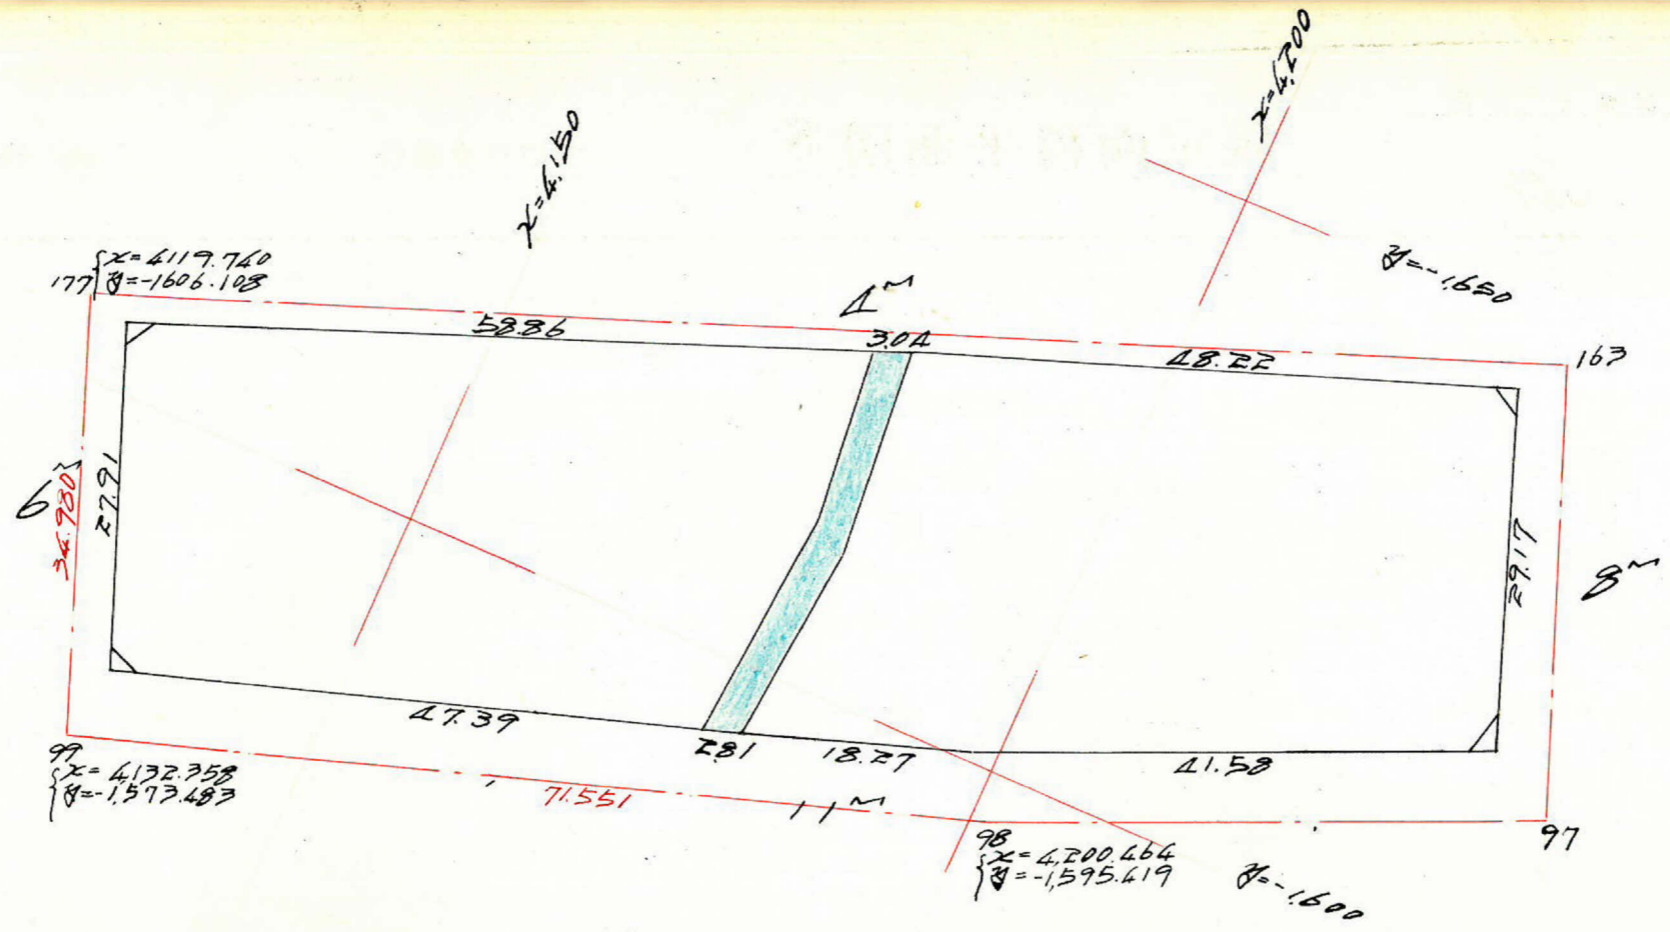

区画	1	2	3	4	5	6	1x6	2x4
A	4,125.856	10.335		1644.861	27.280			
B	4,236.191	38.009	27.674	1,617.581	16.868	44.148	187,019.360	44,764.937
C	4,198.182	17.352	55.361	1,600.713	5.714	22.582	94,803.346	88,617.072
D	4,180.830	2.654	20.006	1,594.999	0.910	6.624	27,693.818	31,909.550
E	4,178.176	45.095	47.749	1,594.089	14.559	15.469	64,632.205	76,116.155
F	4,133.081	10.084	55.179	1,579.530	26.024	11.465	47,325.774	87,156.886
G	4,122.977	54.784	44.700	1,605.554	21.527	47.551	196,052.630	71,768.264
H	4,177.781	2.788	57.572	1,627.081	1.216	22.743	95,015.273	93,674.307
I	4,180.569	45.287	48.075	1,628.297	16.564	17.780	74,330.517	78,220.378
J	4,125.856	10.335	55.622	1,644.861	27.280	10.716	45,284.273	91,490.459

合計面積 = 6,648.808 / 2 = 3,324.404 m² = 1,005.63坪
 剪除 = 9.48 = 2.85坪
 割込 = 1,002.78坪

6,648.808 6,648.808

この図面等は、土地区画整理事業に関する参考資料として提供しています。
 ○図面等は換地処分時のものであり、現在の状況とは異なる場合があります。
 ○図面等によって、境界等が確定されるものではありません。