

課長	係長	測量士	係







(分筆前)  
確定面積平面図  $S = \frac{1}{600}$

ブロック番号 167


167-1号

新地名 町 丁目

昭和 40 年 4 月 12 日

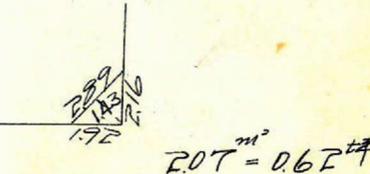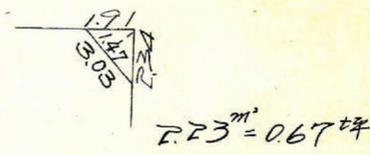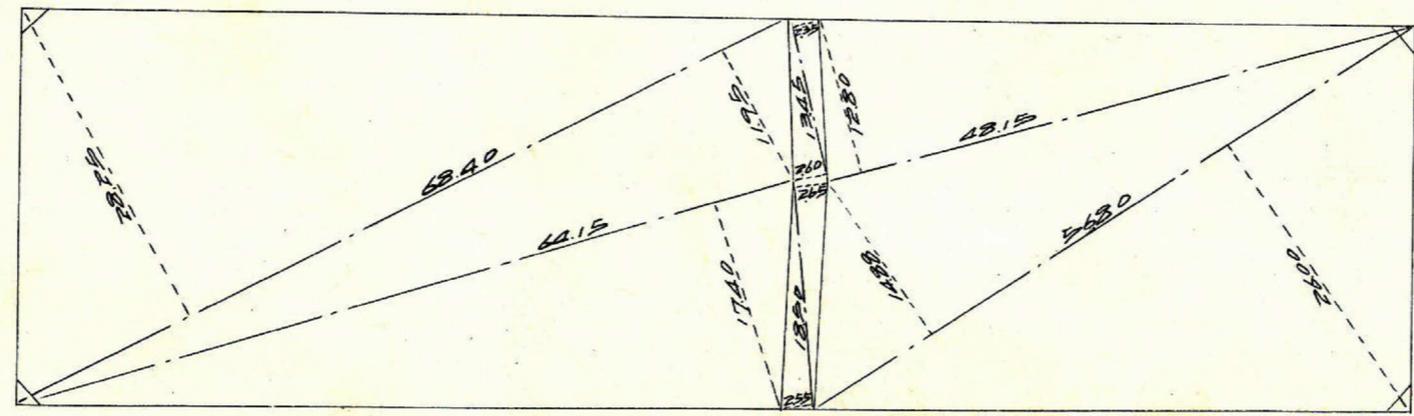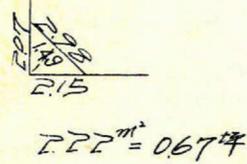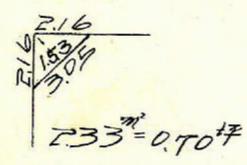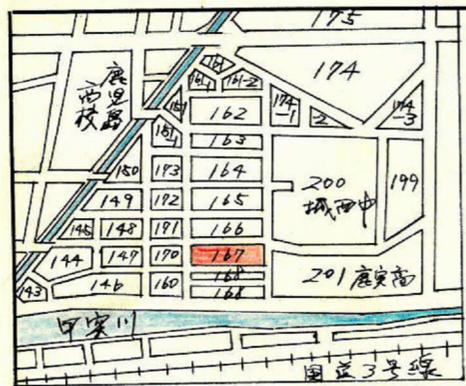

この図面等は、土地区画整理事業に関する参考資料として提供しています。  
 ○図面等は換地処分時のものであり、現在の状況とは異なる場合があります。  
 ○図面等によって、境界等が確定されるものではありません。

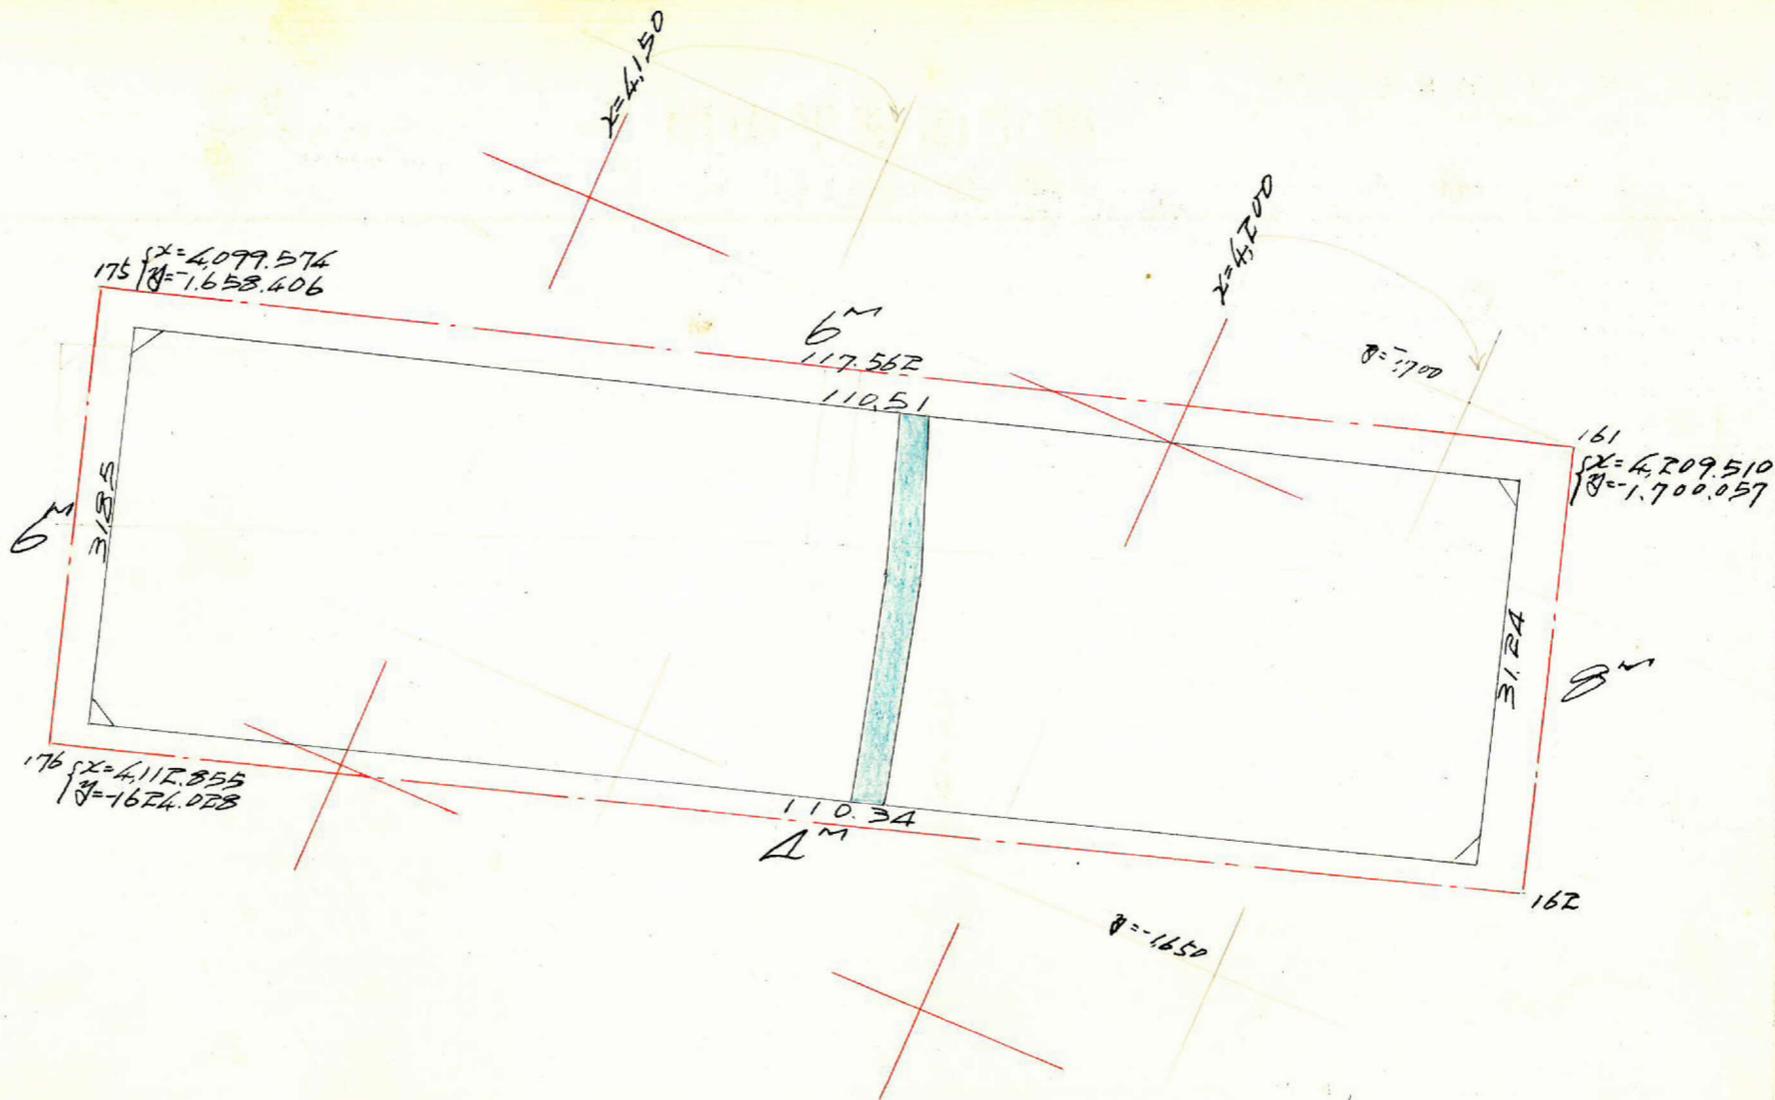

測点	1	2	3	4	5	6	1x6	3x4
A	4217.530	-11.04E		1666.7E7	+29.2E8			
B	4206.488	+03.314	+14.356	1695.955	-39.2E2	-10.004	-42,081.706	+193,94E630
C	4103.174	+11.4E1	-91.893	1656.7E3	+29.730	-68.96E	-28E,963.085	+15E,241.247
D	4114.595	+0E.935	+14.356	1626.993	+39.734	+10.004	+41,16E.408	-186,056.41E
E	4217.530	-11.04E	+91.893	1666.7E7	+29.2E8	+68.96E	+290,849.304	+53,160.544

合計面積 =  $6966.921 \frac{1}{2} = 3483.46 \text{ m}^2 = 1,053.74 \text{ 坪}$   
 削除 =  $885 = 2.66 \text{ 坪}$   
 計上 =  $1,051.08 \text{ 坪}$

この図面等は、土地区画整理事業に関する参考資料として提供しています。  
 ○図面等は換地処分時のものであり、現在の状況とは異なる場合があります。  
 ○図面等によって、境界等が確定されるものではありません。