



課長	係長	測量士	係

(分 筆 前)
 確定面積平面図 $S = \frac{1}{600}$


ブロック番号 城西 171 号

新地名 町 丁目

昭和 40 年 3 月 11 日

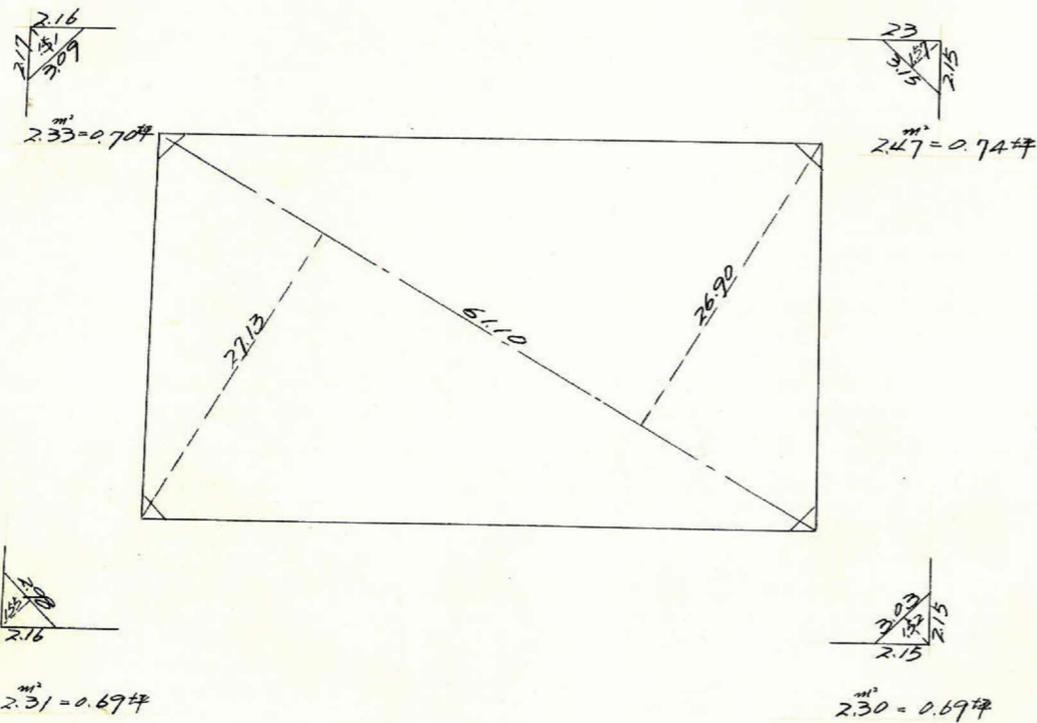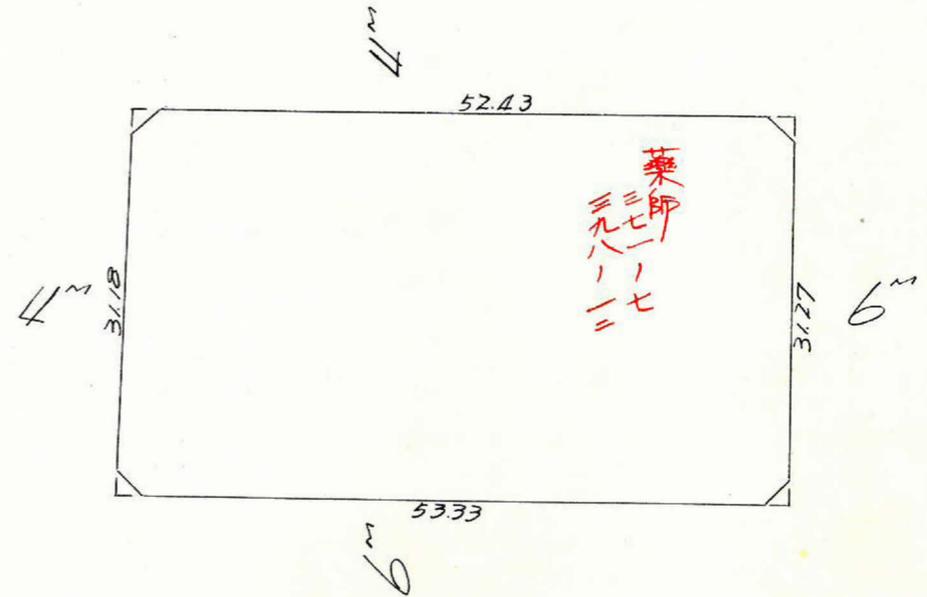

この図面等は、土地区画整理事業に関する参考資料として提供しています。
 ○図面等は換地処分時のものであり、現在の状況とは異なる場合があります。
 ○図面等によって、境界等が確定されるものではありません。

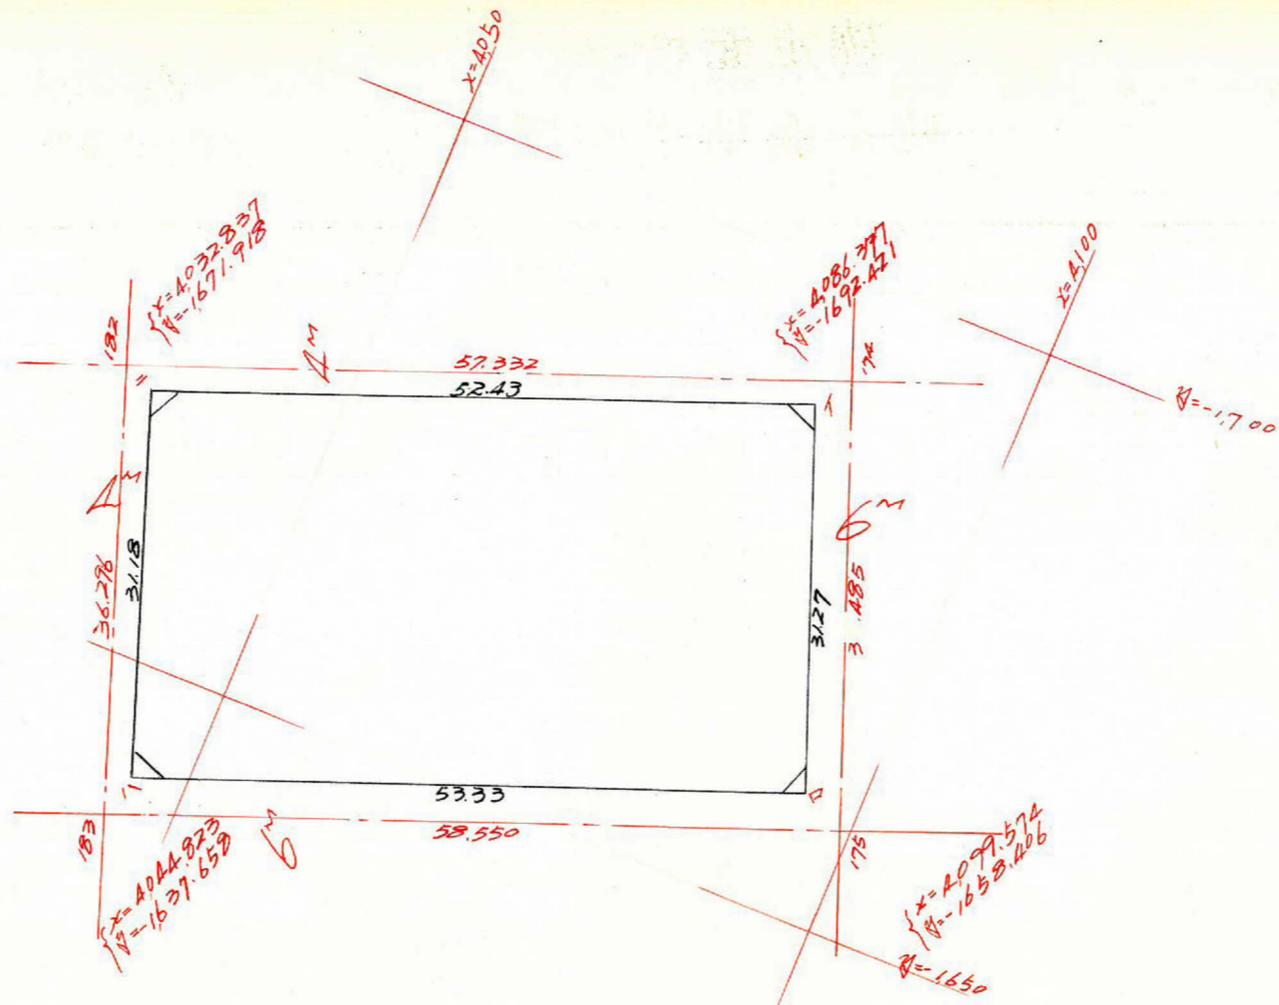

測点	1	2	3	4	5	6	1 x 6	3 x 4
1	4,084.312			1,689.326				
2		+11.222			-29.183			
3			-38.637	1,660.143		-48.109	-197,032.045	+64,142.945
4	4,045.675	-49.859	-60.202	1,621.217	-18.926	+10.483	+42,410.811	+98,804.546
5		-10.343			+29.409			
6	4,035.332		+38.637	1,670.626		+48.109	+194,135.787	-64,547.977
1 x 6	(4,084.312)	+48.980	+60.202	(1,689.326)	+18.700	-10.483	-42,815.843	-101,700.804
3 x 4		(+11.222)			(-29.183)			

合計面積 = $3,301.290 \times \frac{1}{2} = 1,650.645 \text{ m}^2 = 499.32 \text{ 坪}$
 削除面積 = 2.82 坪
 新設面積 = 496.50 坪

この図面等は、土地区画整理事業に関する参考資料として提供しています。
 ○図面等は換地処分時のものであり、現在の状況とは異なる場合があります。
 ○図面等によって、境界等が確定されるものではありません。