


課長	係長	測量士	係

(分 筆 前)
 確定面積平面図 $S = \frac{1}{600}$

ブロック番号 城 151-1 号


新地名 町 丁目

昭和40年 1月 21日

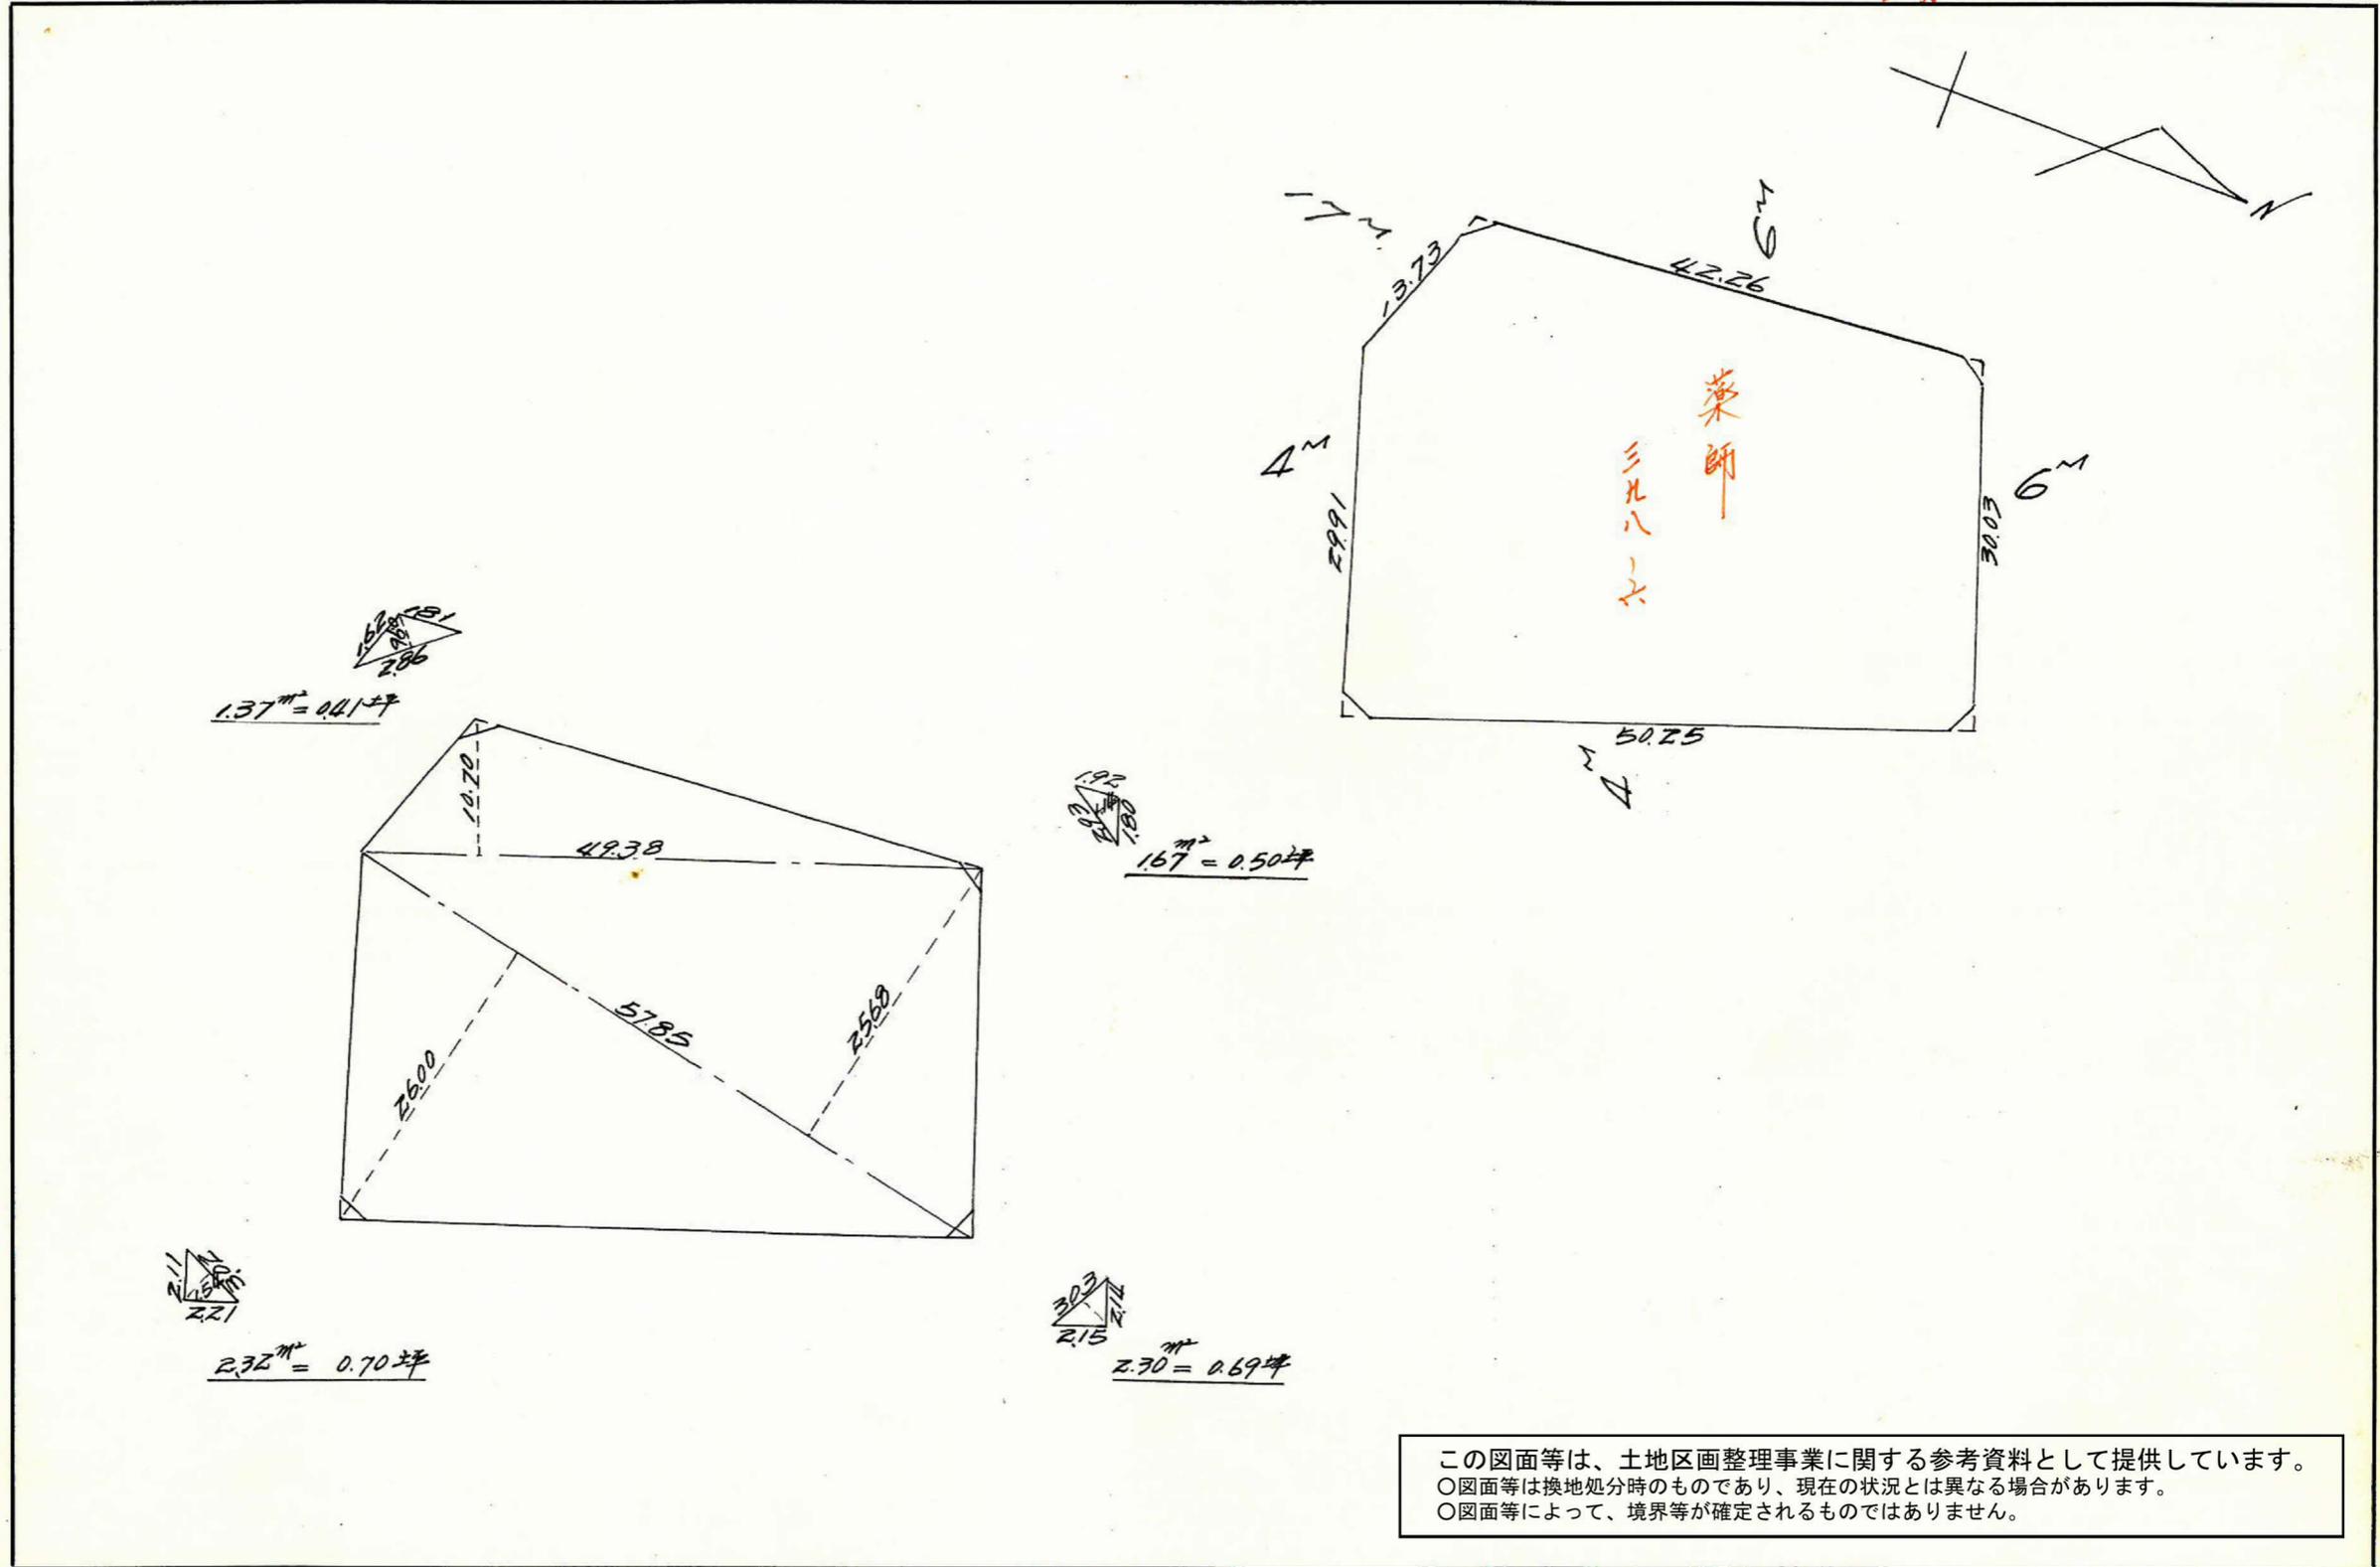

この図面等は、土地区画整理事業に関する参考資料として提供しています。
 ○図面等は換地処分時のものであり、現在の状況とは異なる場合があります。
 ○図面等によって、境界等が確定されるものではありません。


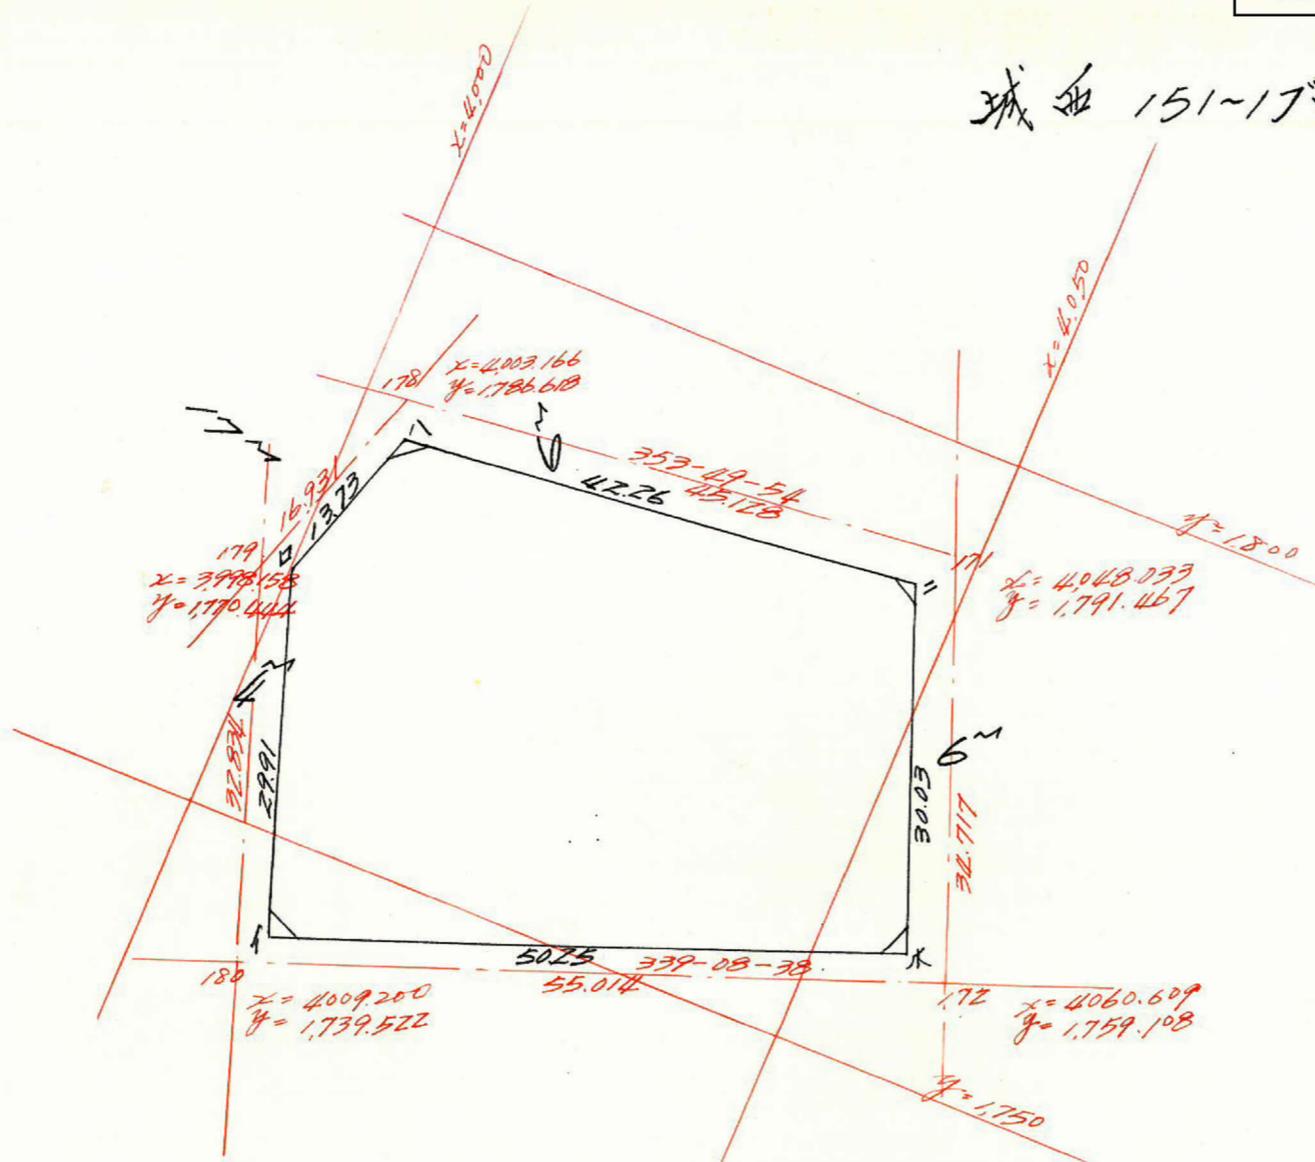

	1	2	3	4	5	6	1 x 6	3 x 4
1	4,010.149			1,742.213				
2	4,000.190	-9.959		1,770.418	+28.205			
3	4,004.283	+4.093	-5.866	1,783.528	+13.110	+41.315	+165.267.850	+10.385.272
4	4,046.299	+42.016	+46.109	1,788.109	+4.581	+17.691	+70.839.771	-82.236.693
5	4,057.115	+10.816	+52.832	1,760.092	-28.017	-23.436	-94.829.063	-94.469.375
6	(4,010.149)	-46.966	-36.150	1,742.213	-17.879	-45.896	-186.205.350	+63.627.326
		-9.959	-56.925		+28.205	+10.326	+41.408.799	+99.175.475
							3,517.99	3,517.99

合計面積 $3,517.99 \frac{1}{2} = 1,758.995 \text{ m}^2 = 532.09 \text{ 坪}$
 敷地 " 2.30 坪
 別荘 " 529.79 坪