

|    |    |     |   |
|----|----|-----|---|
| 課長 | 係長 | 測量士 | 係 |
|    |    |     |   |

(分筆前)  
 確定面積平面図  $S = \frac{1}{600}$


ブロック番号 城西 199 号

新地名 町 丁目

昭和44年 5月 20日

2.14  
2.09  
1.49  
3.00  
2.23<sup>m<sup>2</sup></sup> = 0.67<sup>坪</sup>

0.72  
1.71  
1.56  
2.93  
1.05<sup>m<sup>2</sup></sup> = 0.31<sup>坪</sup>

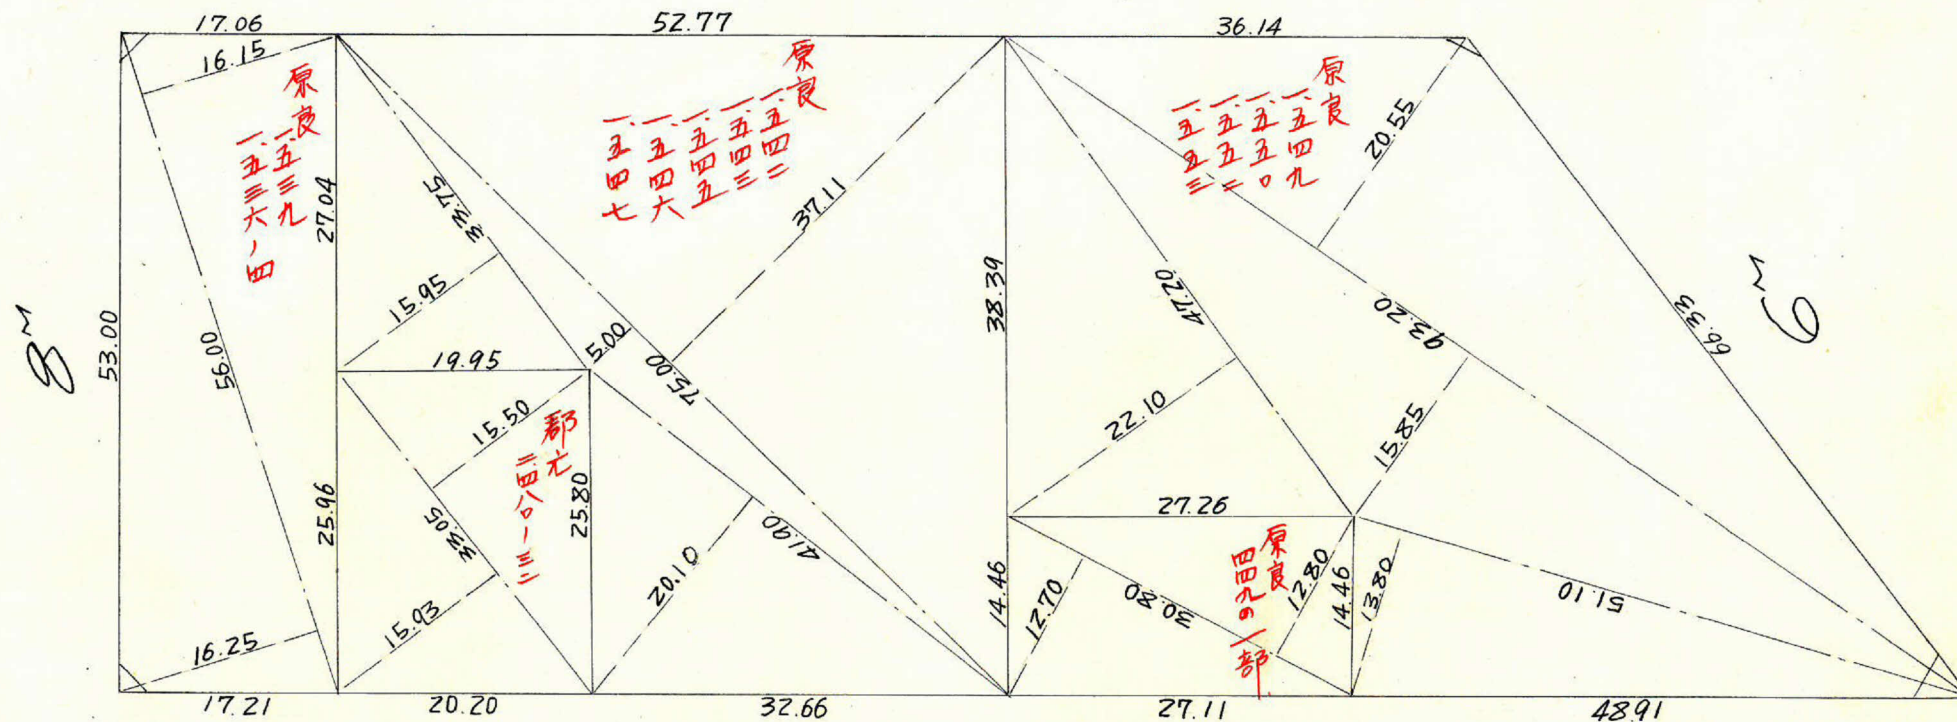


2.28  
1.57  
2.14  
2.43<sup>m<sup>2</sup></sup> = 0.73<sup>坪</sup>

7.97<sup>m<sup>2</sup></sup> = 2.41<sup>坪</sup>

4.41  
4.01  
4.56

この図面等は、土地区画整理事業に関する参考資料として提供しています。  
 ○図面等は換地処分時のものであり、現在の状況とは異なる場合があります。  
 ○図面等によって、境界等が確定されるものではありません。



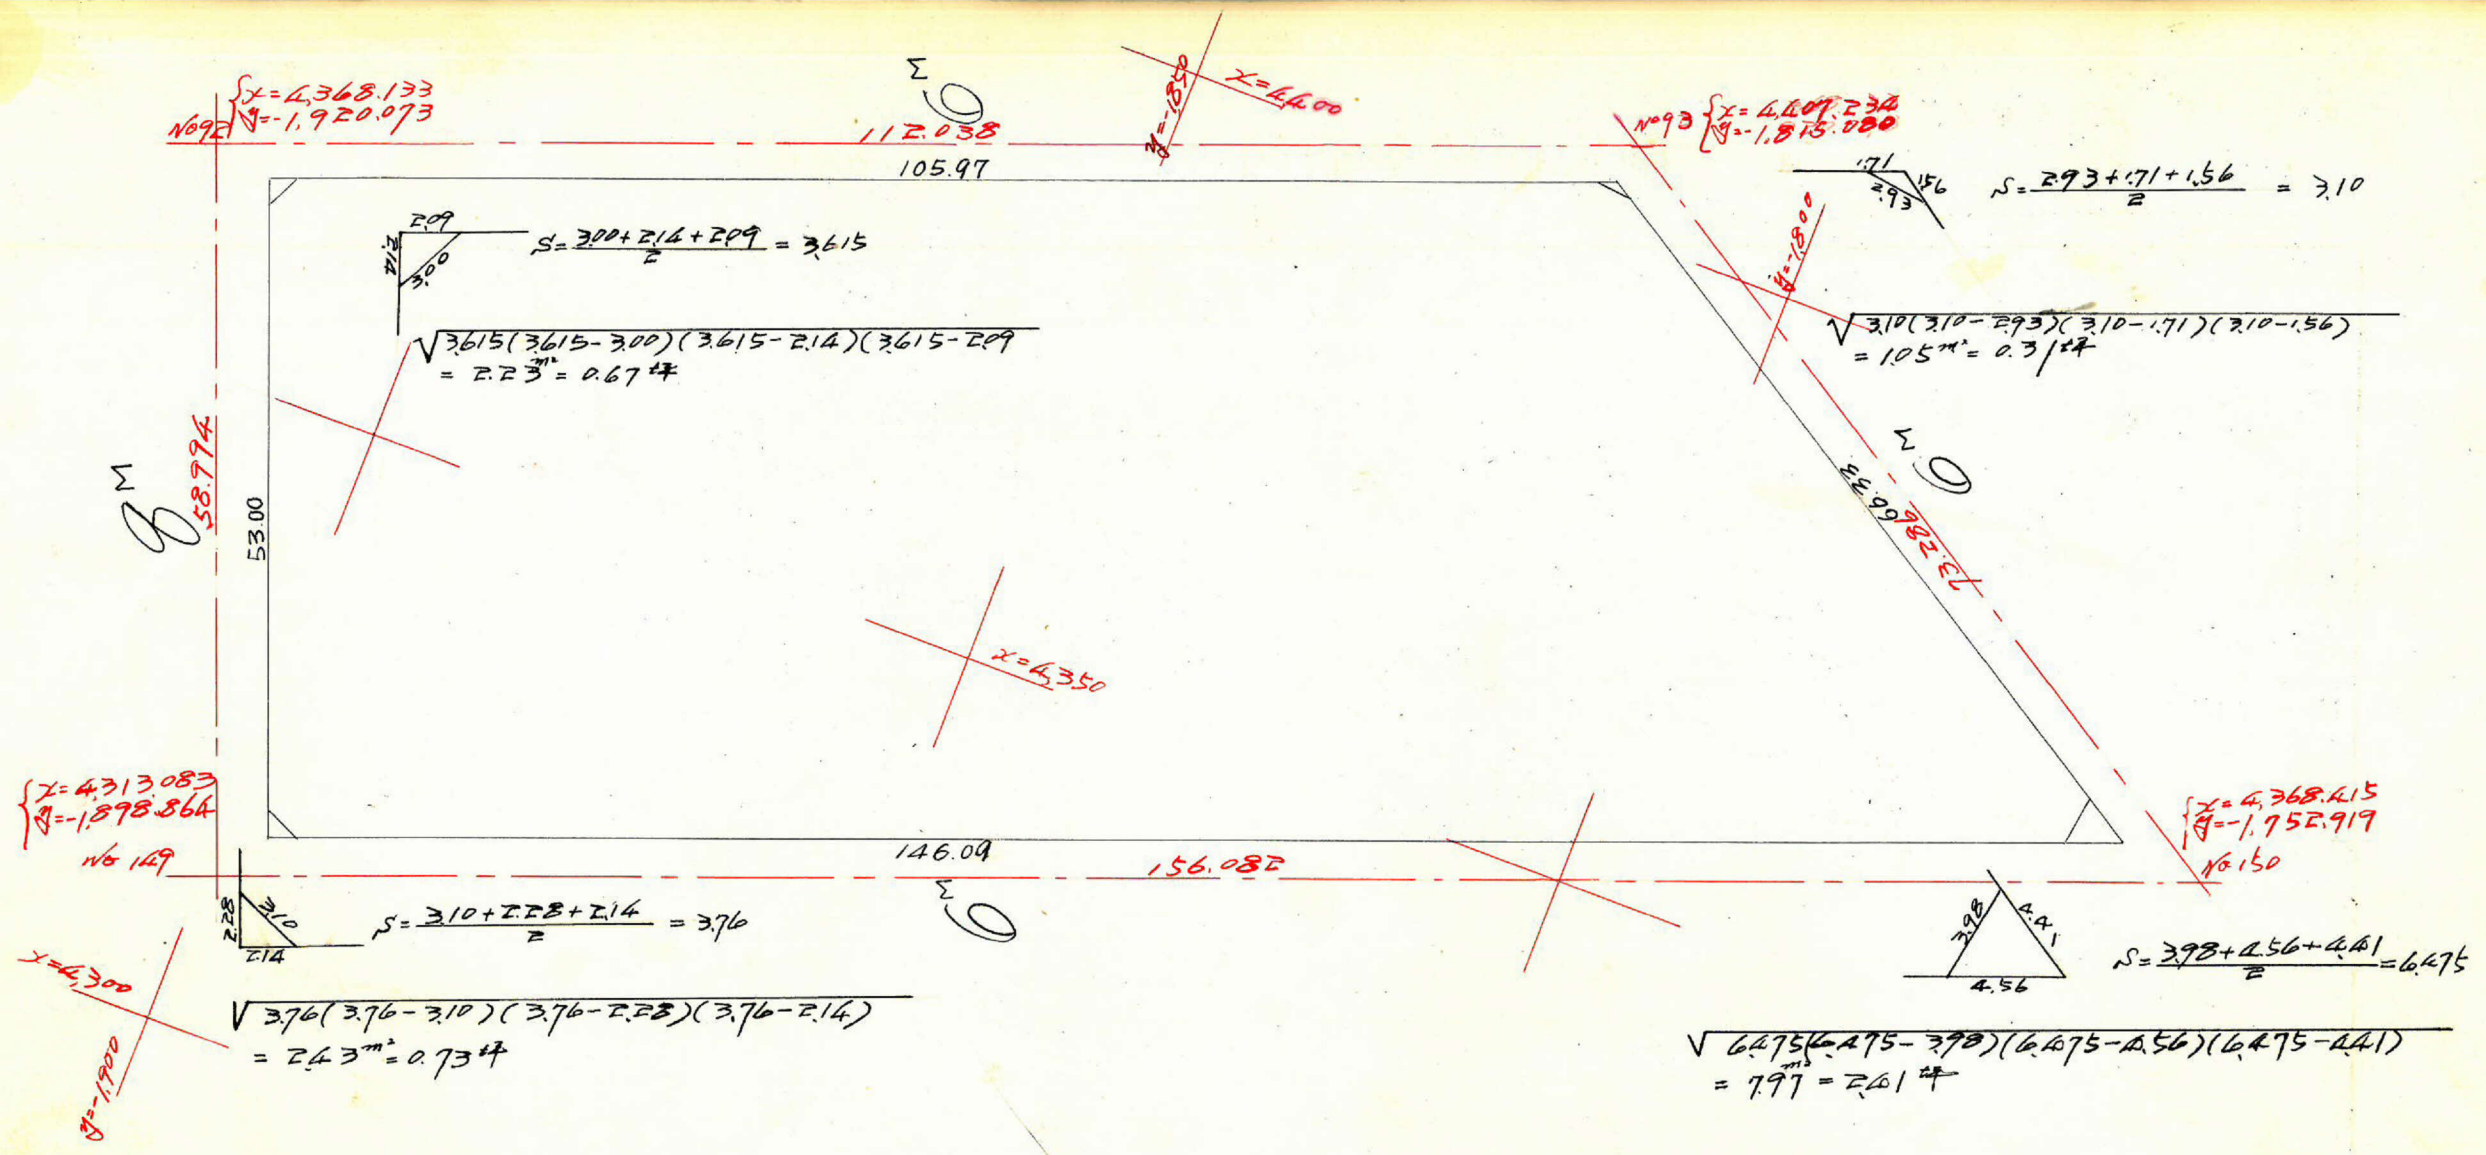

| 測 | 1         | 2        | 3        | 4        | 5         | 6             | 1×6           | 3×4           |
|---|-----------|----------|----------|----------|-----------|---------------|---------------|---------------|
| 1 | 4.366.468 |          |          | 1915.137 | -99.164   |               |               |               |
| 2 | 4.403.832 | + 37.364 |          | 1815.973 | -56.329   | -155.493      | -684.765029   | - 4.253.009   |
| 3 | 4.368.810 | - 35.022 | + 2.342  | 1759.644 | + 80.205  | + 350.400.406 | + 152.840.918 |               |
| 4 | 4.316.973 | - 51.837 | - 2.342  | 1896.178 | + 136.534 | + 55.493      | + 671.259.083 | + 4.440.829   |
| 5 | 4.366.468 | + 49.495 | + 86.859 | 1915.137 | + 18.959  | - 80.205      | - 350.212.566 | - 166.346.885 |
| 6 |           | + 37.364 |          |          | - 99.164  |               |               |               |

合計面積 = 13,318.126½ = 6,659.06㎡ = 2,014.36坪  
 剪除面積 = 13.68㎡ = 4.12坪  
 計上面積 = 6,645.38㎡ = 2,010.24坪

この図面等は、土地区画整理事業に関する参考資料として提供しています。  
 ○図面等は換地処分時のものであり、現在の状況とは異なる場合があります。  
 ○図面等によって、境界等が確定されるものではありません。