


| | | | | | | | |
|---|---|---|---|---|---|---|---|
| 課 | 長 | 係 | 長 | 測 | 量 | 士 | 係 |
| | | | | | | | |

(分 筆 前)
 確定面積平面図 $S = \frac{1}{600}$

ブロック番号 城田 191~1 号

新地名 町 丁目
 昭和 20 年 月 日

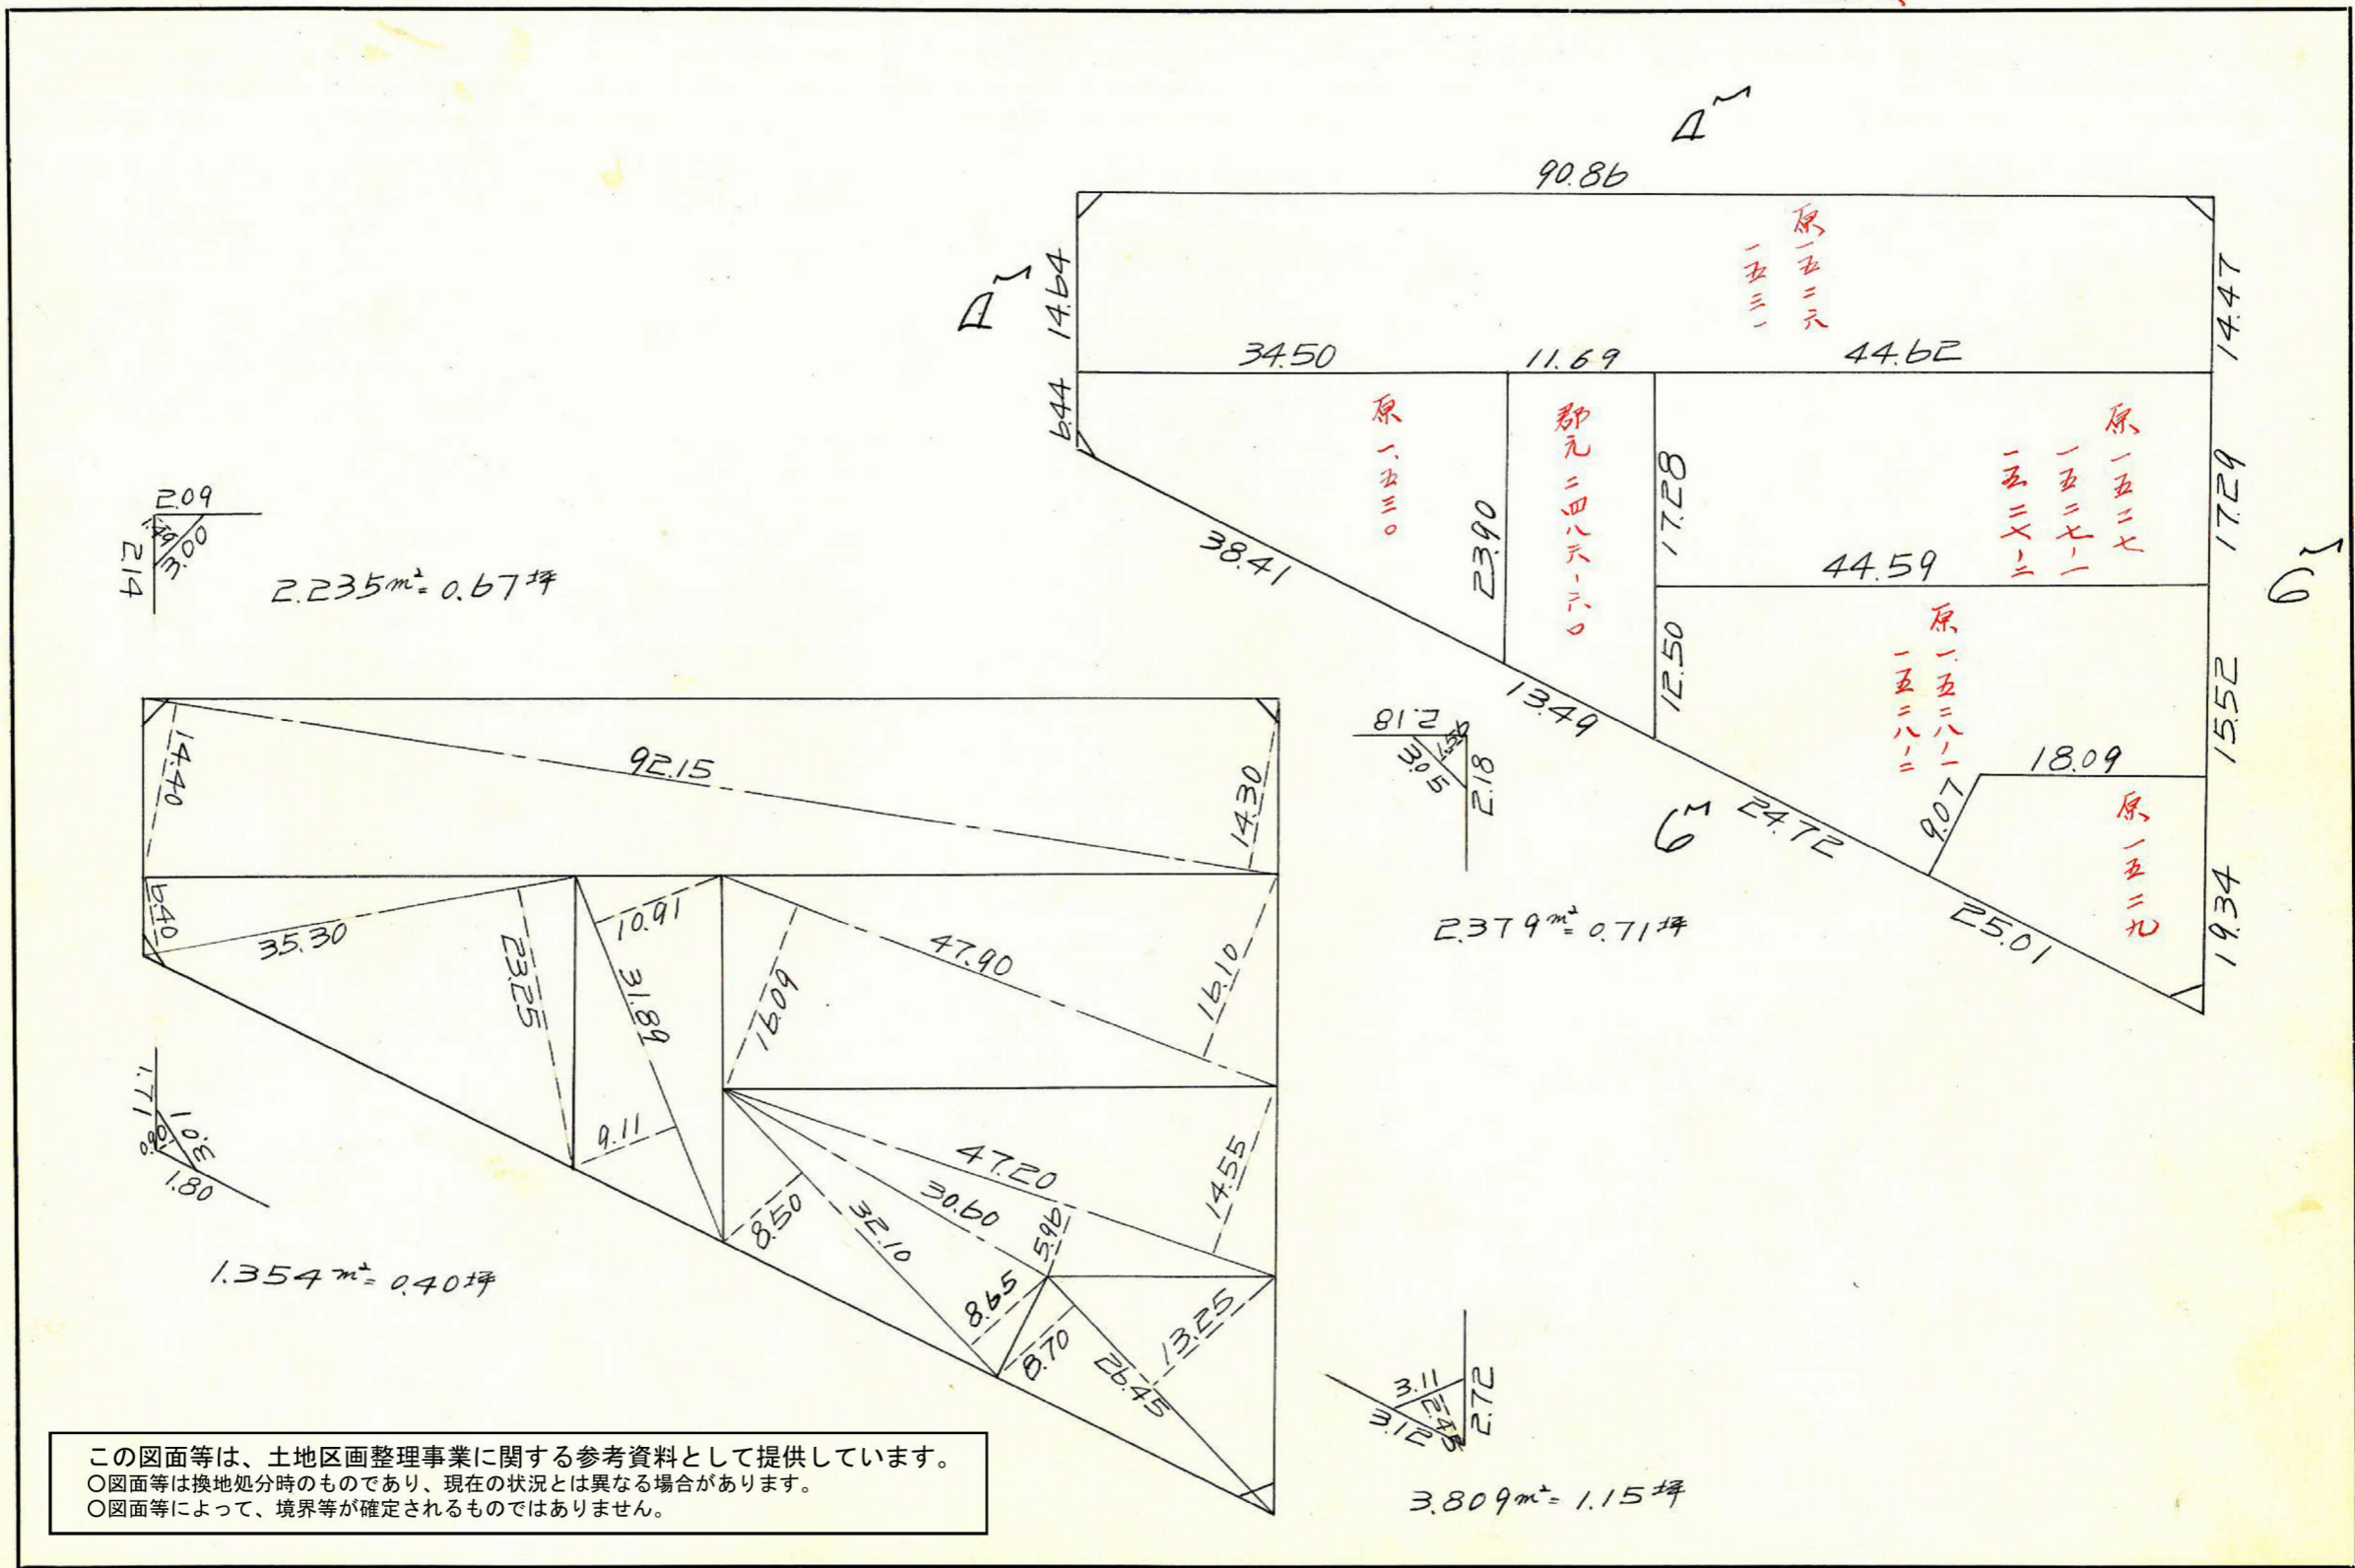

この図面等は、土地区画整理事業に関する参考資料として提供しています。
 ○図面等は換地処分時のものであり、現在の状況とは異なる場合があります。
 ○図面等によって、境界等が確定されるものではありません。

