

課長	係長	測量士	係


(分筆前)

確定面積平面図  $S = \frac{1}{600}$

ブロック番号 193 号

新地名 町 丁目

40年6月11日

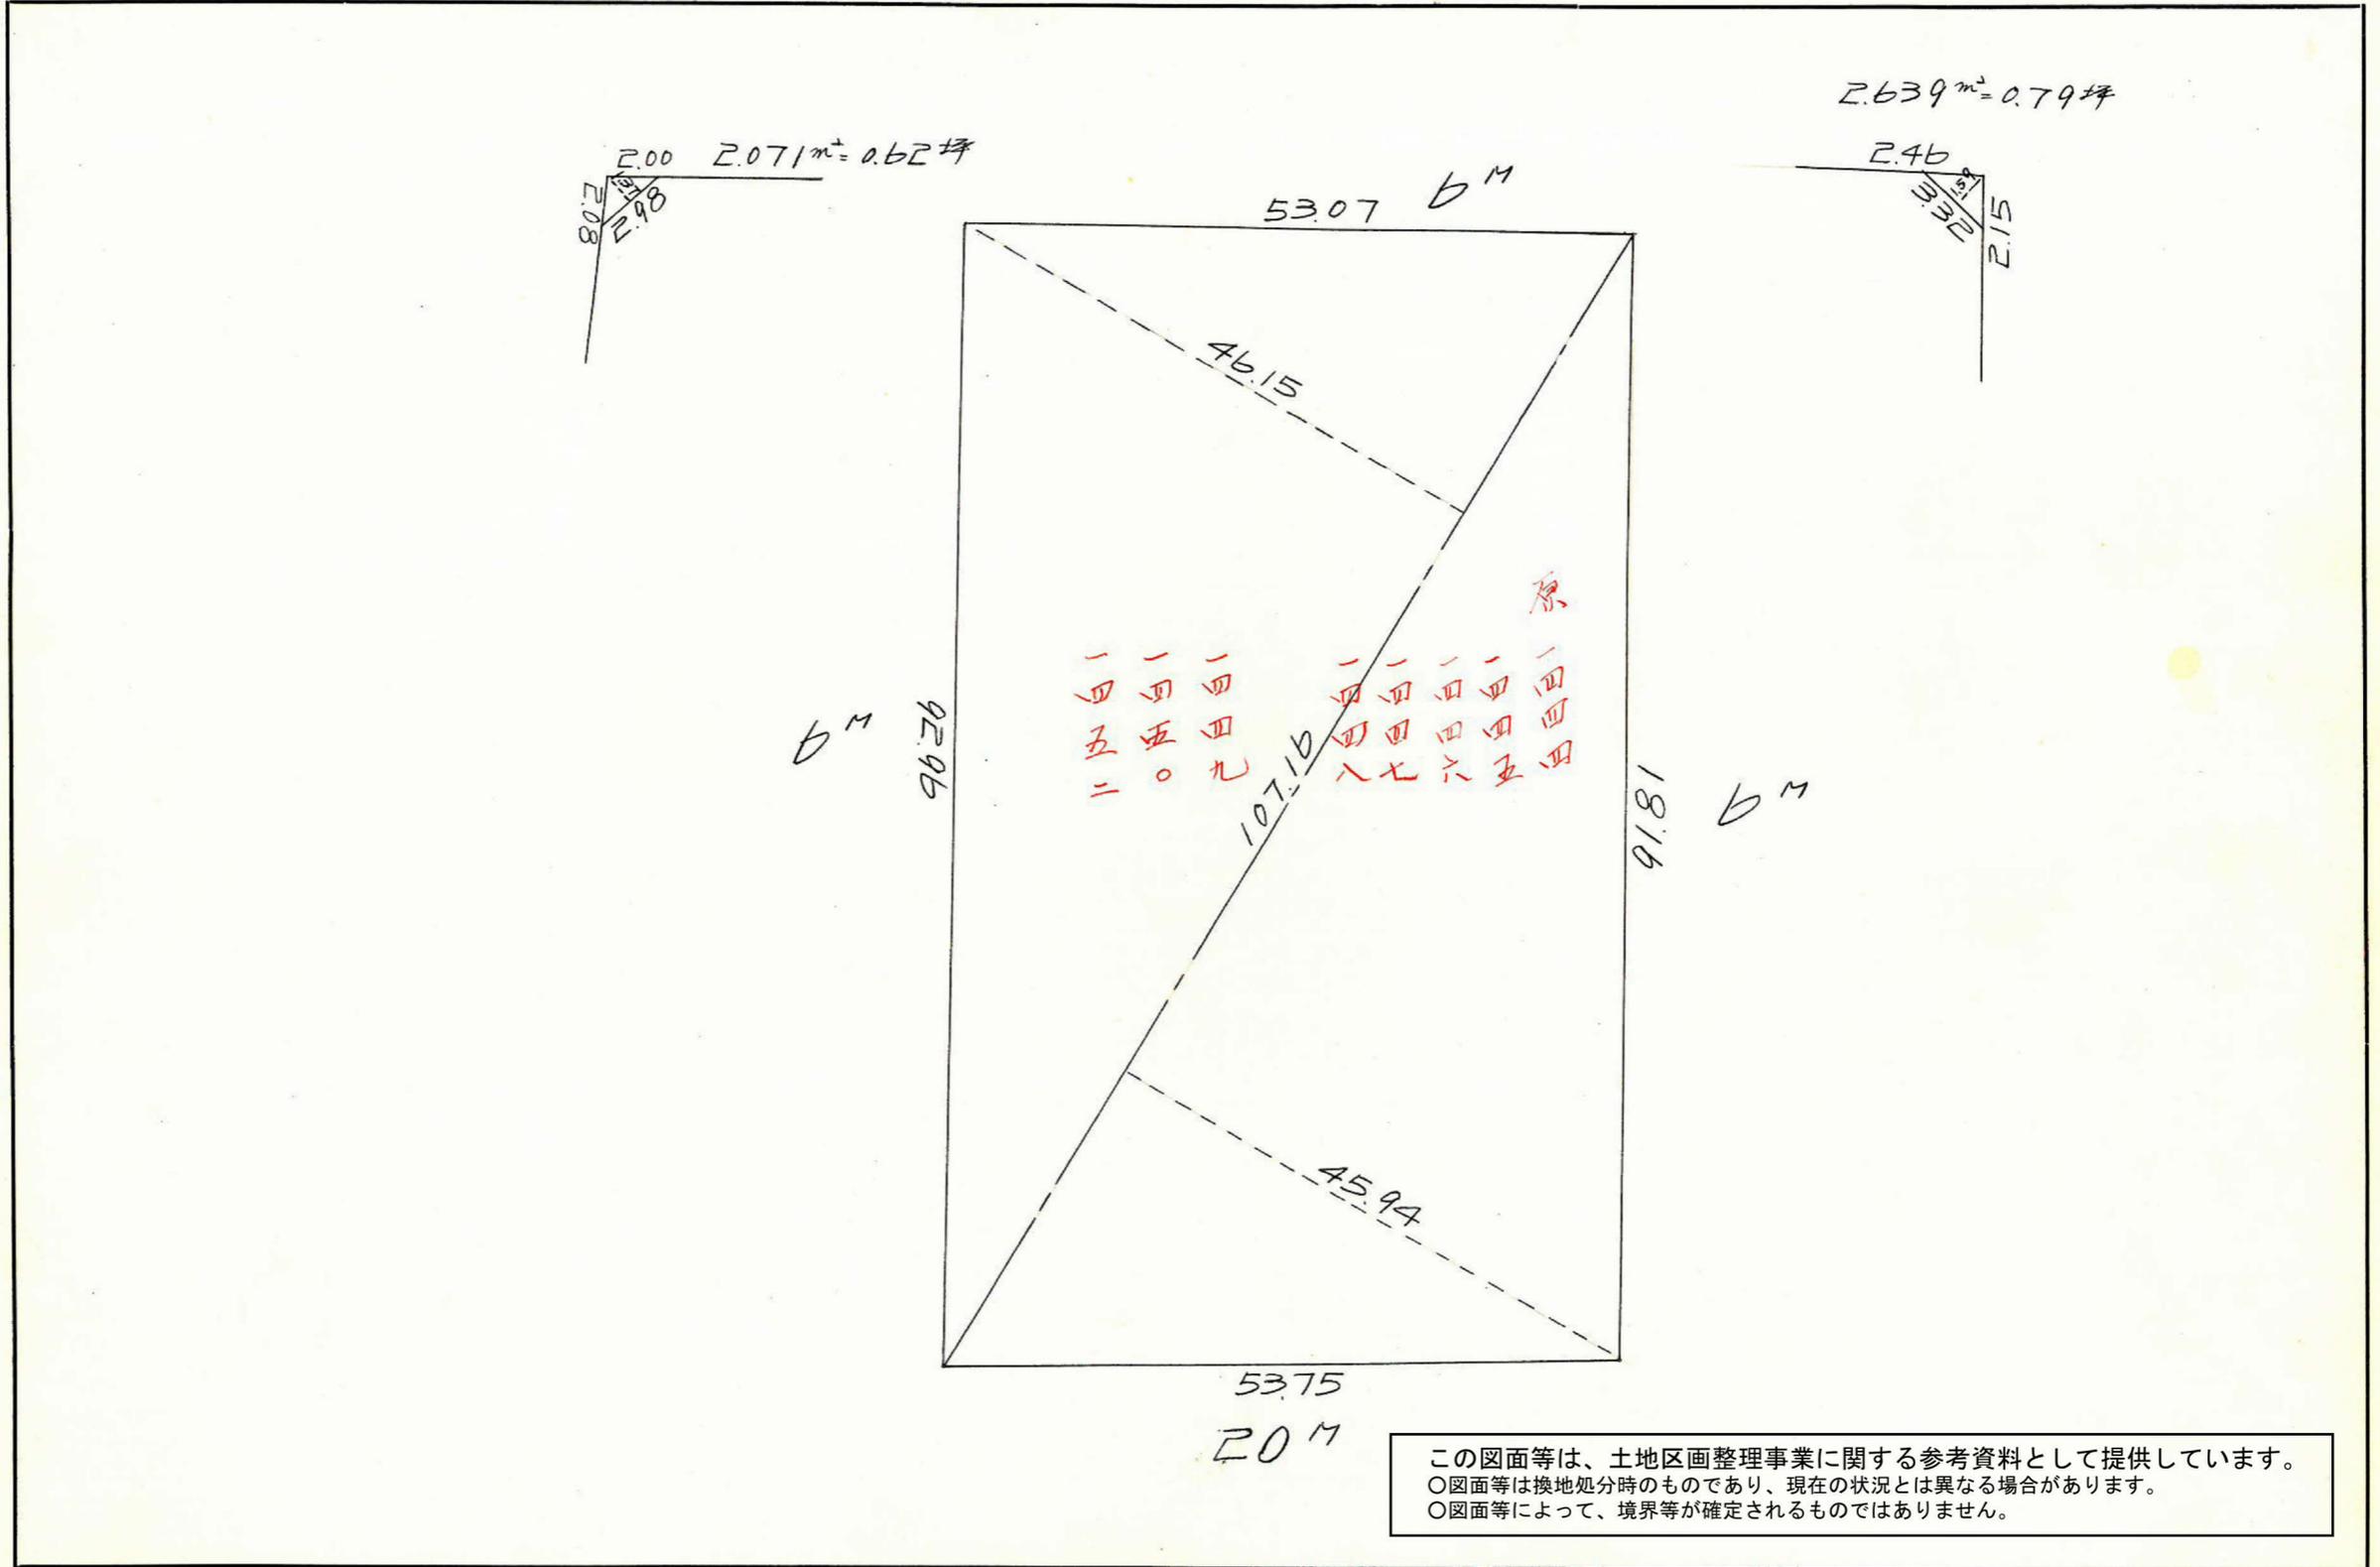

この図面等は、土地区画整理事業に関する参考資料として提供しています。  
 ○図面等は換地処分時のものであり、現在の状況とは異なる場合があります。  
 ○図面等によって、境界等が確定されるものではありません。

$$\frac{2.46+2.332+2.15}{2} = 3.965$$

$$\sqrt{3.96(3.96-2.46)(3.96-2.332)(3.96-2.15)}$$

$$= 2.643 \text{ m}^2 = 0.79 \text{ 坪}$$


別号	1	2	3	4	5	6	1×6	3×4
△	4371.773			2069.149	+82.214			
○	4339.586	-32.187		2156.363	+18.502	+105.716	+458.763.674	-37.848.483
▽	4389.325	+49.739	+17.552	2174.865	-85.903	-67.401	-295.844.894	-178.671.684
□	4421.739	+32.414	-17.552	2088.962	-19.813	-105.716	-467.448.560	+36.665.461
◇	(4371.773)	-49.966	-82.153	(2069.149)	+19.813	+67.401	+294.661.872	+169.986.798
		(-32.187)			(+82.214)			
							9.867.908	9.867.908

合計面積 =  $9.867.908 \times \frac{1}{2} = 4.933.95 \text{ m}^2 = 1.492.51 \text{ 坪}$   
 剪除 " " =  $4.71 \text{ m}^2 = 1.41 \text{ 坪}$   
 割込 " " =  $1.491.10 \text{ 坪}$

$$\frac{2.00+2.08+2.98}{2} = 3.53$$

$$\sqrt{3.53(3.53-2.00)(3.53-2.08)(3.53-2.98)}$$

$$= 2.075 \text{ m}^2 = 0.62 \text{ 坪}$$

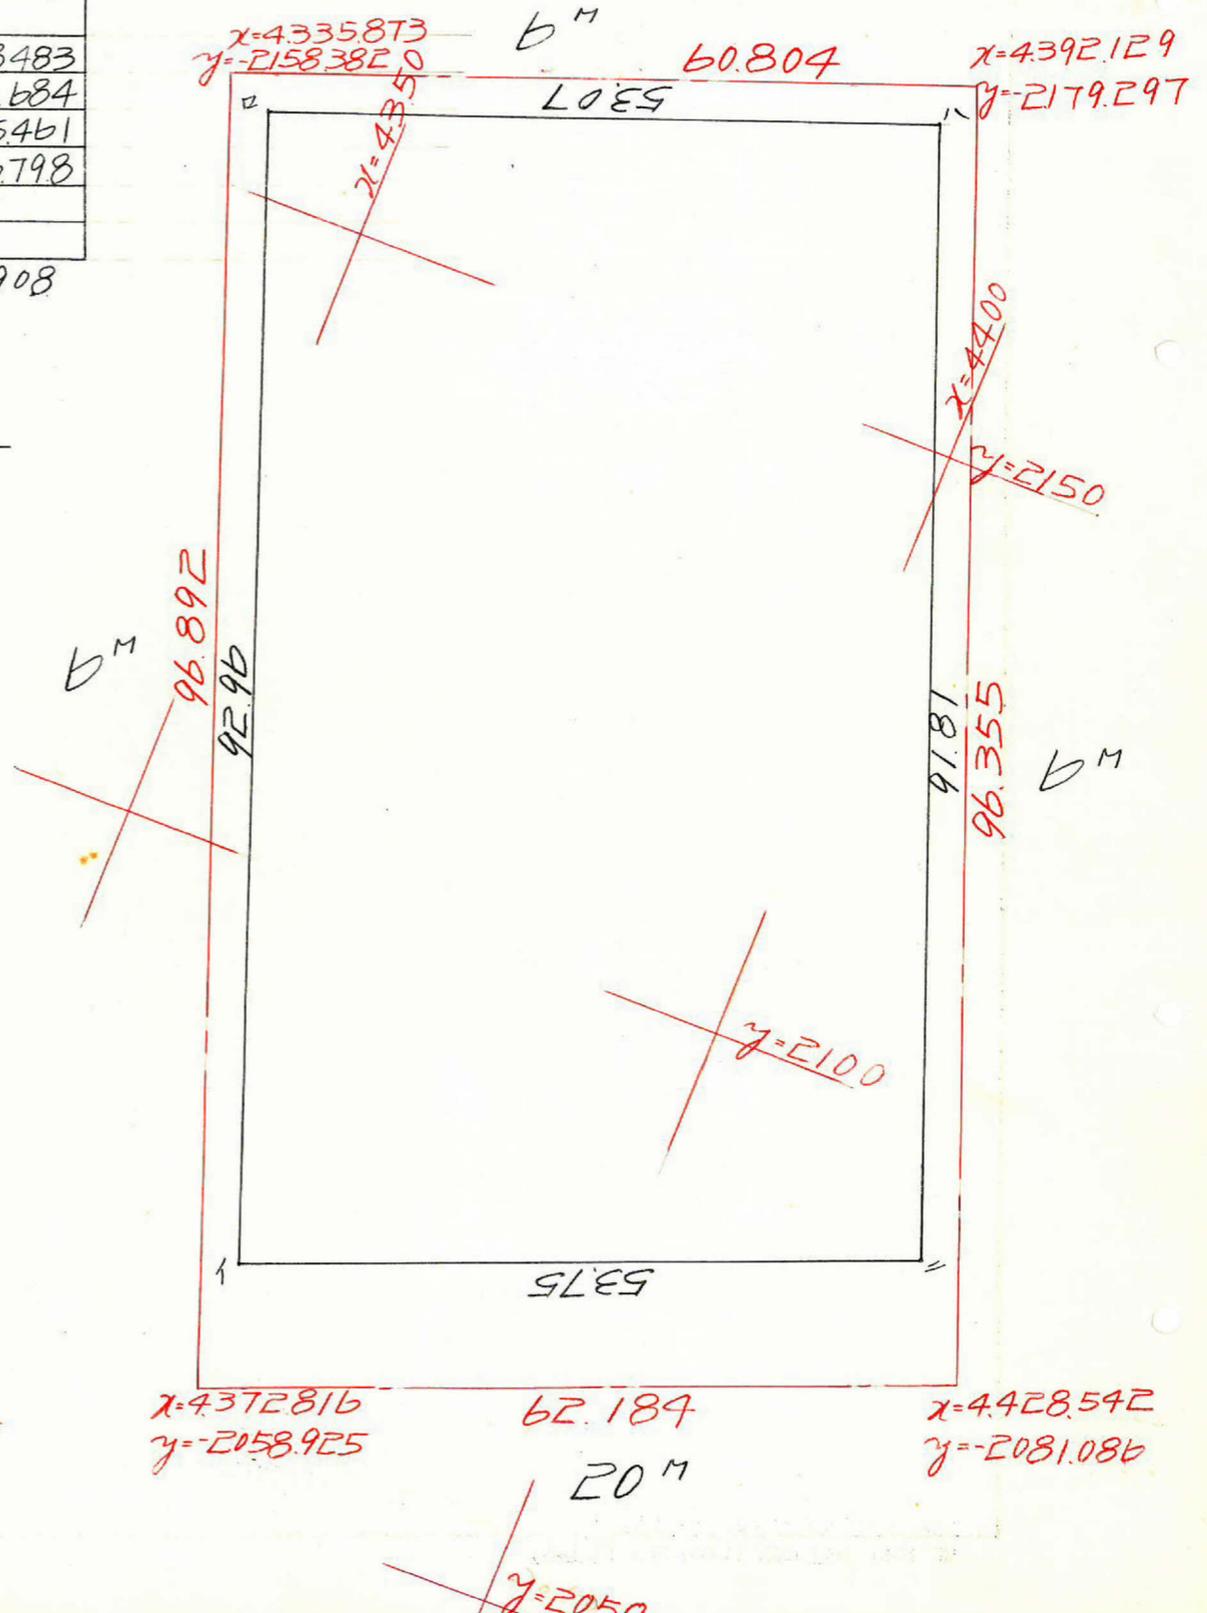

この図面等は、土地区画整理事業に関する参考資料として提供しています。  
 ○図面等は換地処分時のものであり、現在の状況とは異なる場合があります。  
 ○図面等によって、境界等が確定されるものではありません。