

課	長	係	長	測量士	係

(分筆前)


確定面積平面図 $S = \frac{1}{600}$

ブロック番号 城西

194 号

新地名 町 丁目

86年04月 日

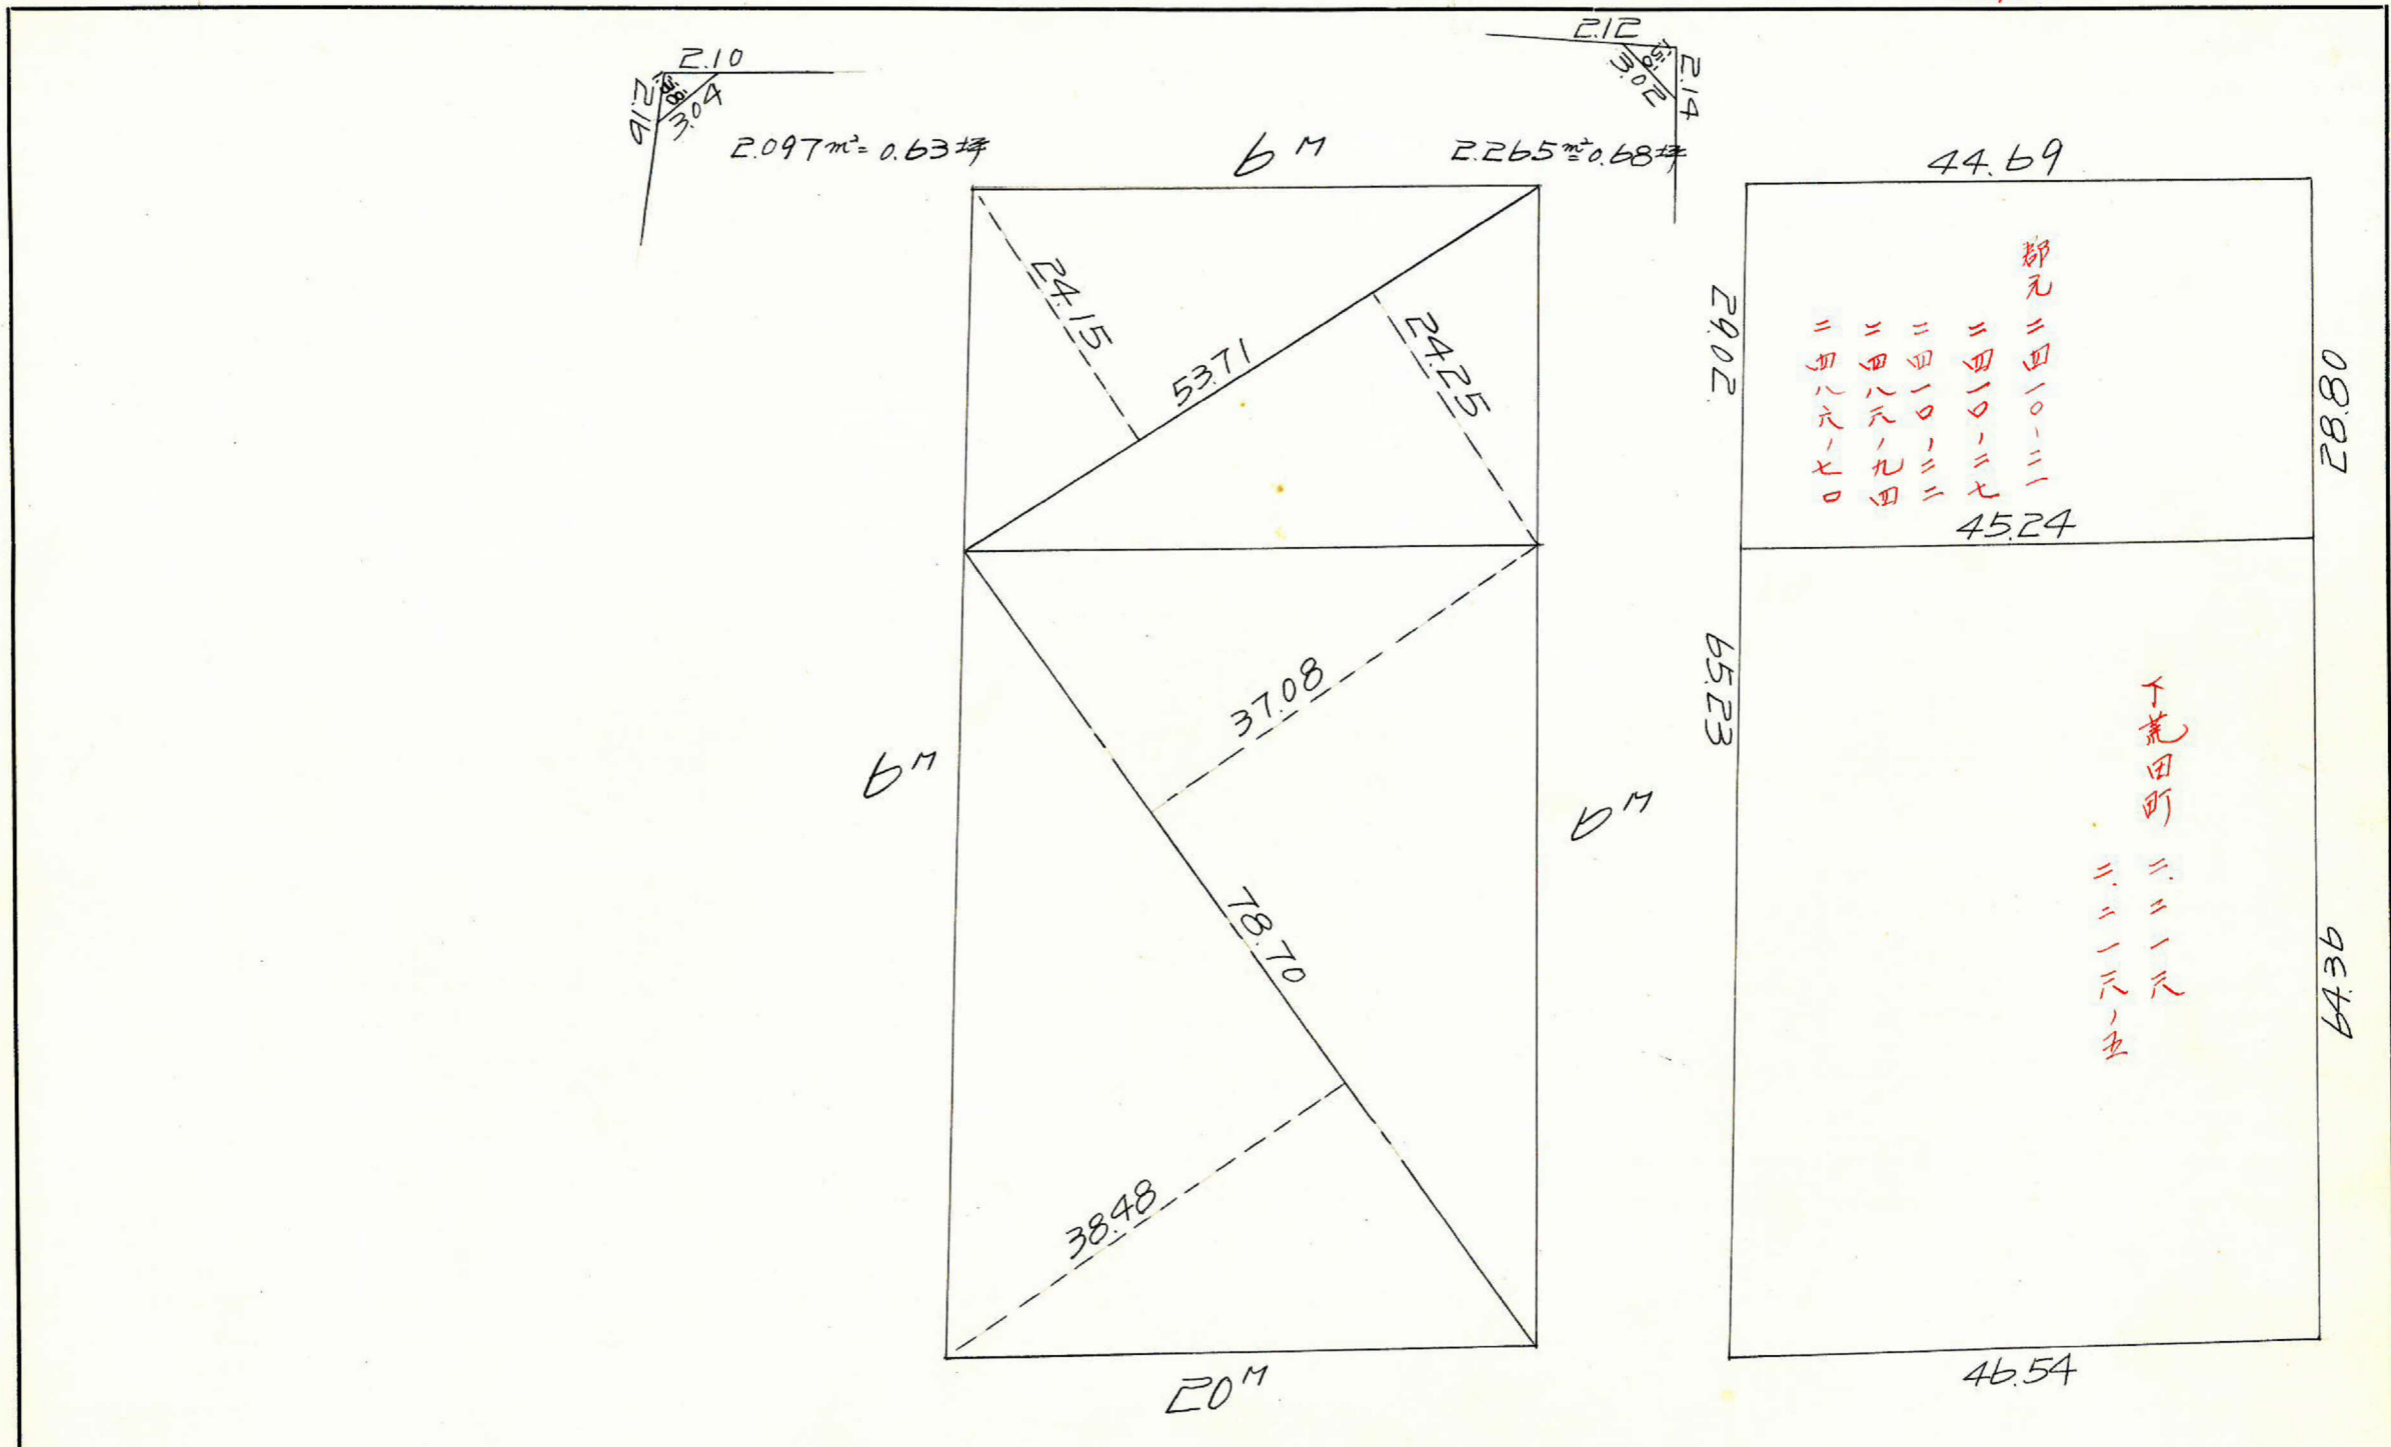


この図面等は、土地区画整理事業に関する参考資料として提供しています。
 ○図面等は換地処分時のものであり、現在の状況とは異なる場合があります。
 ○図面等によって、境界等が確定されるものではありません。

測	1	2	3	4	5	b	1×b	3×4
A	4323.136			2049.840	+88.963			
△	4292.006	-31.130	+10.780	2138.803	+88.963	+104.481	-448.433.079	-23056.296
△	4333.916	+41.910	+74.383	2154.321	+15.518	-71.795	-311.153.499	-160.244.859
△	4366.389	+32.473	-10.780	2067.008	-87.313	-104.481	-456.204.689	+22.282.346
△	(4323.136)	-43.253	-74.383	(2049.840)	-17.168	+71.795	-310.379.549	+152.473.249
		-31.130			+88.963			


8.545.560 8.545.560

合計面積 = 8.545.560 1/2 = 4.272.780 m² = 1.292.51 坪
 劣除 . . . 4.362 = 1.31
 割込 . . . 1.291.20

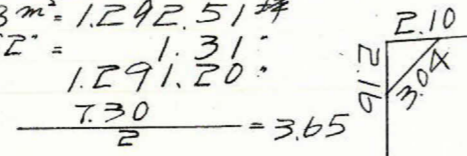

$$\sqrt{3.65(3.65-2.10)(3.65-2.16)(3.65-3.04)}$$

$$= 2.093 \text{ m}^2 = 0.63 \text{ 坪}$$

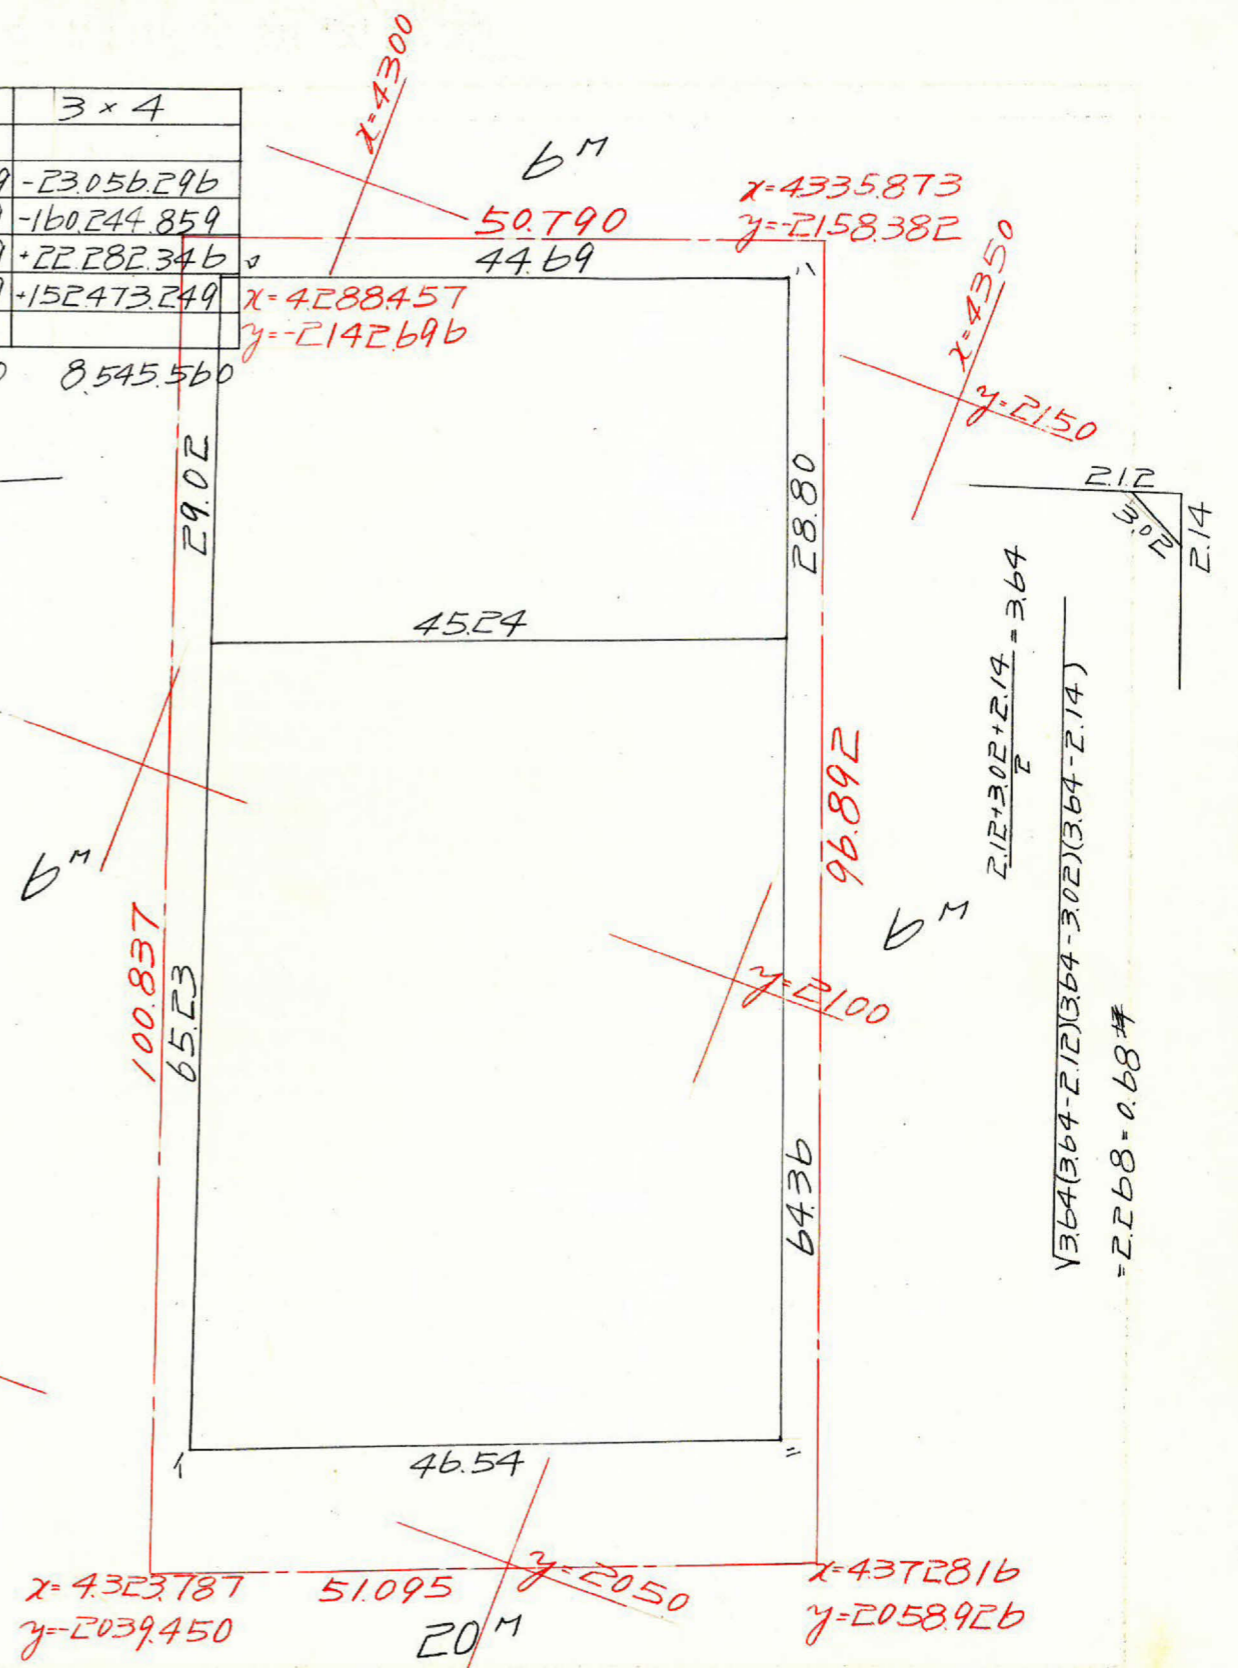

この図面等は、土地区画整理事業に関する参考資料として提供しています。
 ○図面等は換地処分時のものであり、現在の状況とは異なる場合があります。
 ○図面等によって、境界等が確定されるものではありません。